

HITALAGNIR:

EINANGRUN. GÓLF: 3" PLASTEINANGRUN  
 ÚTVEGGIR STEYPTIR: 4" PLASTEINANGRUN  
 TIMBUR: 6" STEINULL  
 GLUGGAR: TVÖFALT GLER  
 ÞAK, STEYPT PLATA 6" STEINULL  
 LÉTT LOFT 8" STEINULL

PÍPUR OG OFNAR. MIDSTÖÐVARPÍPUR SKULU VERA SVARTAR PÍPUR OG MÁLAST MED HITAPOLINNI RIDVARNARMÁLNINGU. PÍPUR VID ÚTVEGGI SKULU EINANGRAST MED 20 MM GLERULLARHÓLKUM, EDA ANNARI EINANGRUN JAFNGÓÐRI. PÍPUR SEM LEGGJAST INNAN VID EINANGRUN EINANGRIST MED MISSELFIX HÓLKUM EDA ANNARI JAFNGÓÐRI. PÍPUR SKULU VAFÐAR MED PLASTVAFI. PÍPUR SKULU AD JAFNAÐI LIGGJA UM 10 CM HÆÐ FRÁ FRÁGANGU GÓLFI. GÆTA SKAL ÞESS AD EDLILEG ÞENNSLA HINDRIST EKKI Á LÖGNUM. Á ALLA OFNA KOMI LOFTSKRÚFA OG SJÁLFV.LOKI DANFOSS ER STJÓRNAST AF VATNSHITA MERKTUR -R, FJVR-10 ALLIR OFNAR TENGJAST MED STILLITÉ, TENGING Ø 10. LAGNIR SKAL ÞRÝSTIÞRÓFA MED 6 KG/CM<sup>2</sup>. ALLAR LAGNIR SKULU VERA Í SAMRÆMI VID REGLUGERÐIR.

VATNSLAGNIR.


PÍPUR OG TENGI SKAL VERA GALVANISERAÐ EFNI, OG EINANGFAST MED 20 MM GLERULLARHÓLKUM EDA ÖÐRUM JAFN GÖÐUM, ÞÆR SKAL VEFJA MED SÍSALEPPA INNST. TENGIKRANAR SKULU VERA VID ÖLL TÆKI, 30 CM LOFTPÓÐAR Í LÓÐRÉTTA STAMMA. EINSTREYMISLOKAR VID ÞVOTTAVÉLAR. LAGNAKERFIÐ SKAL ÞRÝSTIÞRÓFAST MED 8 KG/CM<sup>2</sup>. LAGNIR UTANHÚSS SKULU LAGÐAR Í FROSTFRÝTT DÝPI. HEIMÆÐ KALDAVATNS INNÍ HÚS FRÁ RENNILOKAR SKAL LÖGD Í STÁLRORI ASFALTERUÐU. FRÁGANGUR OG EFNI SKAL AD ÖÐRU LEYTI VERA SAMKVÆMT REGLUGERÐ.

SKAMMSTAFANIR OG TÁKN


—————	HF	HITI FRAMRÁSARPIPA
- - - - -	HB	HITI BAKRÁSARPIPA
· · · · ·	NK	NEYSLUVATN KALT
· · · · ·	NH	NEYSLUVATN HEITT
1 ———	RL	RENNILOKI
———	LS	LOKI MED SPINDLI UPPÓR JÖRÐU
2 ———	EL	EINSTREYMISLOKI
3 ———	VM	VATNSMELIR
4 ———	SL	HEMILL
5 ———	VÖS	SÍA
6 ———	ÞJ	ÞRÝSTIJAÐNARI AVD-15
7 ———	SLL	SLAUFULOKI, MÓTSTÖÐULOKI AVD-15
8 ———		ÖRYGGISLOKI
———	TK	TÆMIKRANI
———	SK	SLÖNGUKRANI
9 ———	HDM	HITA OG ÞRÝSTIMELIR
———	LP	LOFTPÓÐI

*Sía á kalt vatn stöðlað út.  
 Kalt vatn inn með áhölli.  
 hitaveita. Renniloki er byrjað  
 framman garður.*

12 JUL 1991

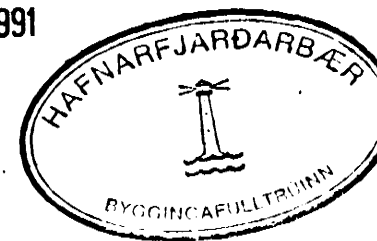

09 JUL 1991

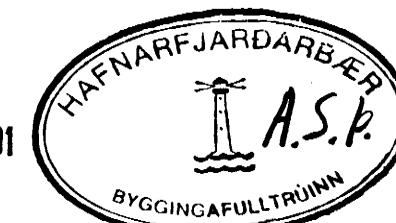

HERMANN ISEBARN MTFI

ÁLFHOLT NR. 40, HAFNARFIRÐI

MÆLAGRIND OG SKÝRINGAR