


BREYTT Í JÚNÍ 1991

09 JUL 1991

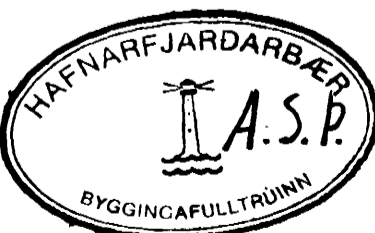

HERMANN ISEBARN	MTFI
ÁLFHOIT NR. 40	HAFNARFIRÐI
MÁL	I:50
	VATNSLAGNIR TENGIMYND