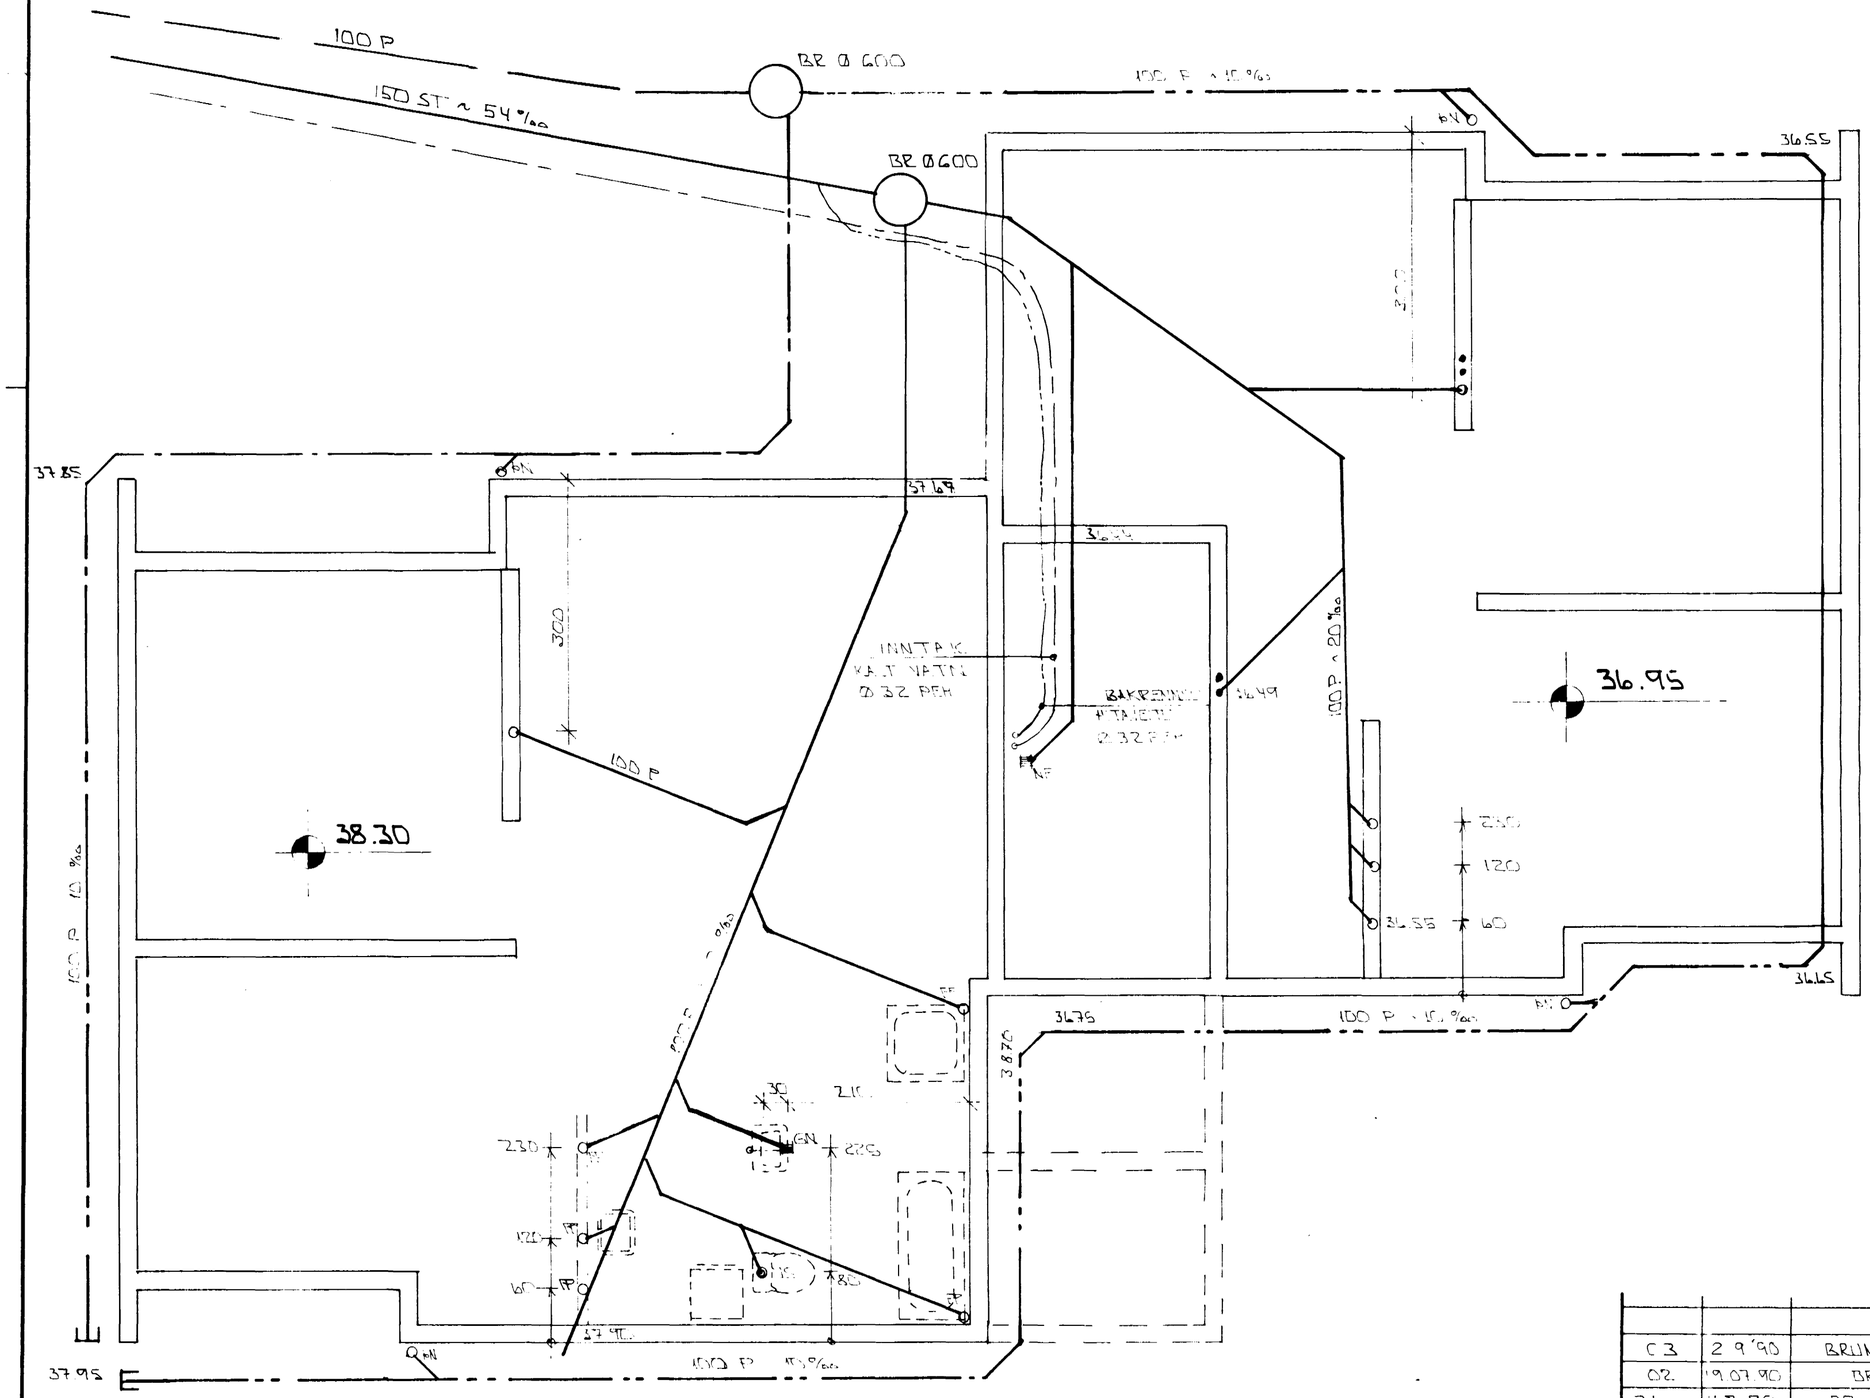

GRUNNMYND ~ 1:50

AFSTÖÐUMYND ~ 1:500

HAFNARFJARÐARBÆR
09 NÓV 1990
BYGGINGAFULLTRÚINN

BR NR	DAGS	EÐLI BREYTINGAR	SIGN.
03	29.'90	BRUNNAR. FÆRÐIR LÖGNUM OG DRENL. BR	
02.	19.07.90	BRUNNAR. FÆRÐIR. LÖGNUM. BR	
01	4.7.90	BR. DRENLÖGN	

ÁLFHOLT 44 HAFNARFIRÐI

GRUNNMYND GRUNNLAGNA
AFSTÖÐUMYND

MÆLIKV. 1:50 ~ 1:500

DAGS JÚNÍ '90
HANNAÐ
TEIKNAÐ
VERK NR 9017

SIGURÐUR ÞORLEIFSSON TÆKNIFRÆÐINGUR F.T.F.I.
STRANDGÖTU 11 HAFNARFIRÐI SÍMI 54751

BLAÐ NR. 2-02