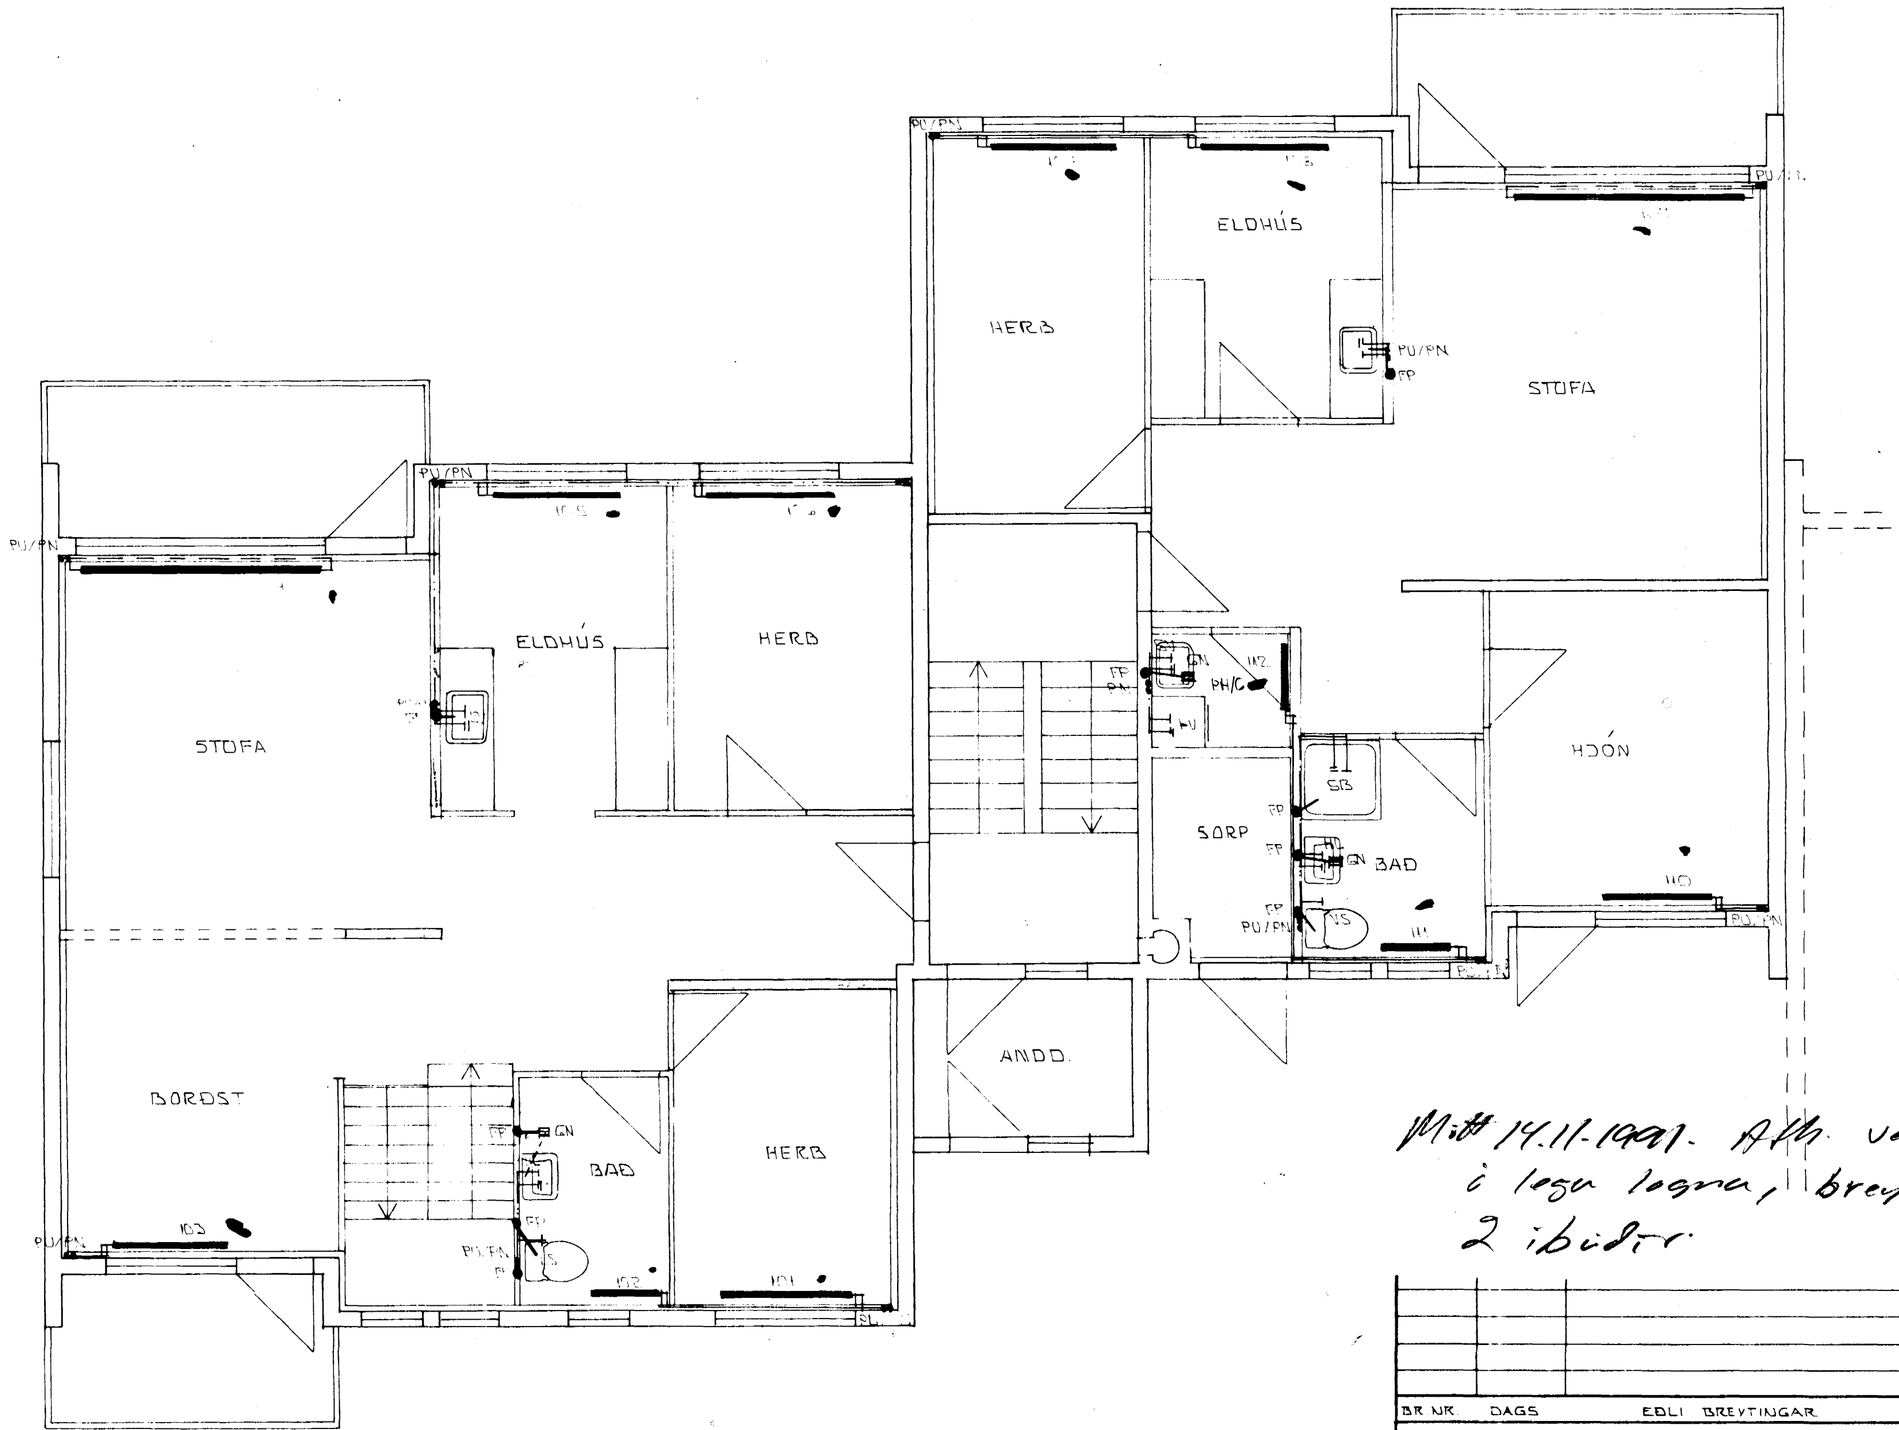

GRUNNMYND 1 HÆÐAR · 1:50

Mitt 14.11.1991. Ath. vegna breytinga. í lega legna, breyta 1. ibúð í 2 ibúðir.

BR. NR.	DAGS	EÐLI BREYTINGAR	SIGN

ÁLFHOLT 44 HAFNARFIRÐI

HITA - VATNS OG FRÁRENSLISLAGNIR
GRUNNMYND 1. HÆÐAR

MÆLIKV. ^ 1:50

SIGURÐUR ÞORLEIFSSON TÆKNIFRÆÐINGUR F.T.F.N.

STRANDGOTU 11 HAFNARFIRÐI SÍMI 54751

DAGS. JAN '91
HANNAÐ
TEIKNAÐ
VERK NR. 9017
BLAÐ NR. 2-04