



Samþykkt á fundi bygginga-
nefndar þ. 16.9.1992
BYGGINGAFULLTRÚINN
Í HAFNAFIRDI

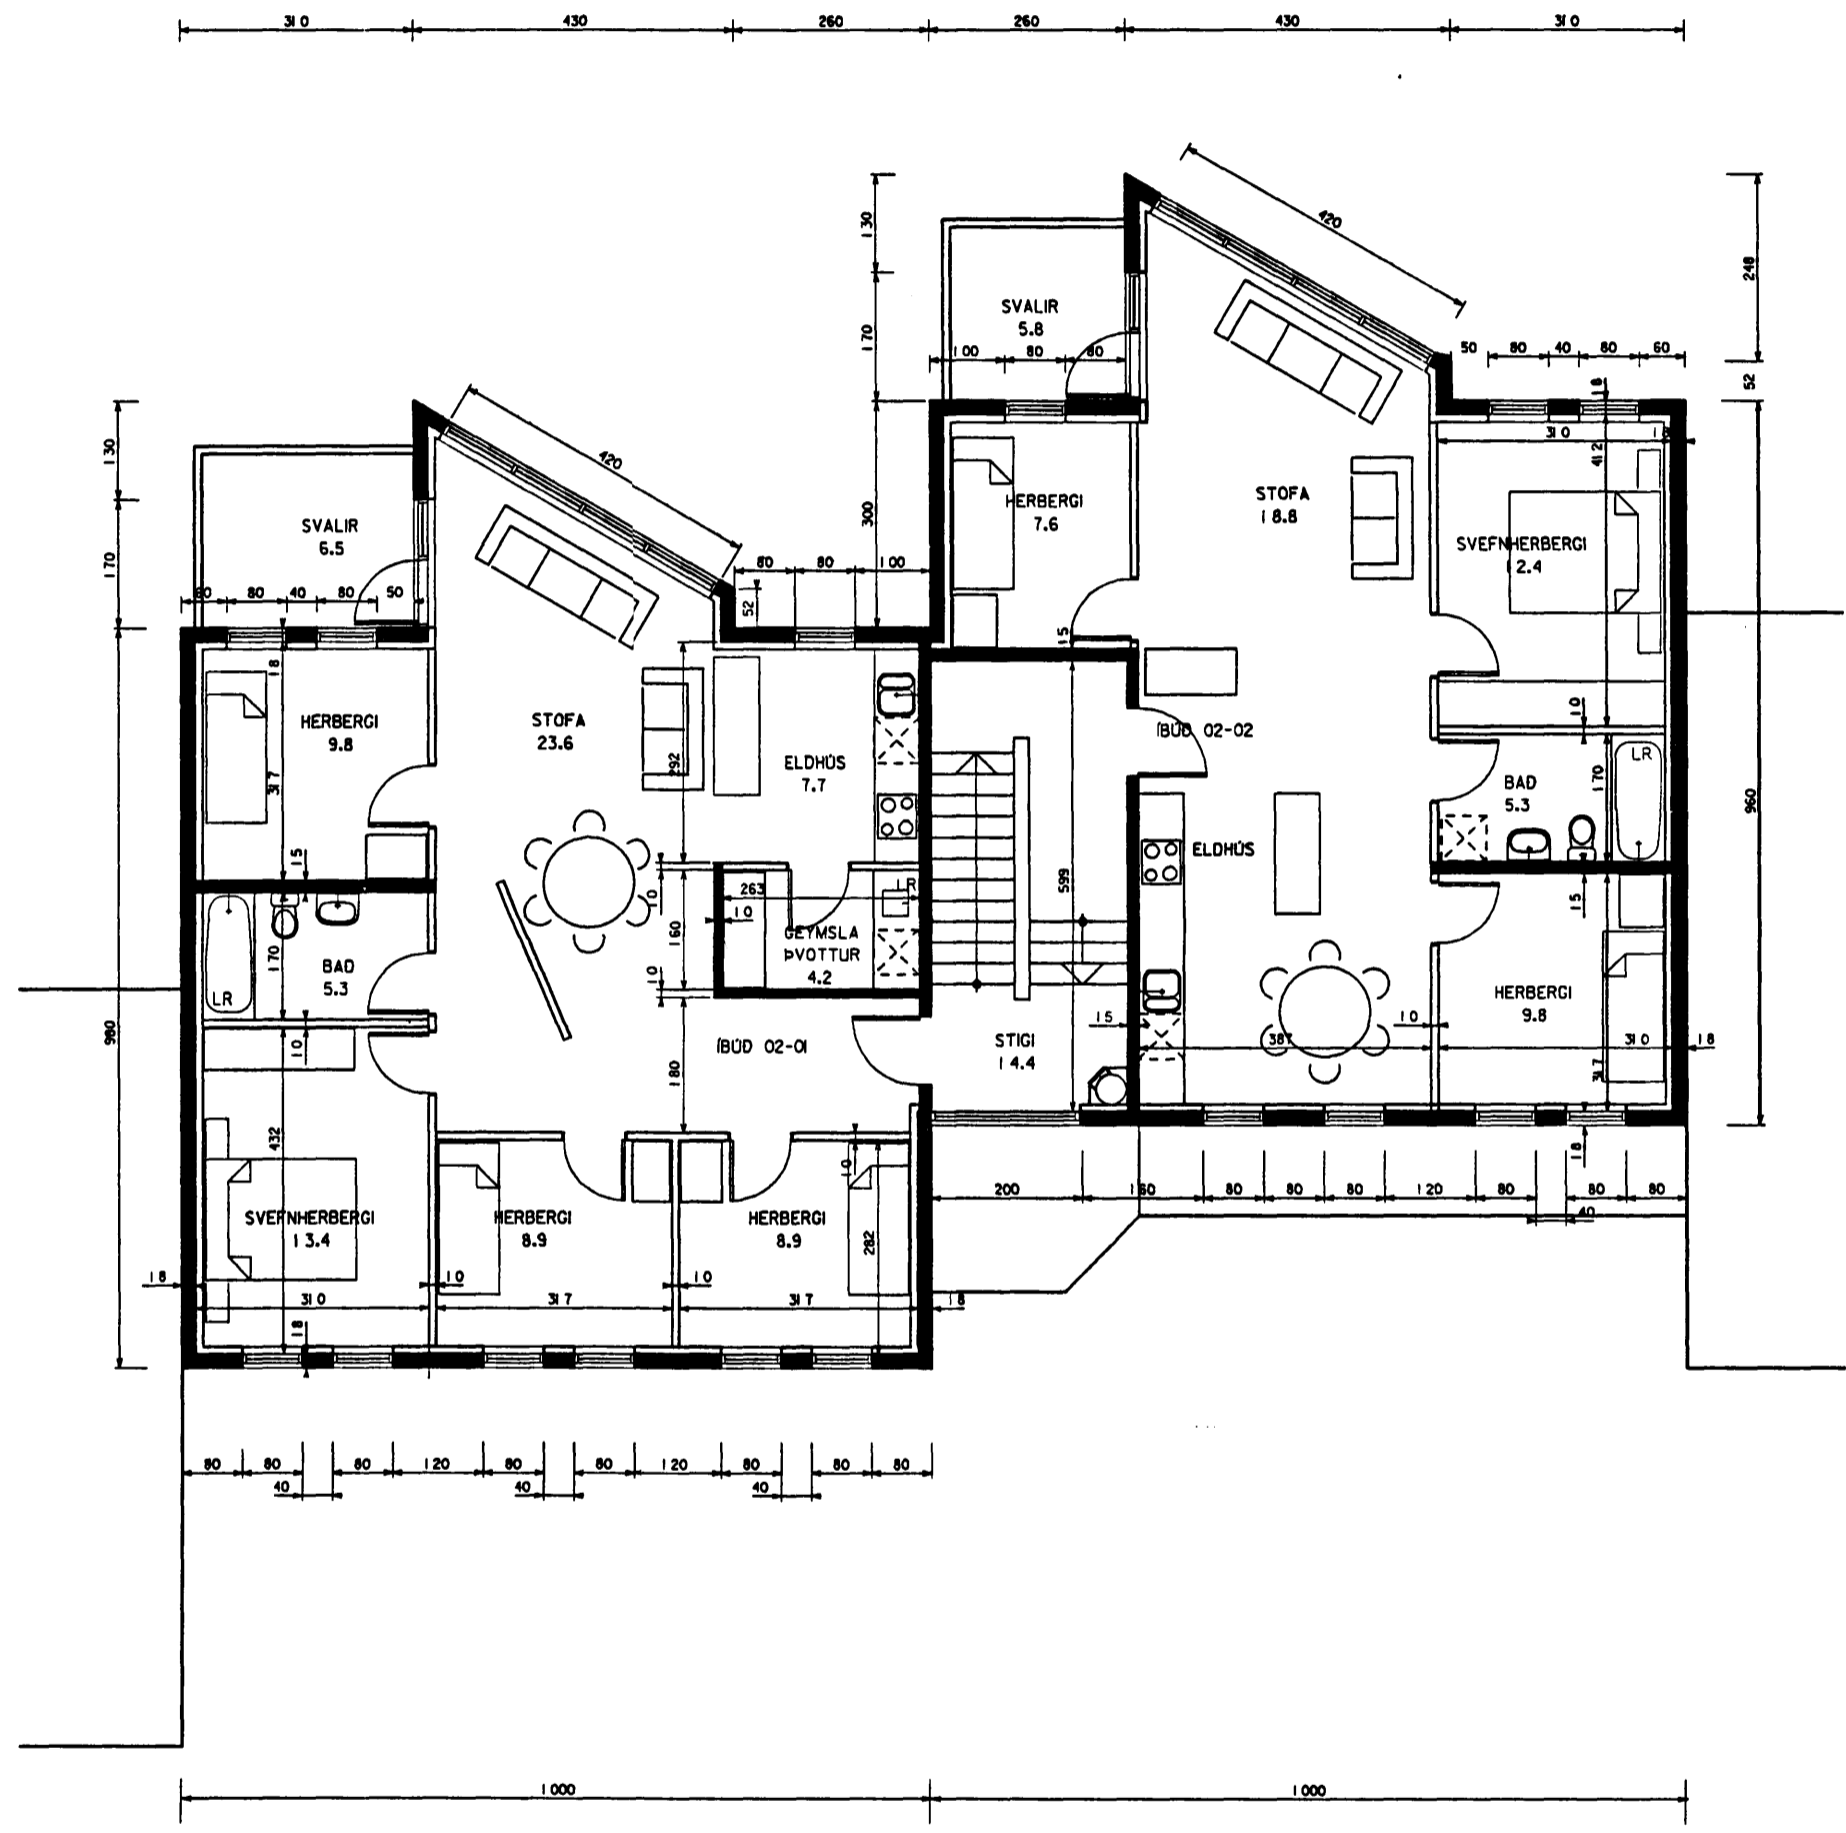

GRYNNMYND 2. HEDAR

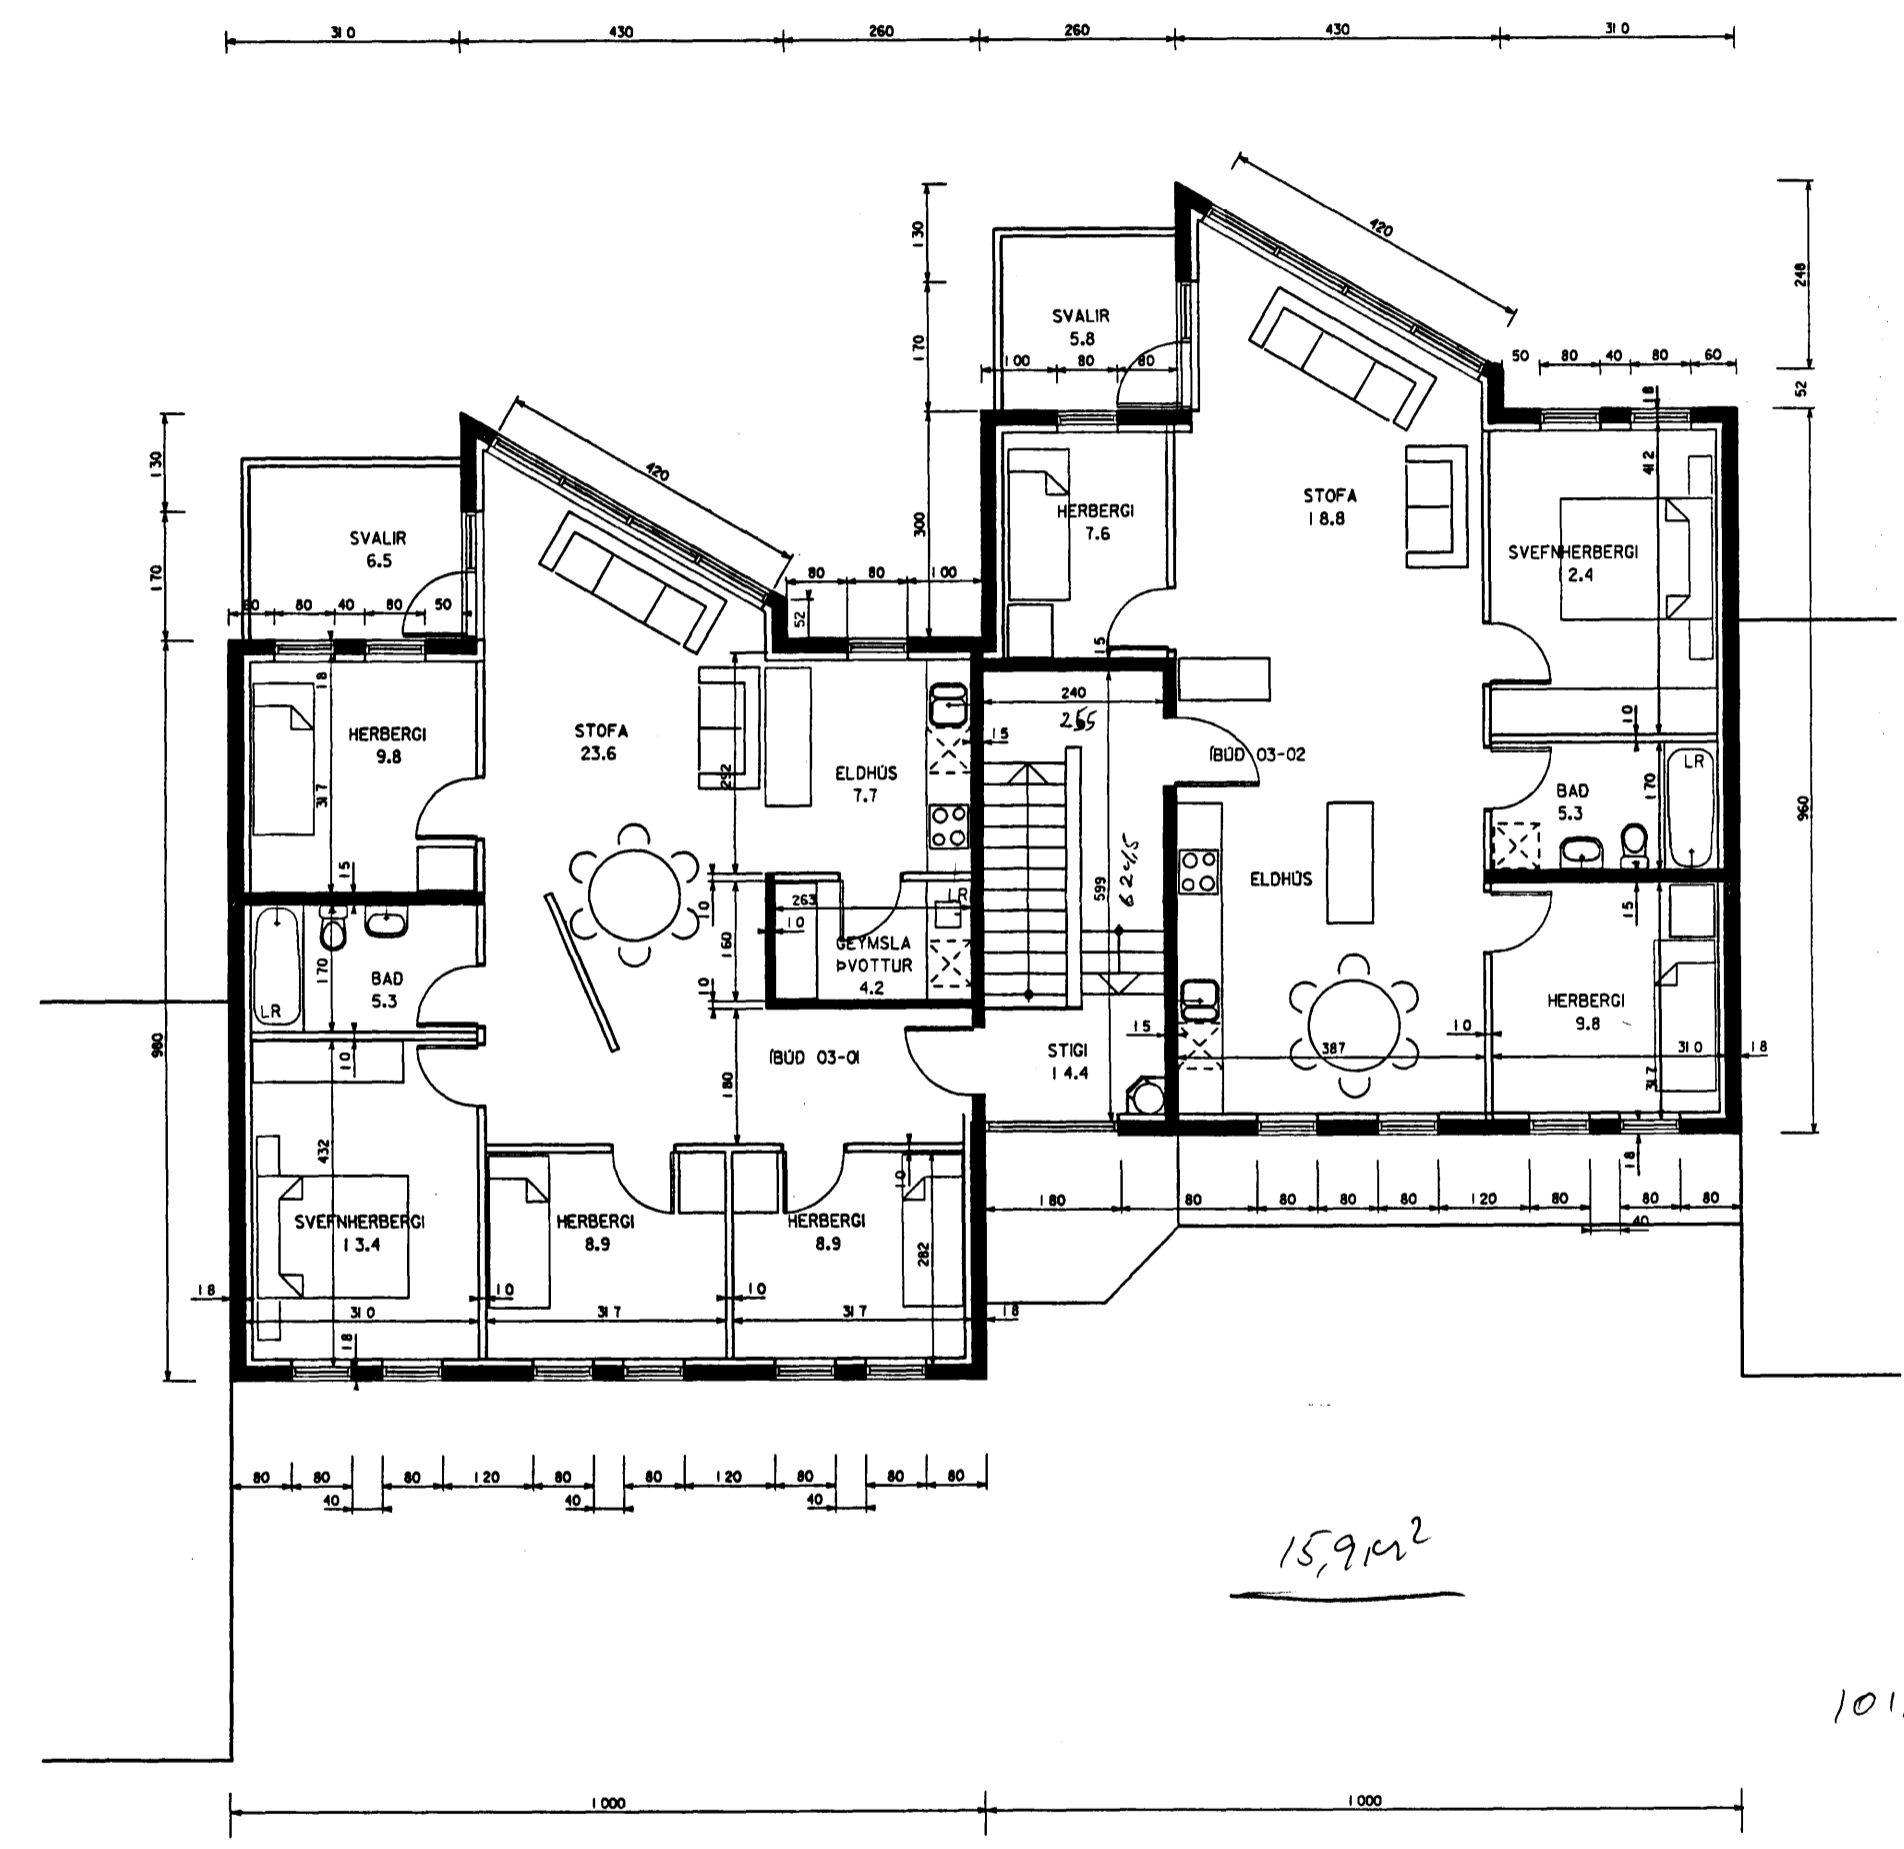

GRYNNMYND 3. HEDAR

| | | | |
|--------------------------|---------|------------|------------------|
| ALFHOLT 48 Í HAFNAFIRDI | | | |
| heiti teikningar | | | |
| grunnmynd 2. og 3. hæðar | | | |
| skilvarði | teiknod | dagsetning | nummr teikningar |
| I: 00 | PM | 12.08.92 | 1-03 |

Albina Thordarson

ALBINA THORDARSON
GUDFINNA THORDARSON

ARKITEKT FAÍ
ARKITEKT FAÍ

TEIKNISTOFA VÍÐHLÍÐ 45 SÍMI 678730
105 REYKJAVÍK FAX 685530