


Grunnmynd 1:50

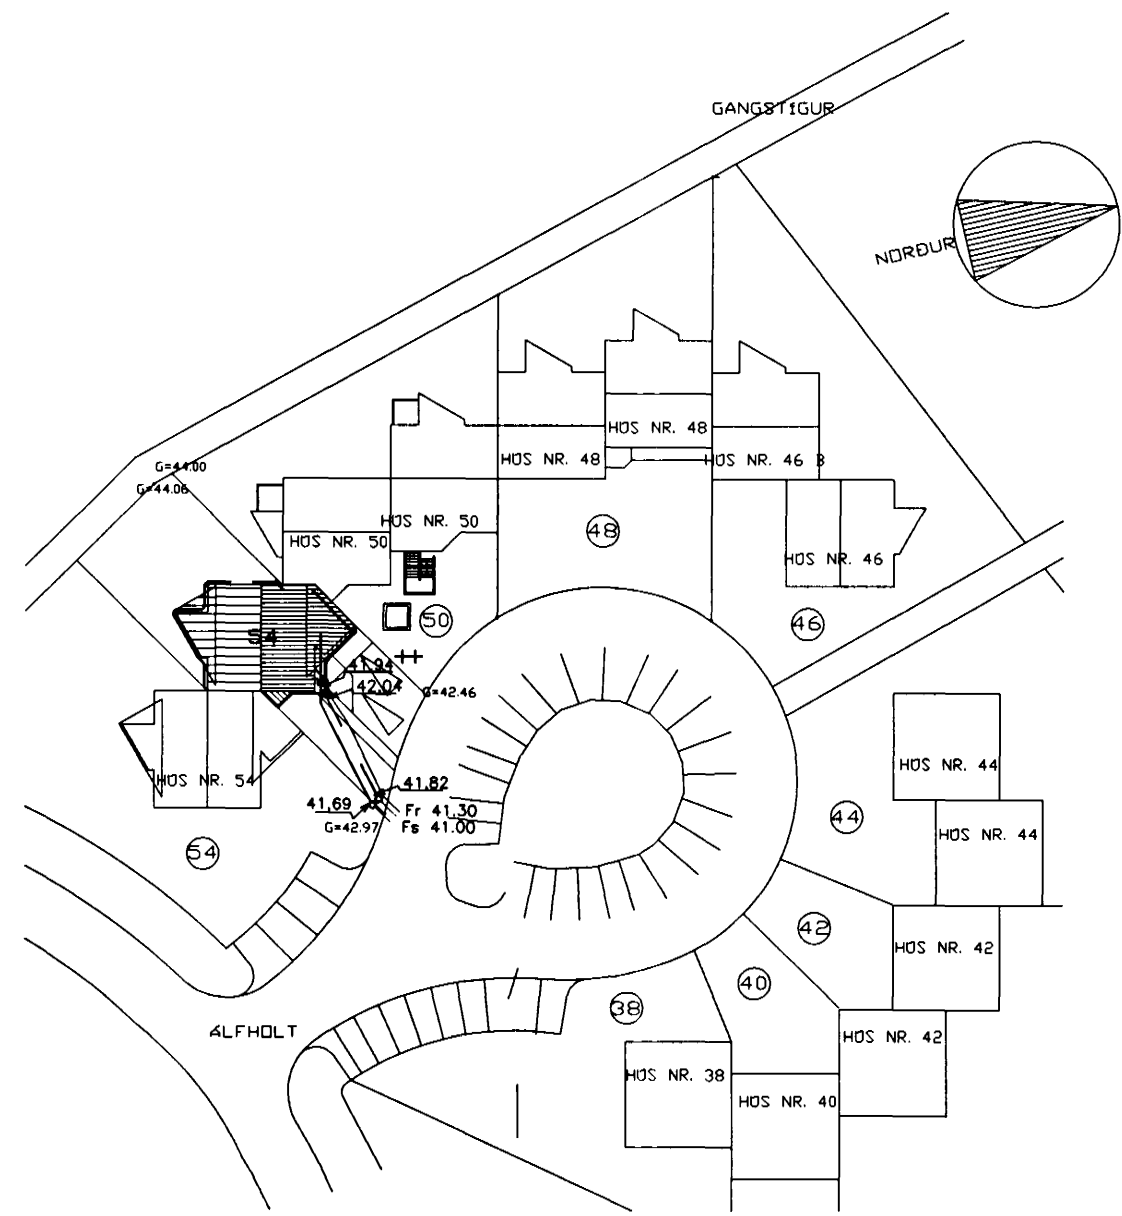

Afstöðumynd 1:500

Skýringar:

Hæðir: Hæðarkóti gata/raufa miðast við botn í gati/rauf.

Göt: Sterðir gata eru gefnar upp sem hæð x breidd. Göt í plötum og veggjum eru með kross.

Raufar í plötum: Sterðir raufa eru gefnar upp sem lengd x breidd, en dýpt(d) er tilgreind sérstaklega. Raufar í plötum eru skástrikaðar.

Raufar í veggjum: Sterðir raufa í veggjum eru gefnar upp sem breidd x dýpt. Lóðréttar raufar eru skyggðar en löréttar raufar eru skástrikaðar.


K = Hæðarkóti.
HYG = Hæð yfir gólfi.
HYP = Hæð yfir palli.



Sampykkt þann

30 MARS 2001

Byggingafultrunir í Hafnarfirði
F.h. Sigurbjartur Halldórsson

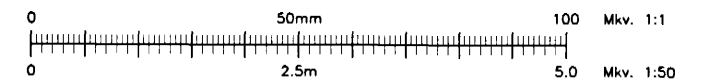

BYGGD^H_F
VERKFRÆDISTOFAN

Hamraborg 14A Sími 564 3377
200 Kópavogi Myndsendir 564 2973
Ísland RT 021048-3999

Holræslagnir
Lagnir í jörð

Alfholt 52, Hafnarfirði

Mkv. 1:50	H	T	D.
AA	KA	apríl 1998	
Nr. 99.03-2.01			

201

1.	28.03.01	Heimæð í innkeyrslu og nýir brunnar við lóðarmörk:	
	breyting	Samkvæmt mælingu pípara að lógn lokinni.	somp.