


Grundmynd 1:50

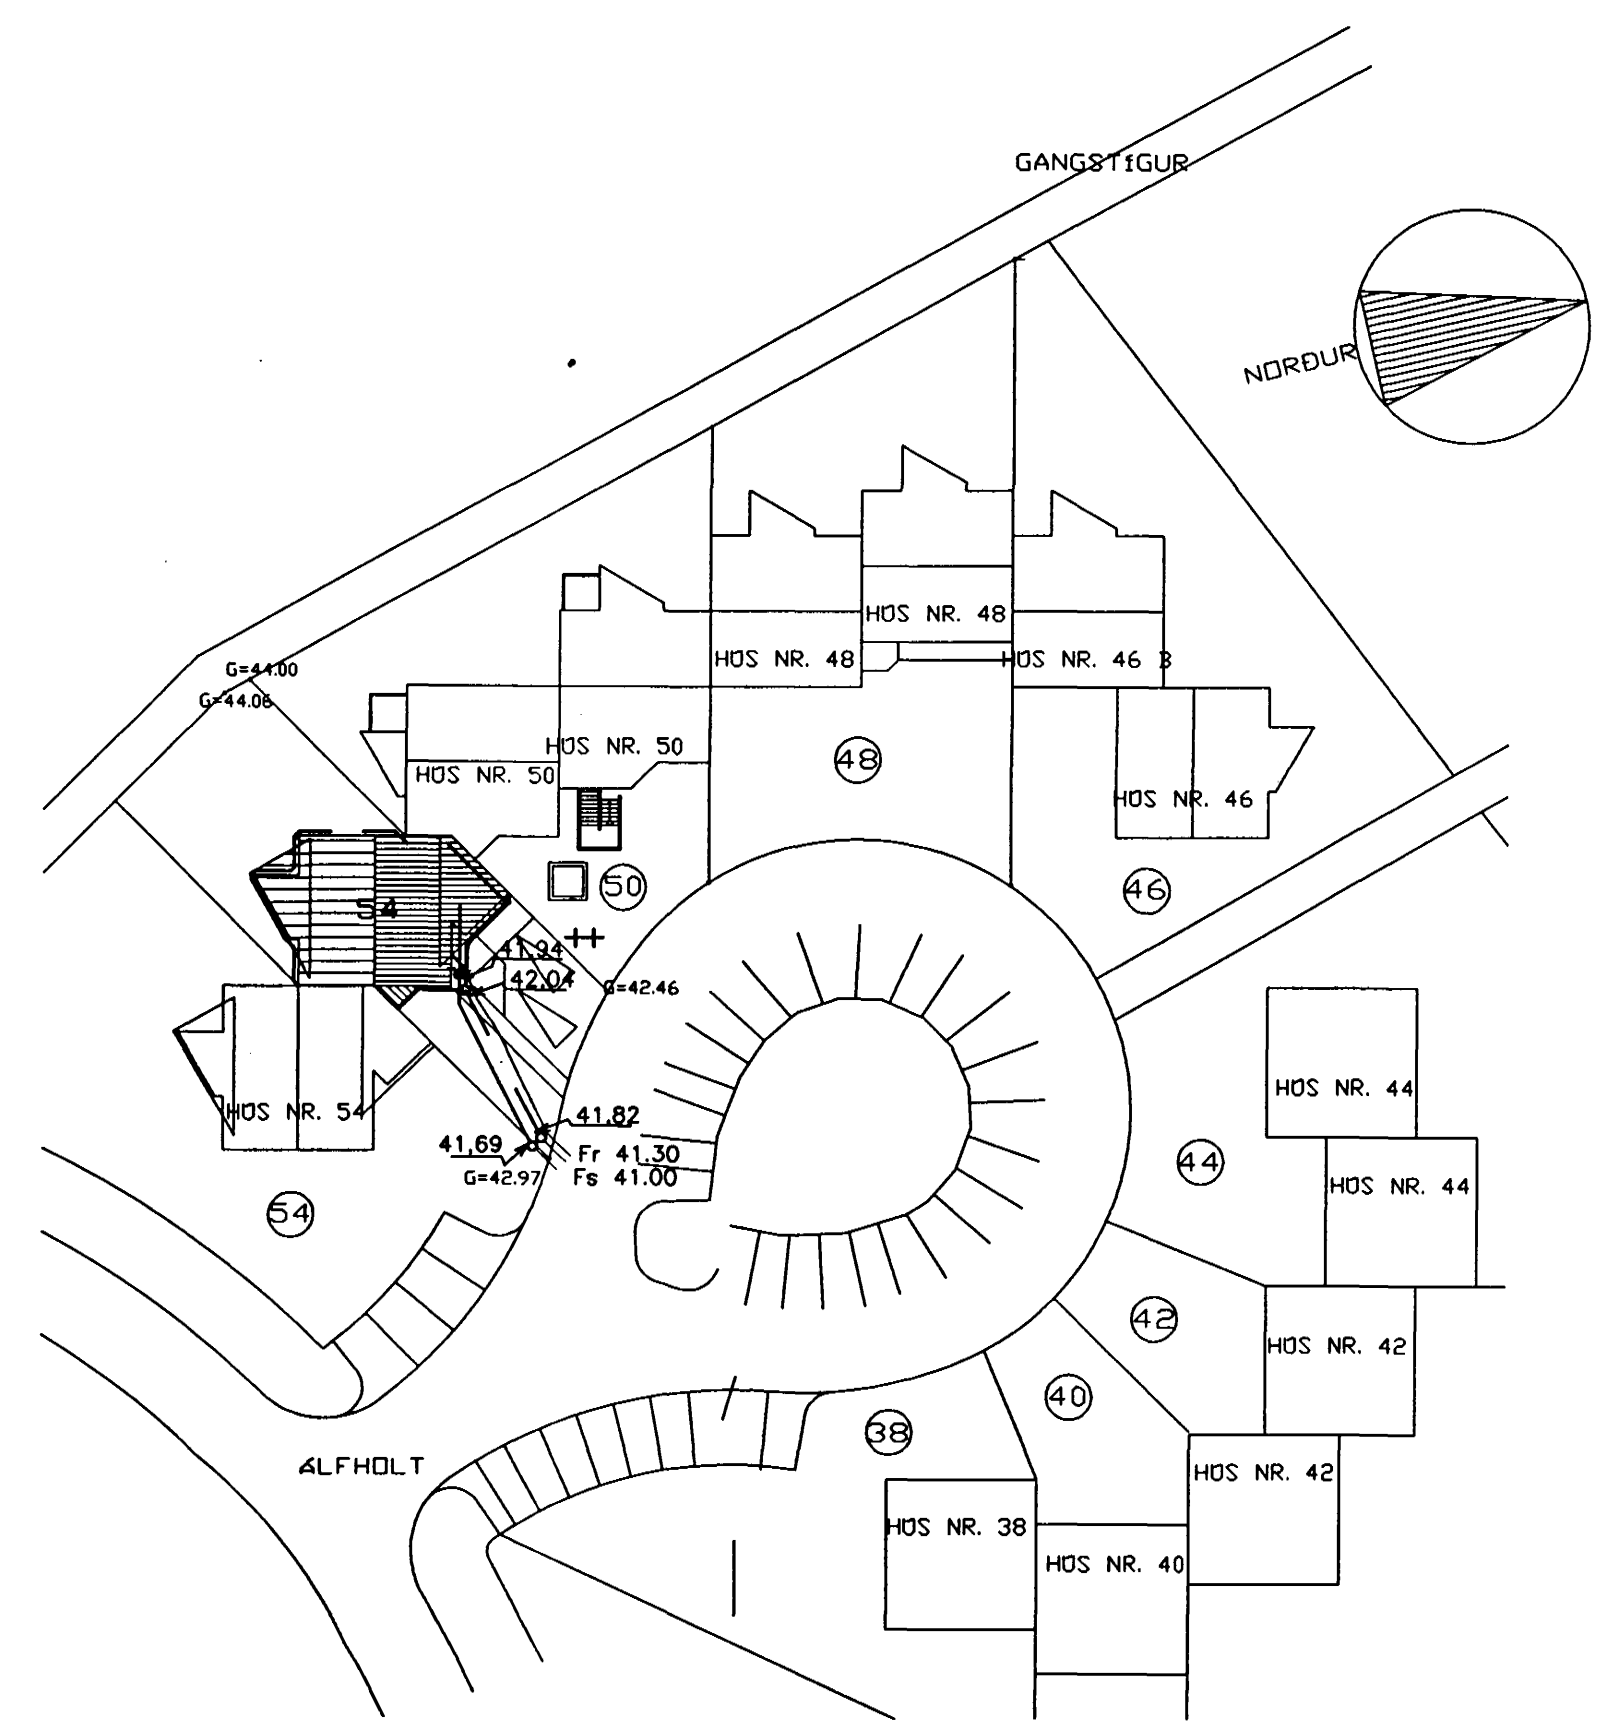


Afstöðumynd 1:500

Skýringar:

Hæðir: Hæðarkóti gata/raufa miðast við botn í gati/rauf.
 Göt: Sterðir gata eru gefnar upp sem hæð x breidd. Göt í plötum og veggjum eru með kross.
 Raufar í plötum: Sterðir raufa eru gefnar upp sem lengd x breidd, en dýpt(d) er tilgreind sérstaklega. Raufar í plötum eru skástrikaðar.
 Raufar í veggjum: Sterðir raufa í veggjum eru gefnar upp sem breidd x dýpt. Lóðréttar raufar eru skyggðar en lóðréttar raufar eru skástrikaðar.
 K = Hæðarkóti.
 HYG = Hæð yfir gólfi.
 HYP = Hæð yfir palli.

Samþykkt þann
30 MARS 2001
 Byggingafulltrúinn í Hafnarfirði
 F.h. Sigurbjartur Halldórsson

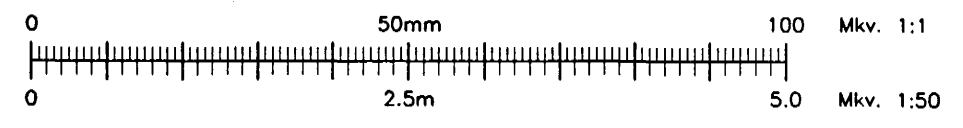

BYGGÐ
 VERKFRÆDISTOFAN

Hafnarborg 14A Sími 564 3377
 200 Kópavogi Myndsendir 564 2973
 Ísland

Holræslagnir
 Lagnir í jörð

Mkv. 1:50		
H	T	D.
AA	KÁ	apríl 1998
Nr. 99.03-2.01		

1.	28.03.01	Heimæð í innkeyrslu og nýir brunnar við lóðarmörk:	
breyting	dags.	Samkvæmt mælingu pípara að lögnum lokinni.	somp.

Alfholt 52, Hafnarfirði