


Grundmynd 1:50

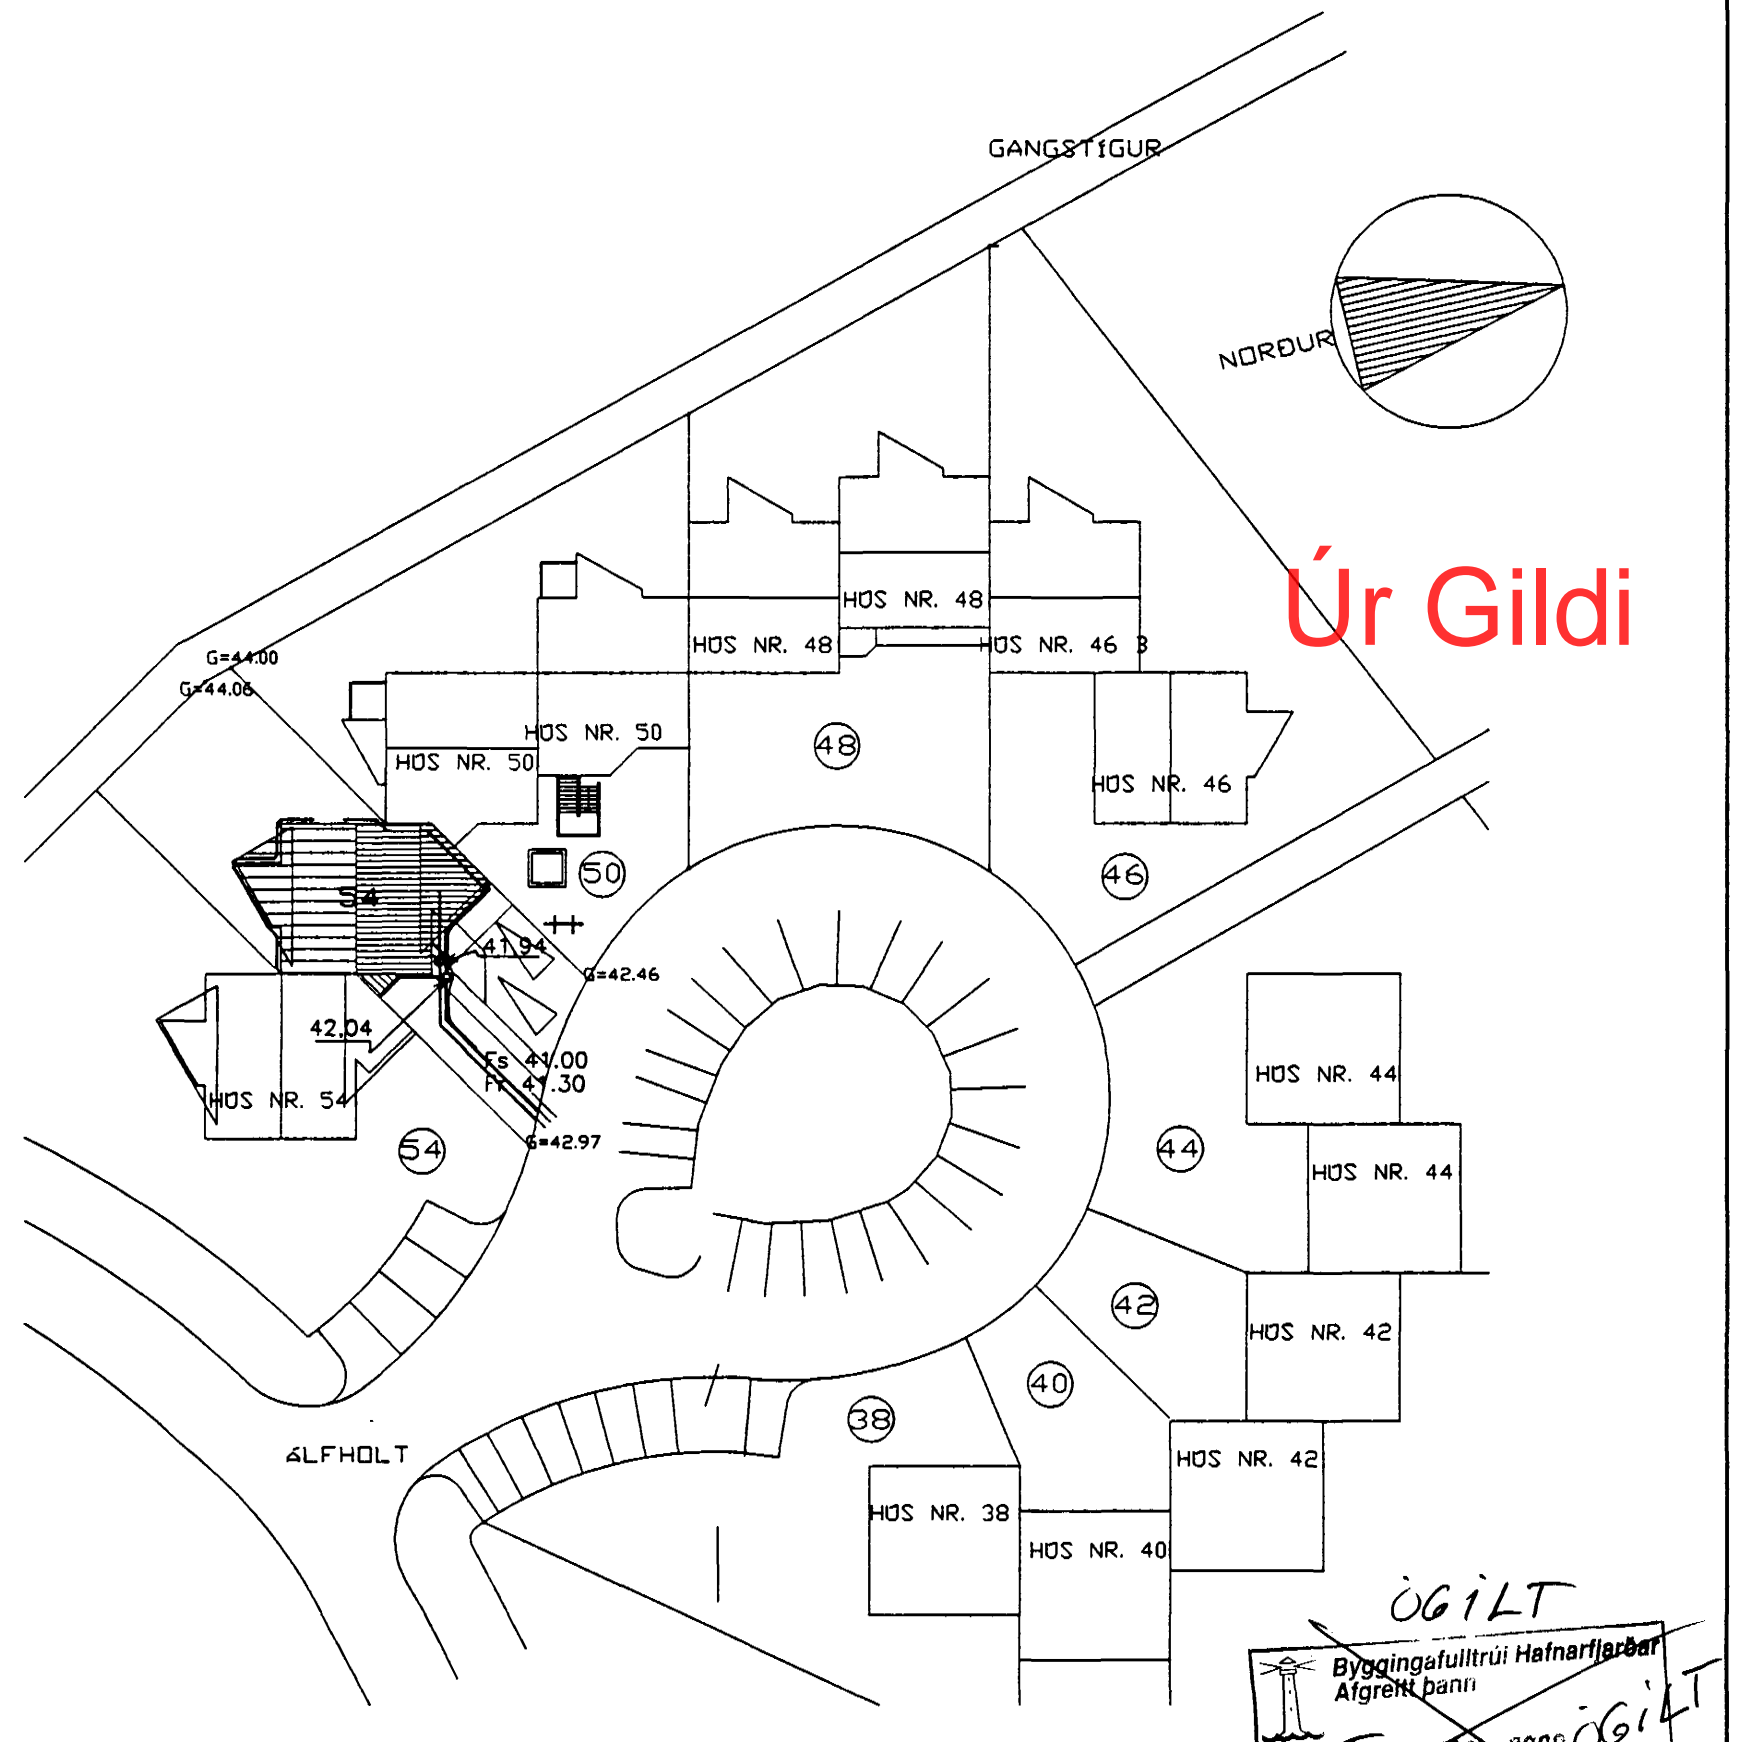


Afstöðumynd 1:50

Úr Gildi

**Skýringar:**

- Hæðir: Hæðarkóti gata/raufa miðast við botn í gati/rauf.
- Göt: Stærðir gata eru gefnar upp sem hæð x breidd. Göt í plötum og veggjum eru með kross.
- Raufar í plötum: Stærðir raufa eru gefnar upp sem lengd x breidd, en dýpt(d) er tilgreind sérstaklega. Raufar í plötum eru skástrikadar.
- Raufar í veggjum: Stærðir raufa í veggjum eru gefnar upp sem breidd x dýpt. Lóðréttar raufar eru skyggðar en lóréttar raufar eru skástrikadar.
- K = Hæðarkóti.
- HYG = Hæð yfir gólfi.
- HYP = Hæð yfir palli.

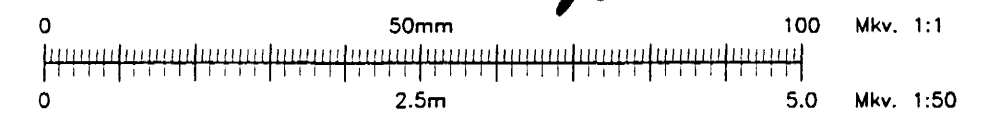

*ÖGILT*  
Byggingafulltrúi Hafnarjarðar  
Afgreitt barn  
*ÖGILT* 18 JAN 2003  
*ÖGILT*  
Sigurbjartur Halldórsson

*ATH HÚTA.  
b.e. Klöpp  
einsir Fleysar  
hútt í 1.30 í  
Klöpp ?*

**BYGGD<sup>H</sup>**  
VERKFRÆDISTOFAN

Hafnarborg 14A Sími 564 3377  
200 Kópavogi Myndsendir 564 2973  
Ísland

Holræslagnir  
Lagnir í jörð

Mkv. 1:50		
H AA	T KA	D. apríl 1998
Samþ. <i>Samuð</i>		
Nr. 99.03-2.01		

Alfholt 52, Hafnarfirði

201

breyting	daga	smþ.