



Sarþykkt & lögfræðingur
 nefndar þ. 8/4 1991
 BYGGI'GAFULLTRÚINN
 Í HAFNARFIRÐI
[Signature]
 Ganga skal frá opnu
 öldstæði / samræmi
 við reglugerðir

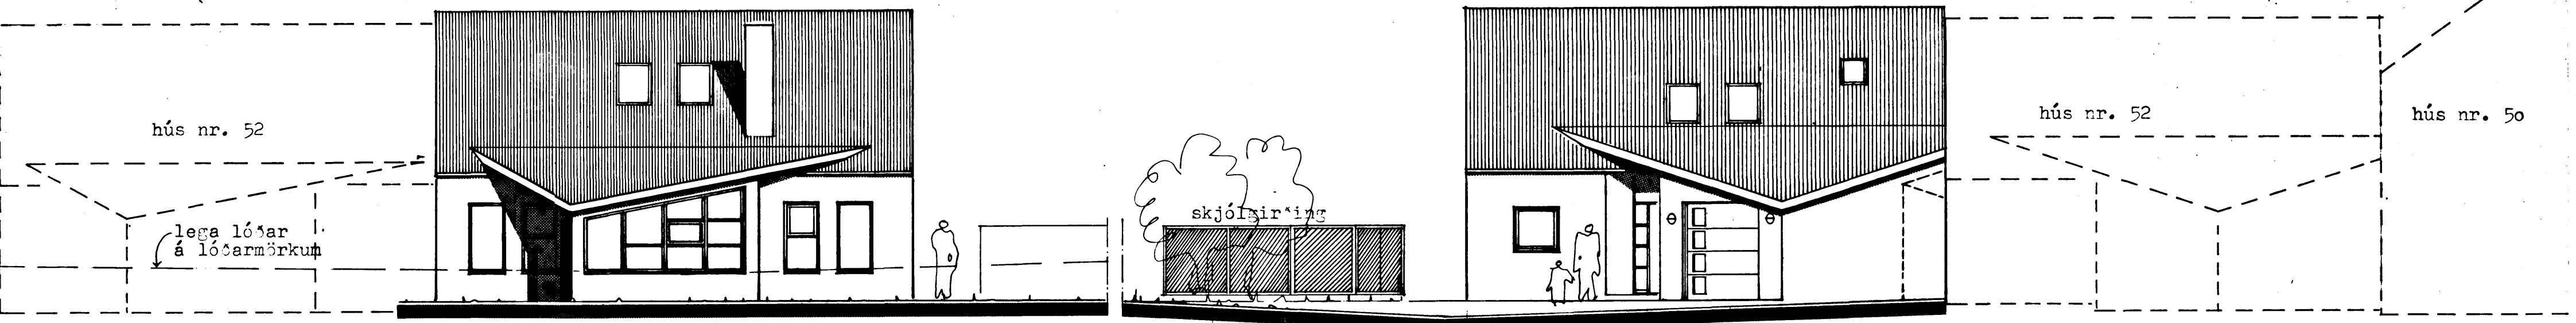

SUDURHLIÐ

NORÐURHLIÐ

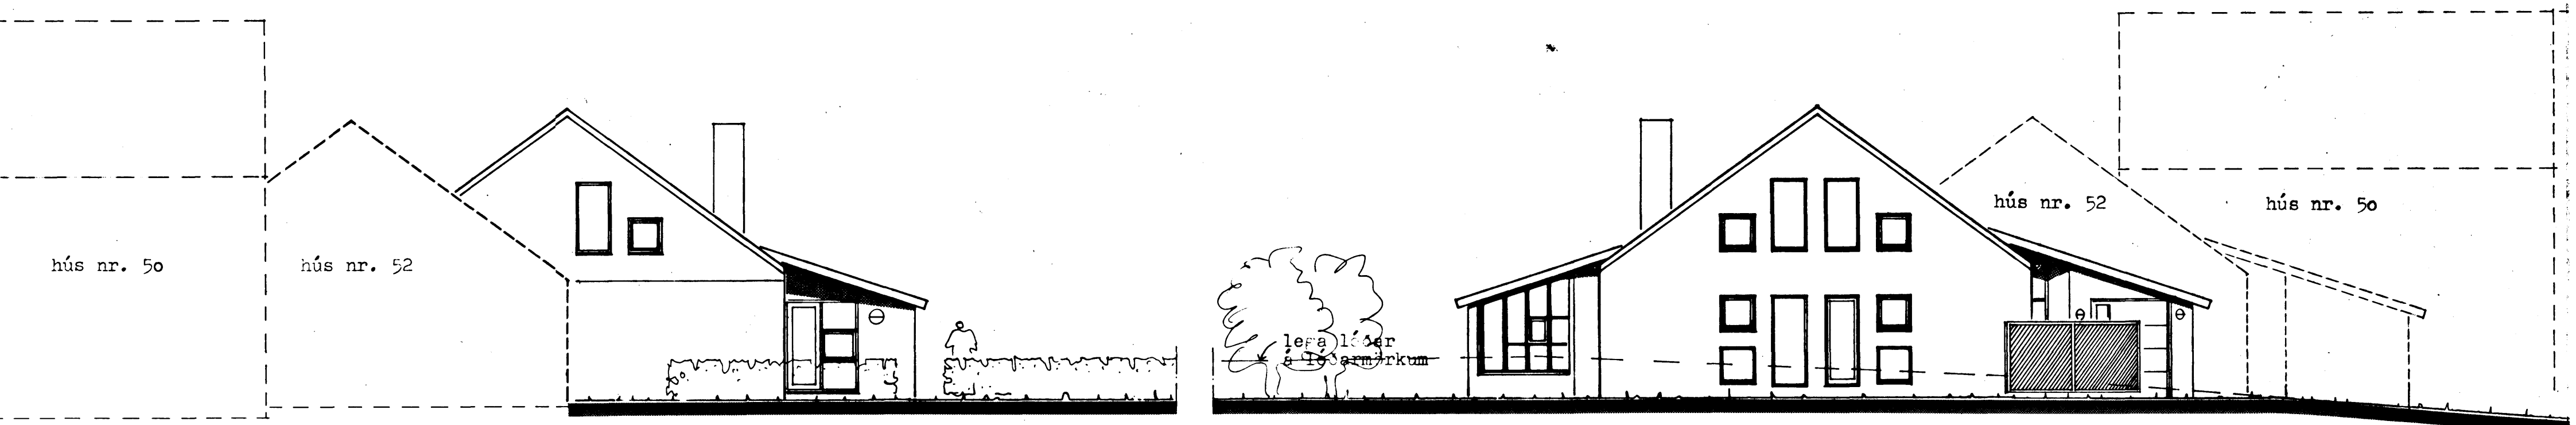

VESTURHLIÐ

AUSTURHLIÐ

ÁLFHOLT 54, HAFNARFIRÐI

Útlitsmyndir

ALBÍNA THORDARSON
 ARKITEKT
 GUDFINNA THORDARSON
 ARKITEKT

TEIKNISTOFA
 VÍÐIHLÍÐ 45
 105 REYKJAVÍK
 Sími 678630

Gudfinna Thordarson

MKV: 1:100 DAGS: 26/3 '91 TEIKN: gth. TEIKNING NR: 1-03

BREYT: