



SKÝRINGAR:

LÖDAMÖRK OG MÁLSETNINGAR ERU Á TEIKN NR. 6.1
 HÆDARTÖLUR ERU HÆDIR Á ENDANLEGU YFIRBORDI
 (MALBIK, STÉTTUM OG GRASI)
 HANDSKRIFAÐAR TÖLUR (43.66) ERU MÆLDAR
 HÆDIR Í JÚNÍ '91.
 TTTT FLÁI
 NIÐURFÖLL SKULU VERA MEÐ SANDFANGI

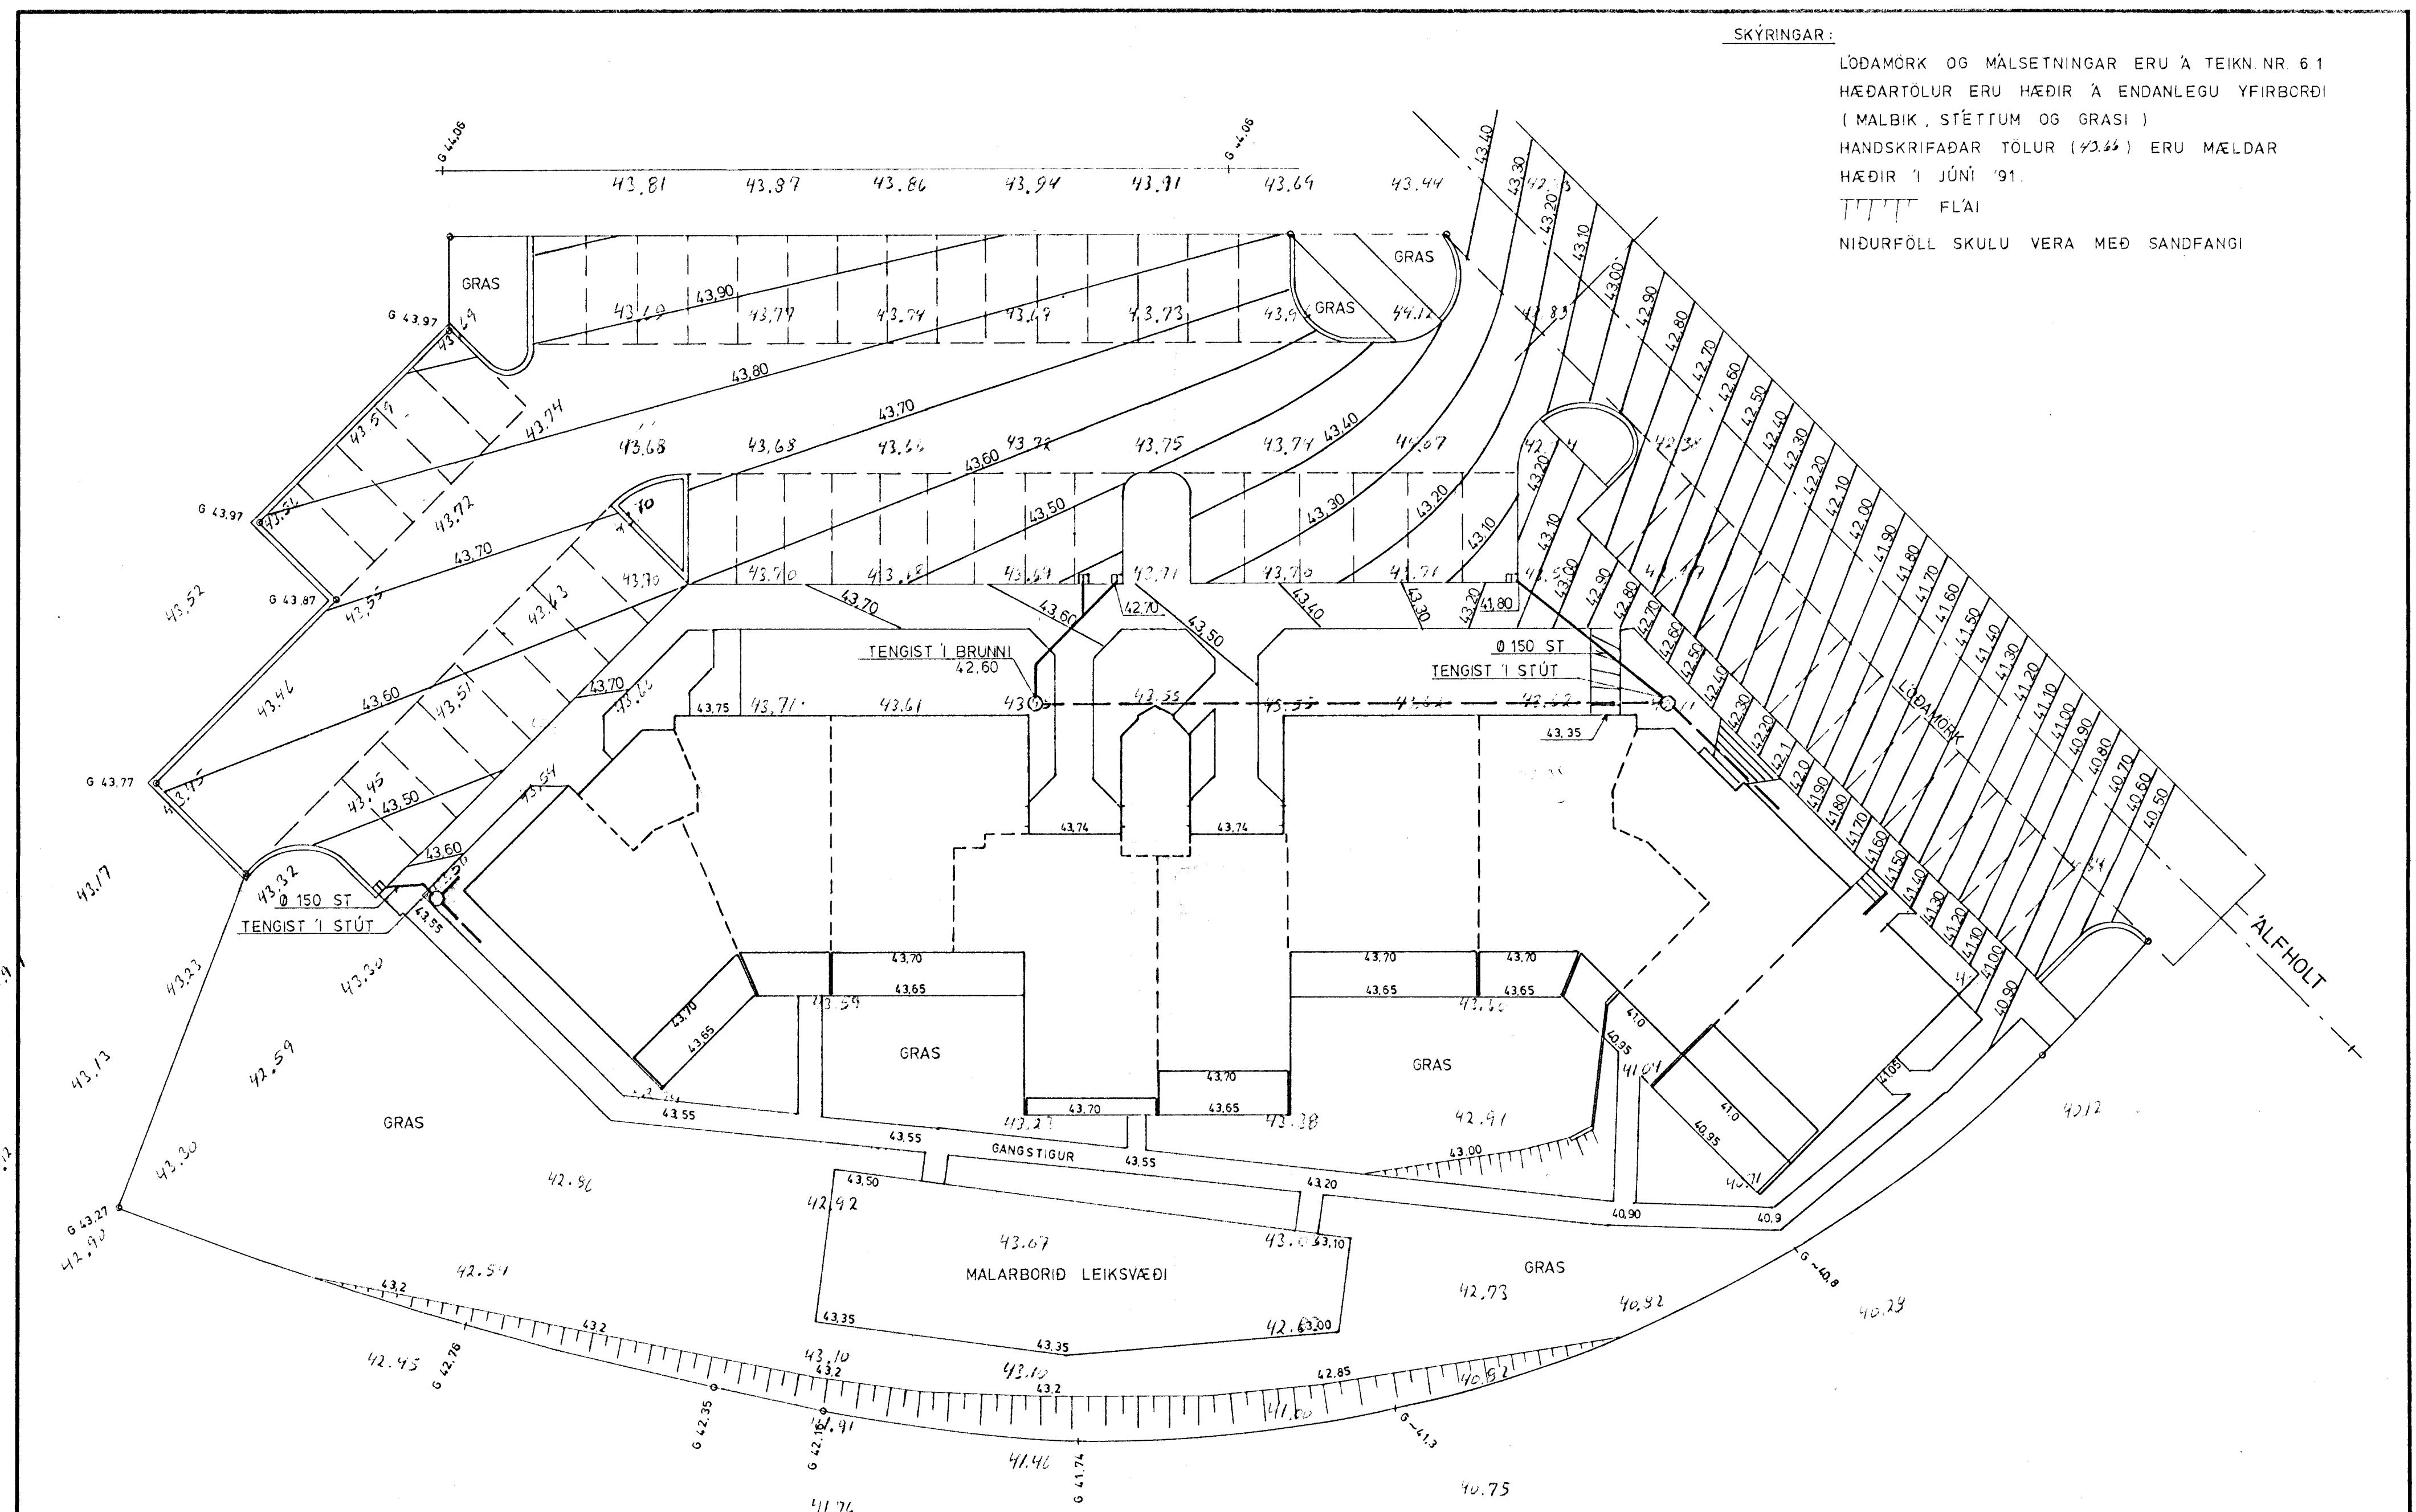

 HAGVIRKI HF VERKTAKI VERKHÖNNUN	SKÚTAHRAUN 2 - 220 HAFNARFIRÐI - SÍMI 53999	Verk nr. FB 611
	'ÁLFHOLT 56. HAFNARFIRÐI HÆDIR Á LÖÐ	Teikning nr. 6.2
Hannað <input checked="" type="checkbox"/> Teiknað <input checked="" type="checkbox"/> Yfirfarið <input checked="" type="checkbox"/> Samþykkt <input checked="" type="checkbox"/>		Mælikvarði 1: 200
Hannad <input checked="" type="checkbox"/> Teiknað <input checked="" type="checkbox"/> Yfirfarið <input checked="" type="checkbox"/> Samþykkt <input checked="" type="checkbox"/>		Dagsetning JÚNÍ '91
Ásmundur Sigvaldsson		