


Samþykkt á fundi bygginga-
nefndar þ. 1.12. 1973.
BYGGINGAFULLTRÚINN
Í HAFNARFIRDI

Sigurðir Halldór
Áskildur og samþykkingarvörð



SUÐ - VESTUR HLIÐ

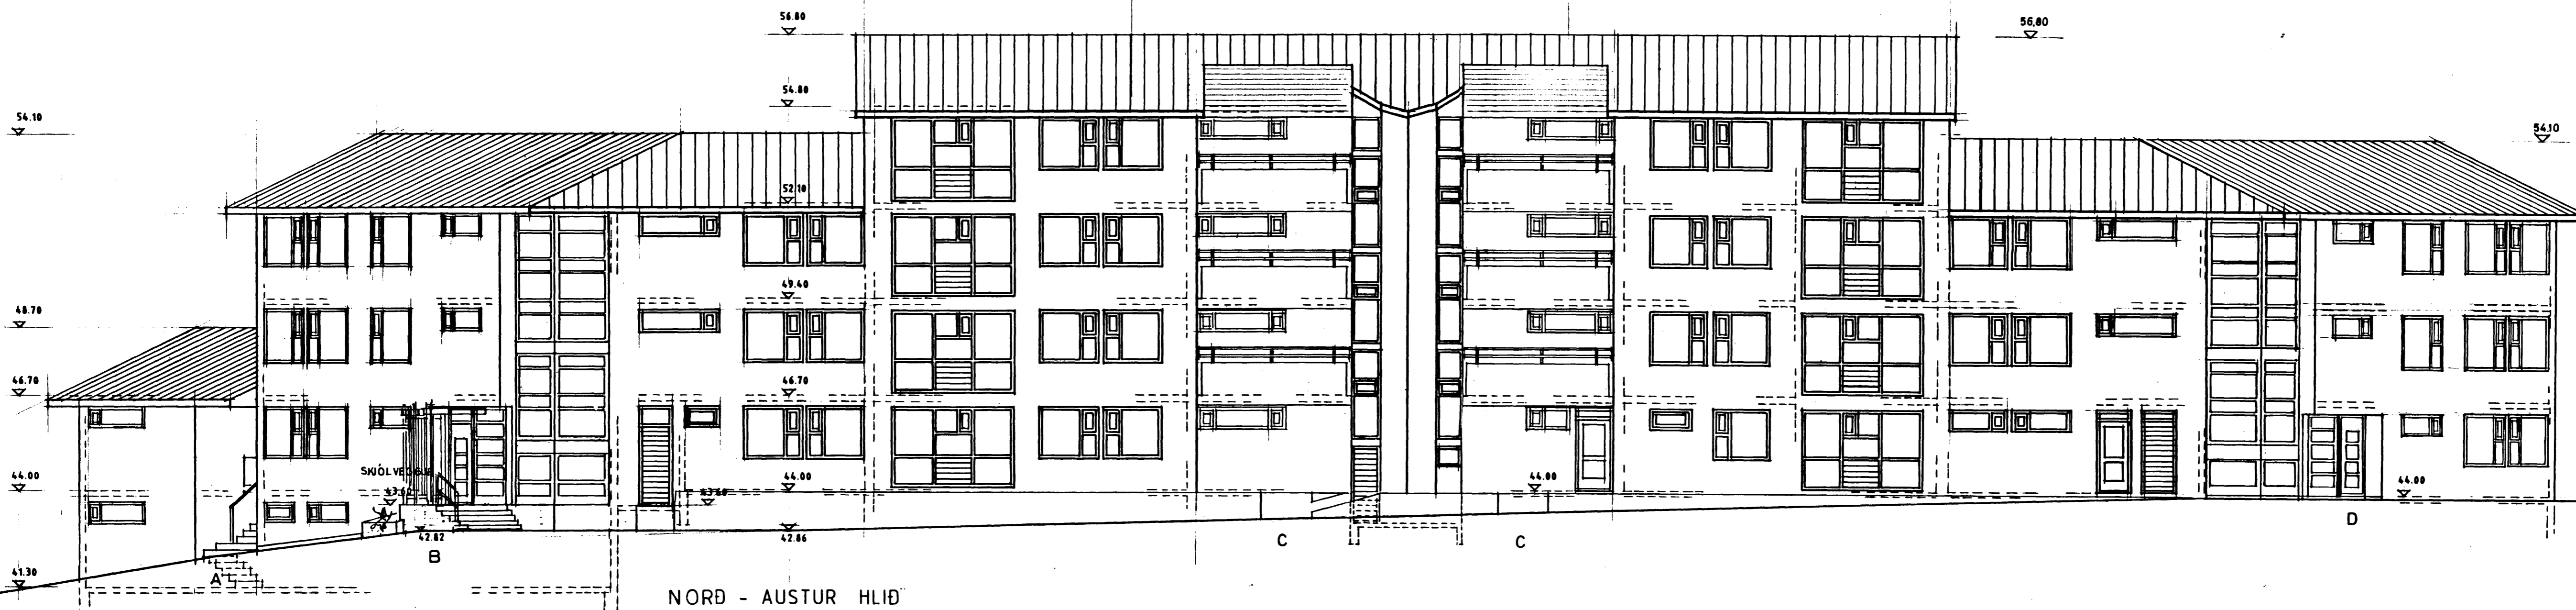

NORD - AUSTUR HLIÐ

- ⑤ BREYTT 22.8.93 ÚTIRÖPPUR B
- ④ BREYTT 18.10.90 GLUGGAP, NIÐURF.
- ③ BREYTT 8.10.90 SVALAHANDIÐ
- ② BREYTT 21.9.90 GLUGGAR
- ① BREYTT 25.5.90, BAETT INN KÓTUM

AIH ALFHOLT 56
HAFNARFIRDI

UTLITSMYNDR

4

M. 1: 100

HAUKUR A. VIKTORSSON ARKITEKT F.A.I. LAGMULA 7. 108 RVÍK. S. 82727
HARALDUR V. HARALDSS. ARKITEKT F.A.I. LAGMULA 7. 108 RVÍK. S. 689909
Haraldur V. Haraldsson *Haukur A. Viktorsson*
REYKJAVÍK APRIL 1990