

Orum Samþykkt

56A. Samuldr. kortslatt
 56A. Þróstur Myhrson.

56C. Þorsteinn Lárusson
 56C. Ólafur Adalsteinsdóttir
 56C. Elín Ólafsdóttir
 56C. Þorsteinn Lárusson
 56C. Ragnheiður Þorsteinsdóttir
 56C. Berglind Guðm.
 56C. Þorsteinn Lárusson
 56C. Þorsteinn Lárusson
 56C. Þorsteinn Lárusson
 56C. Valgerður Guðjónsd.

56C 001 Þorsteinn Lárusson
 56C 0103 Þorsteinn Lárusson

56B. Jón Ingi Geirsson
 56D. Þorsteinn Lárusson
 56D. Halla Sigrún Amadóttir
 56D. Þorsteinn Lárusson

VENKIFERÐI NUSTA
 HANNA G. BERGÞÓRSÓN
 pr. Björgun hf.
 Kl. 460169-7399


56D-262

MUSASMIÐJAN
 Kl. 620171-0299

56B 201-02
 56D 0101
 56 B 2.0101



SUB - VESTUR HLIÐ

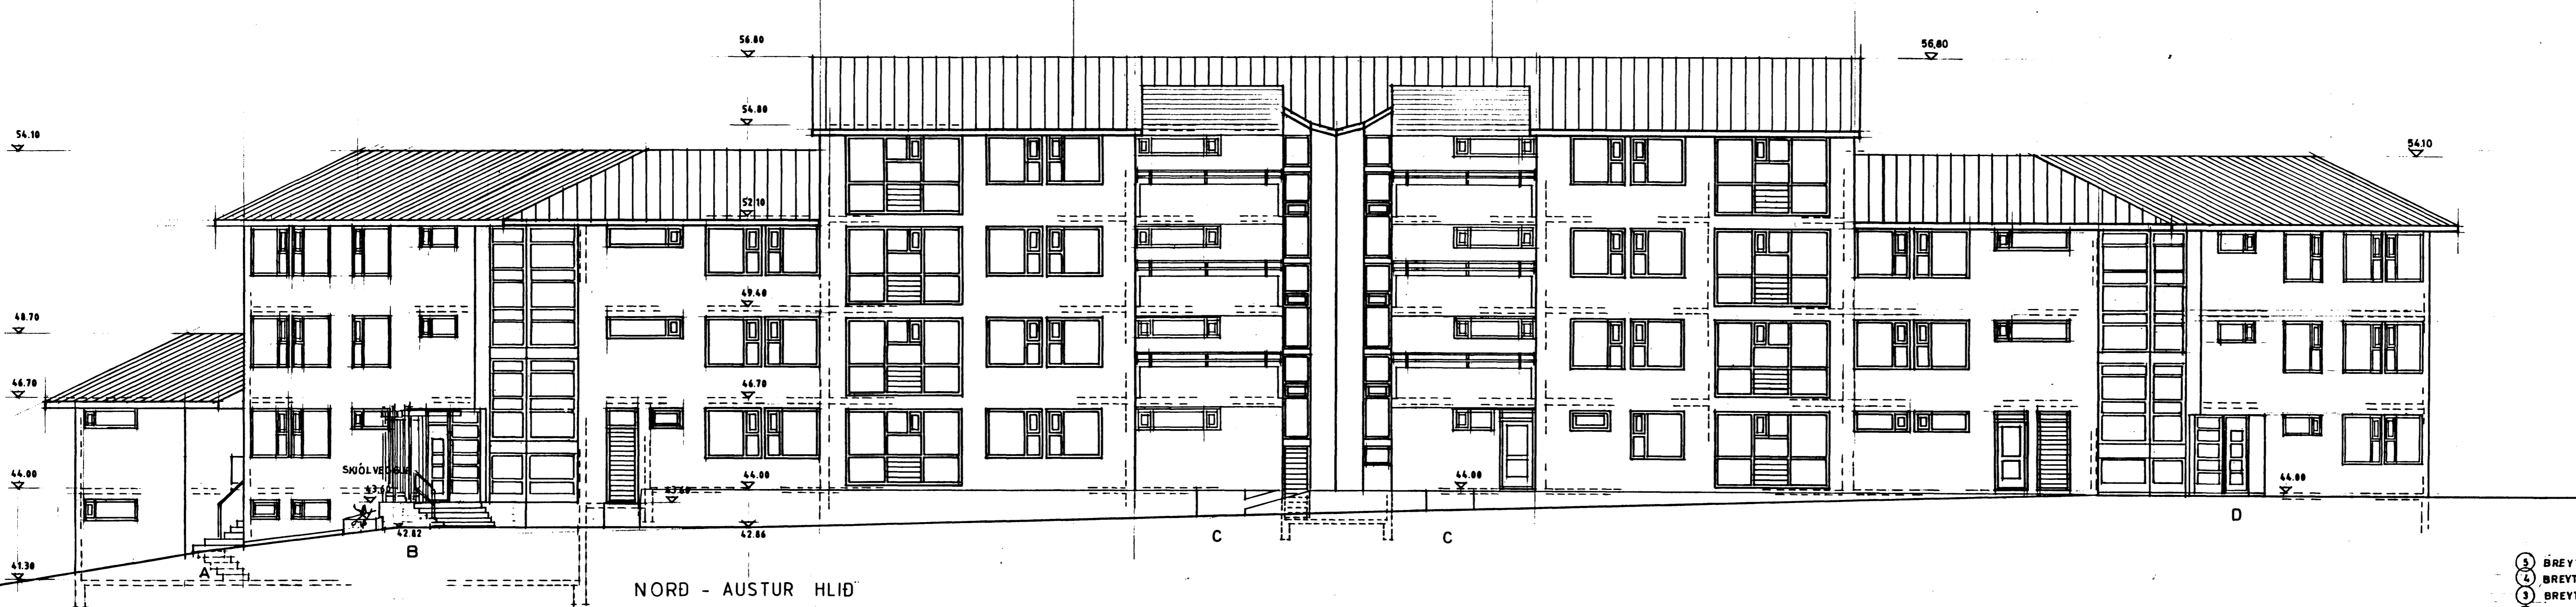

NORD - AUSTUR HLIÐ

- ① BREYTT 22.8.93 ÚTIRÞRÖPPUR B
- ② BREYTT 18.10.90 GLUGGAR, NIÐURF.
- ③ BREYTT 9.10.90 SVALAHANDRIF
- ④ BREYTT 21.9.90 GLUGGAR
- ⑤ BREYTT 25.5.90, BAETT INN KÓTUM

ALFHOLT 56
 HAFNARFIRDI

UTLITSMYNDIR M. 1: 100