



Gambykkt á fundi bygginga-
nefndar þ. 10. 07. 1990
BYGGINGAUFULLTRÚINN
Í HAFNARFIRDI F.A.I.
Sigurbi Bjall.

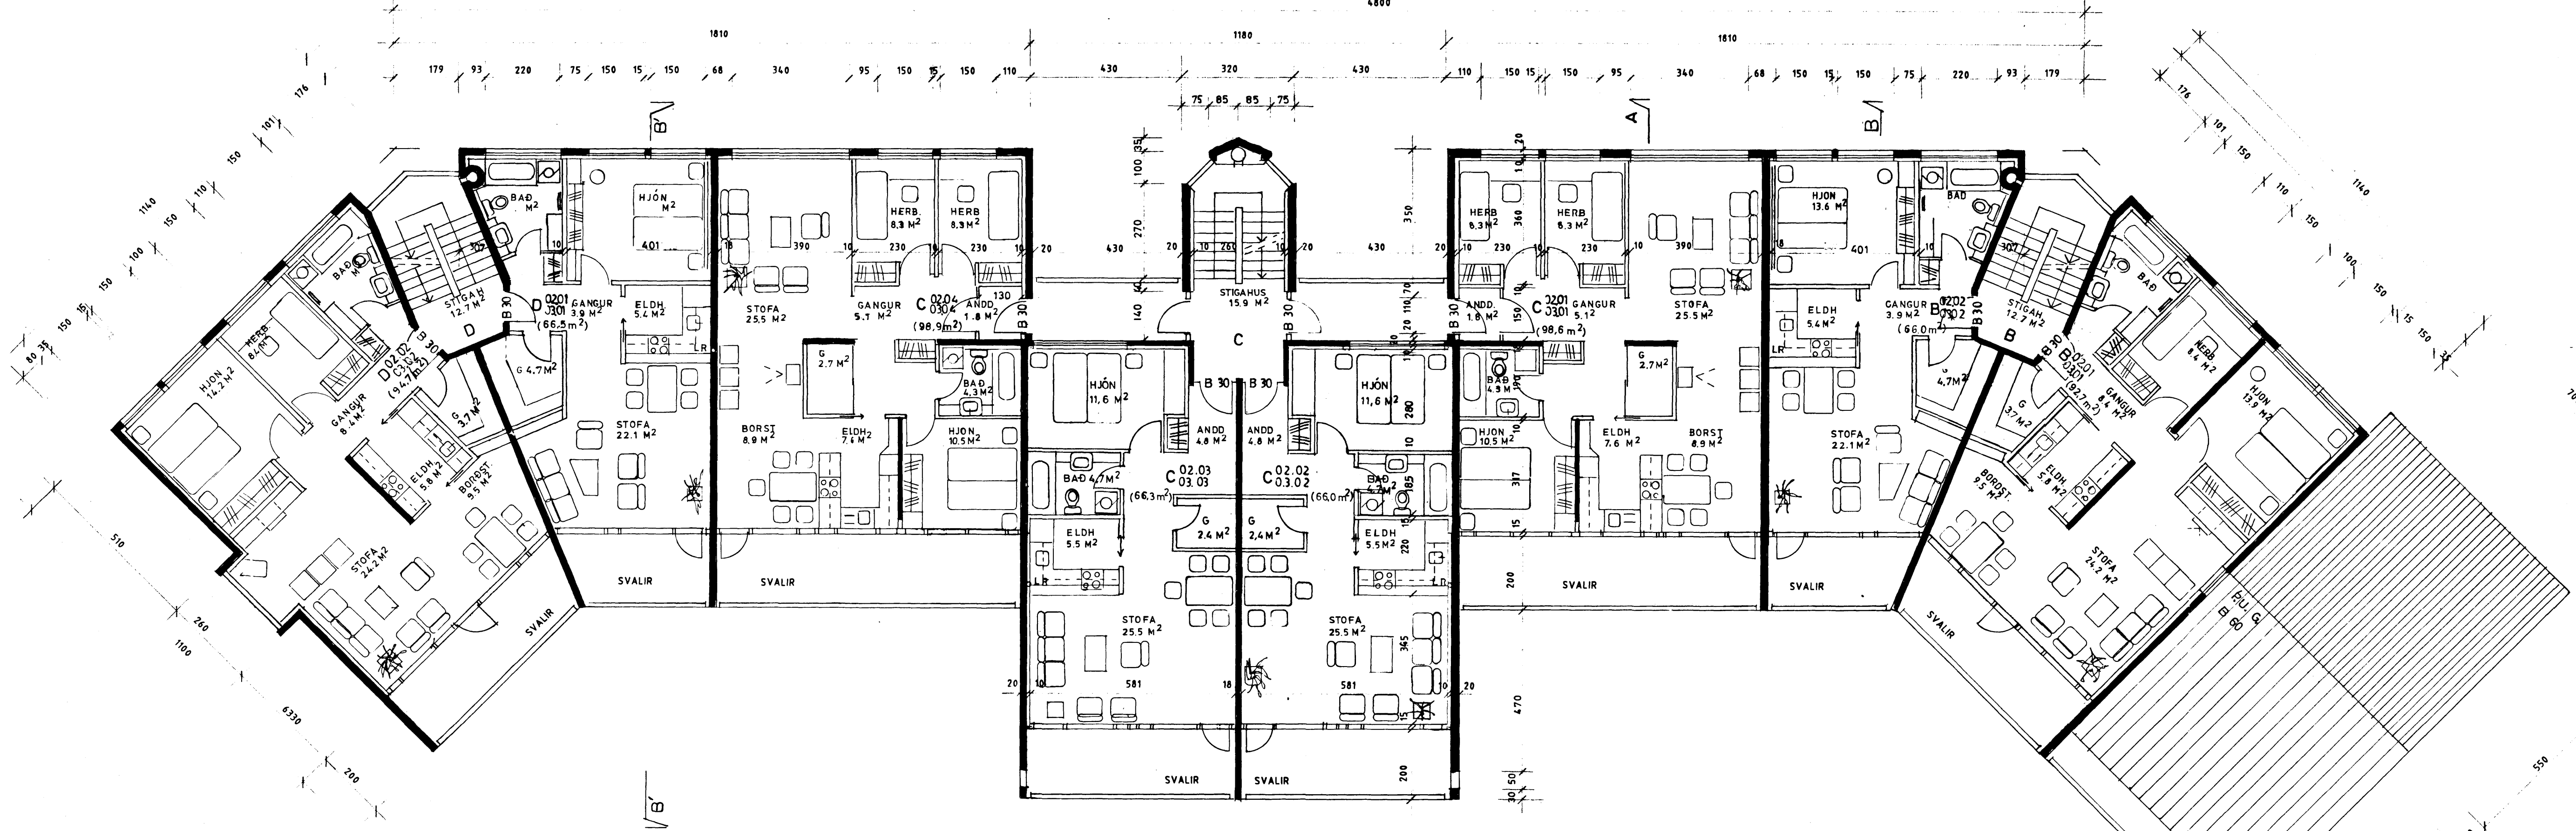

GRUNNMYND 2. OG 3. HÆÐAR

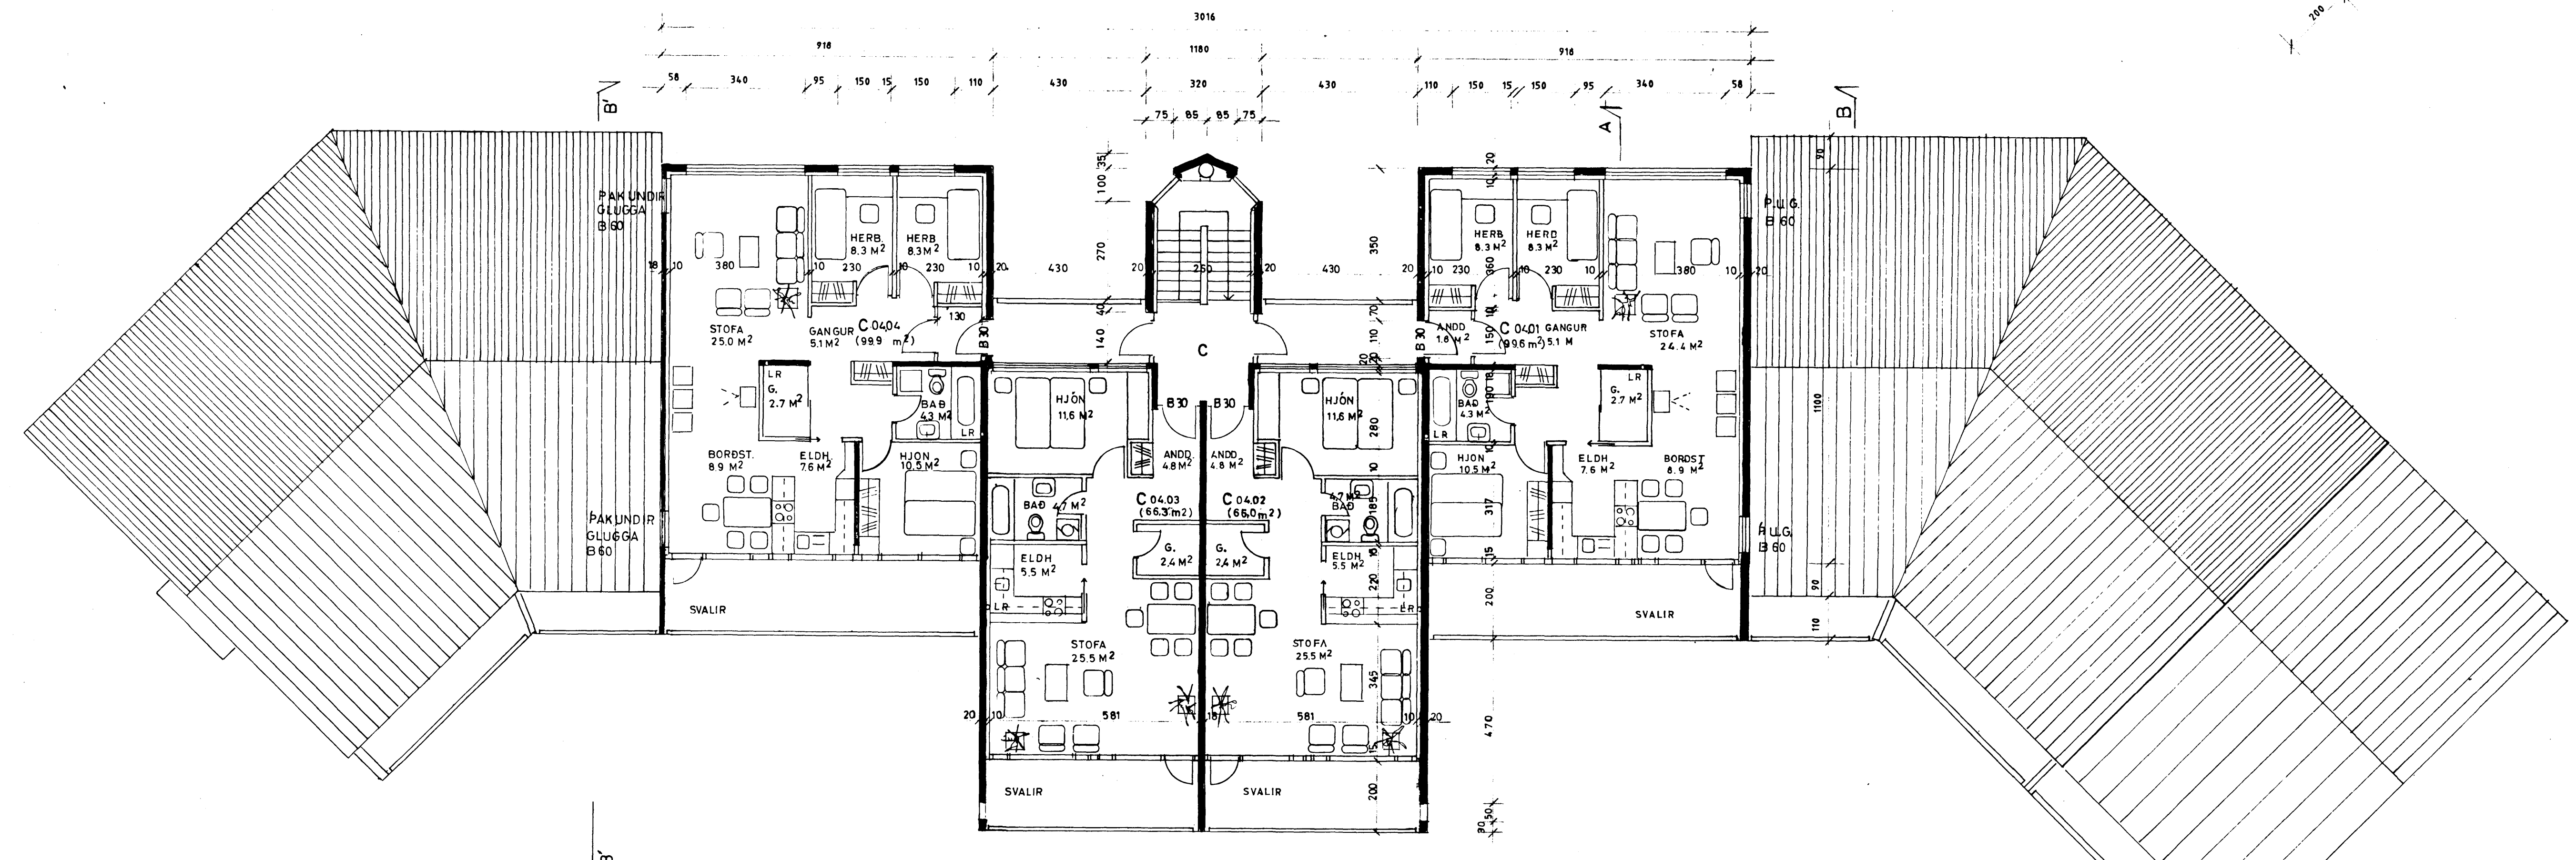

GRUNNMYND 4. HÆÐAR

- ④ B 60 Á PAK 24.6.91
- ③ BREYTT 10.10.90 NUMER 1BÚGA
- ② YFIRFARIÐ 20.9.90
- ① BREYTT 25.5.90, BAETT MÁLUM, MERKINGAR, KLÍ

AIH ALFHOLT 56
HAFNARFIRDI.