
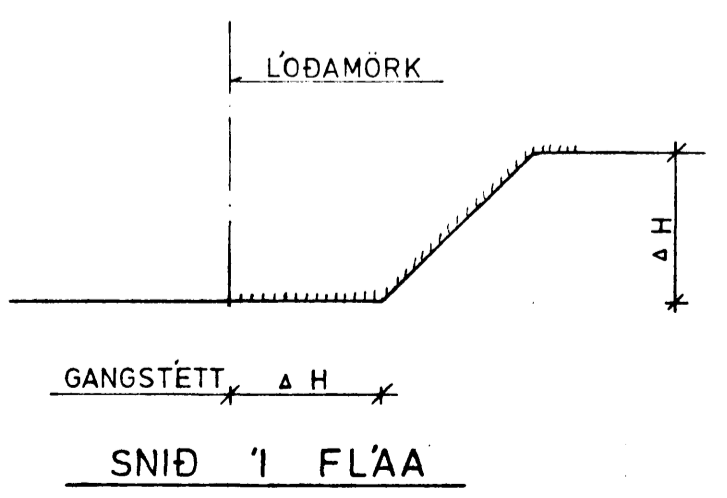


SKÝRINGAR:

LÖÐAMÖRK OG MÁLSETNINGAR ERU Á TEIKN NR 6.1
 HÆÐARTOLUR ERU HÆÐIR Á ENDANLEGU YFIRBÖRÐI
 (MALBIK, STÉTTUM OG GRASI)
 HANDSKRIFAÐAR TOLUR (43.66) ERU MÆLDAR
 HÆÐIR 1 JÚNÍ '91
 TTTT FLÁI
 NIÐURFÖLL SKULU VERA MEÐ SANDFANGI
 FLÁA BREYTT SAMKVÆMT ABENDINGU BYGGINGAFULLTRÚA

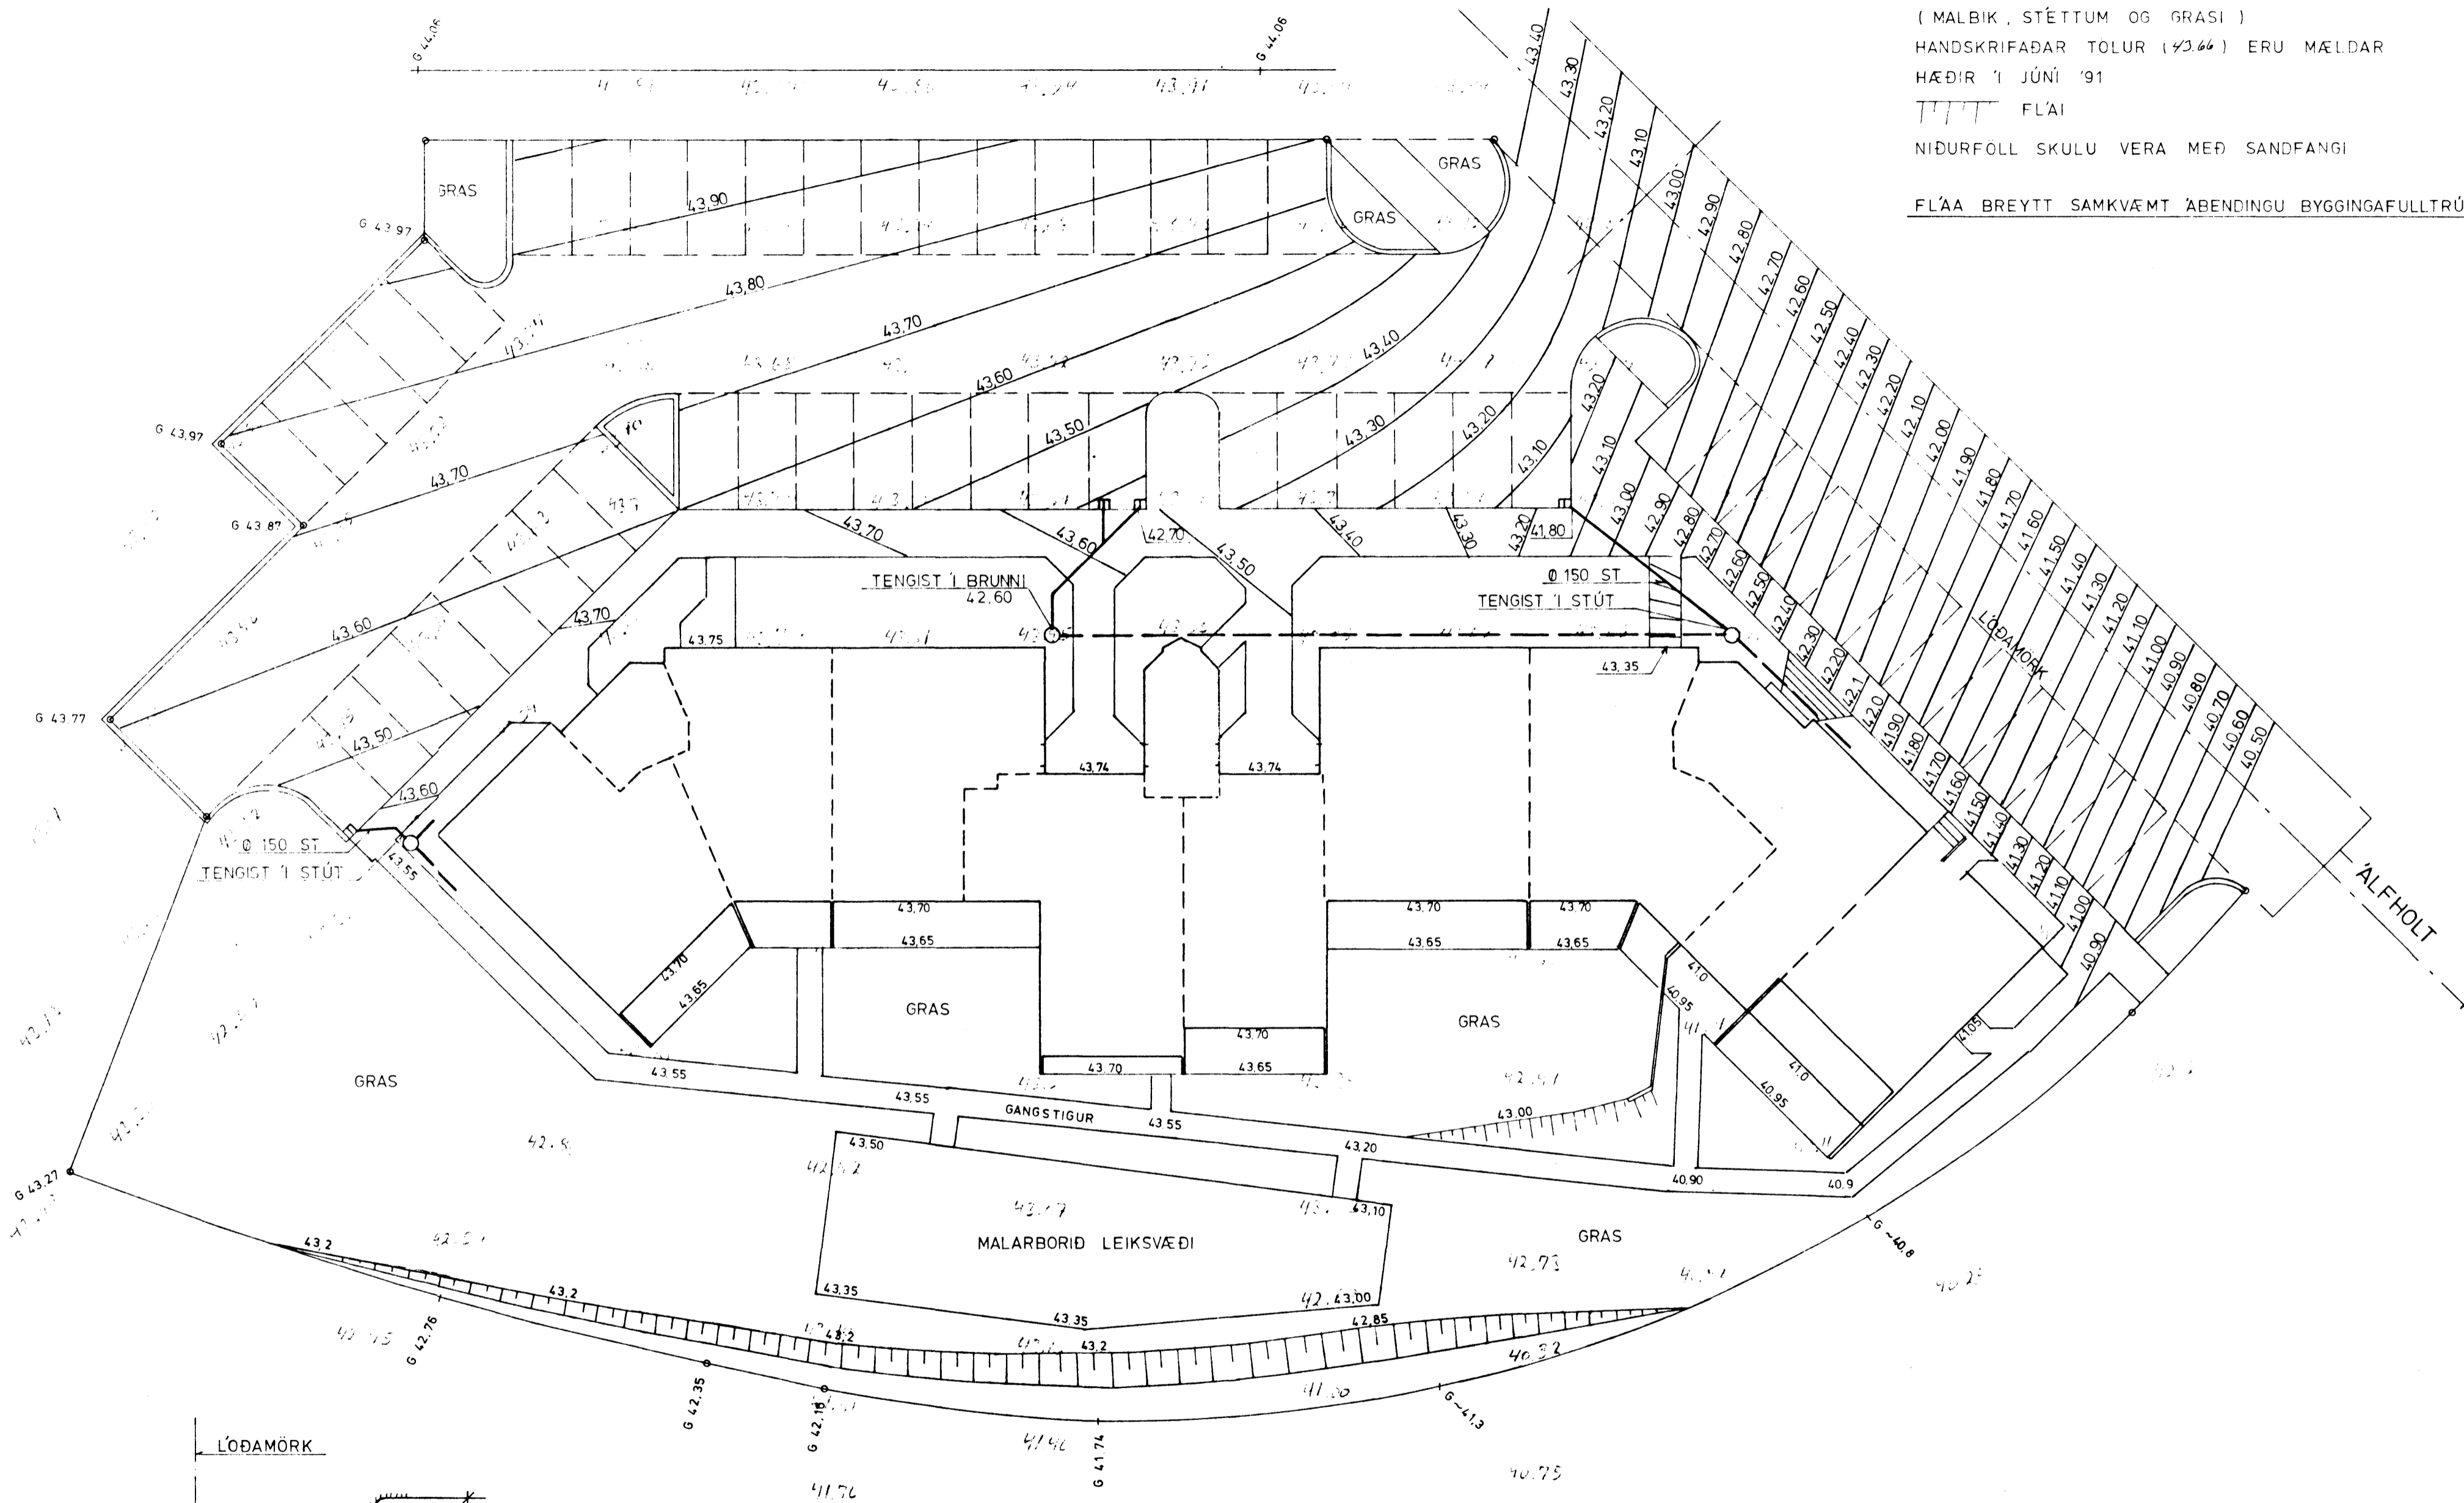

BREYTT 31.7.'91

HAGVIRKI HF VERKTAKI VERKHÖNNUN SKÚTAHRAUN 2 - 220 HAFNARFIRÐI - SÍMI 53999	Verk nr. FB 611
	Teikning nr. 6.2
	Mælikvarði 1:200
	Dagsetning JÚNÍ '91
Hannað <input checked="" type="checkbox"/> Teiknað <input checked="" type="checkbox"/> Yfirfarið <input checked="" type="checkbox"/> Samþykkt <i>Asmundur Sigvaldsson</i>	

ÁLFHOLT 56, HAFNARFIRÐI
 HÆÐIR Á LÖÐ