
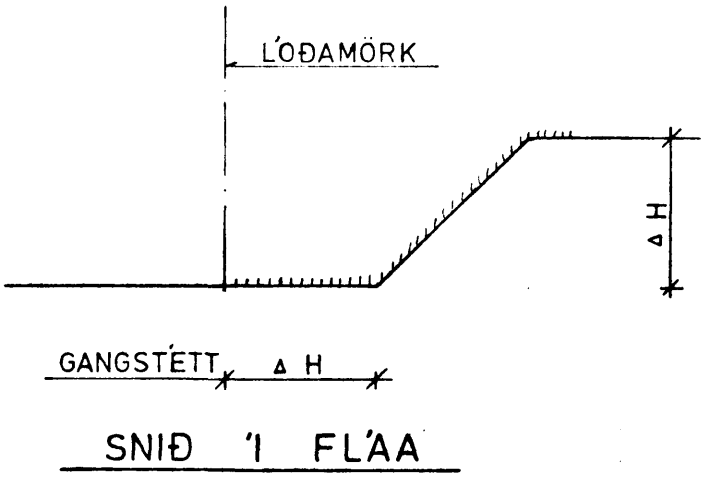


SKÝRINGAR:

LÓÐAMÖRK OG MÁLSETNINGAR ERU Á TEIKN NR 6.1  
 HÆÐARTOLUR ERU HÆÐIR Á ENDANLEGU YFIRBÖRÐI  
 (MALBIK, STÉTTUM OG GRASI)  
 HANDSKRIFAÐAR TOLUR (43.66) ERU MÆLDAR  
 HÆÐIR Í JÚNÍ '91  
 FLAI  
 NIÐURFÖLL SKULU VERA MEÐ SANDFANGI  
 FLÁA BREYTT SAMKVÆMT ÁBENDINGU BYGGINGAFULLTRÚA

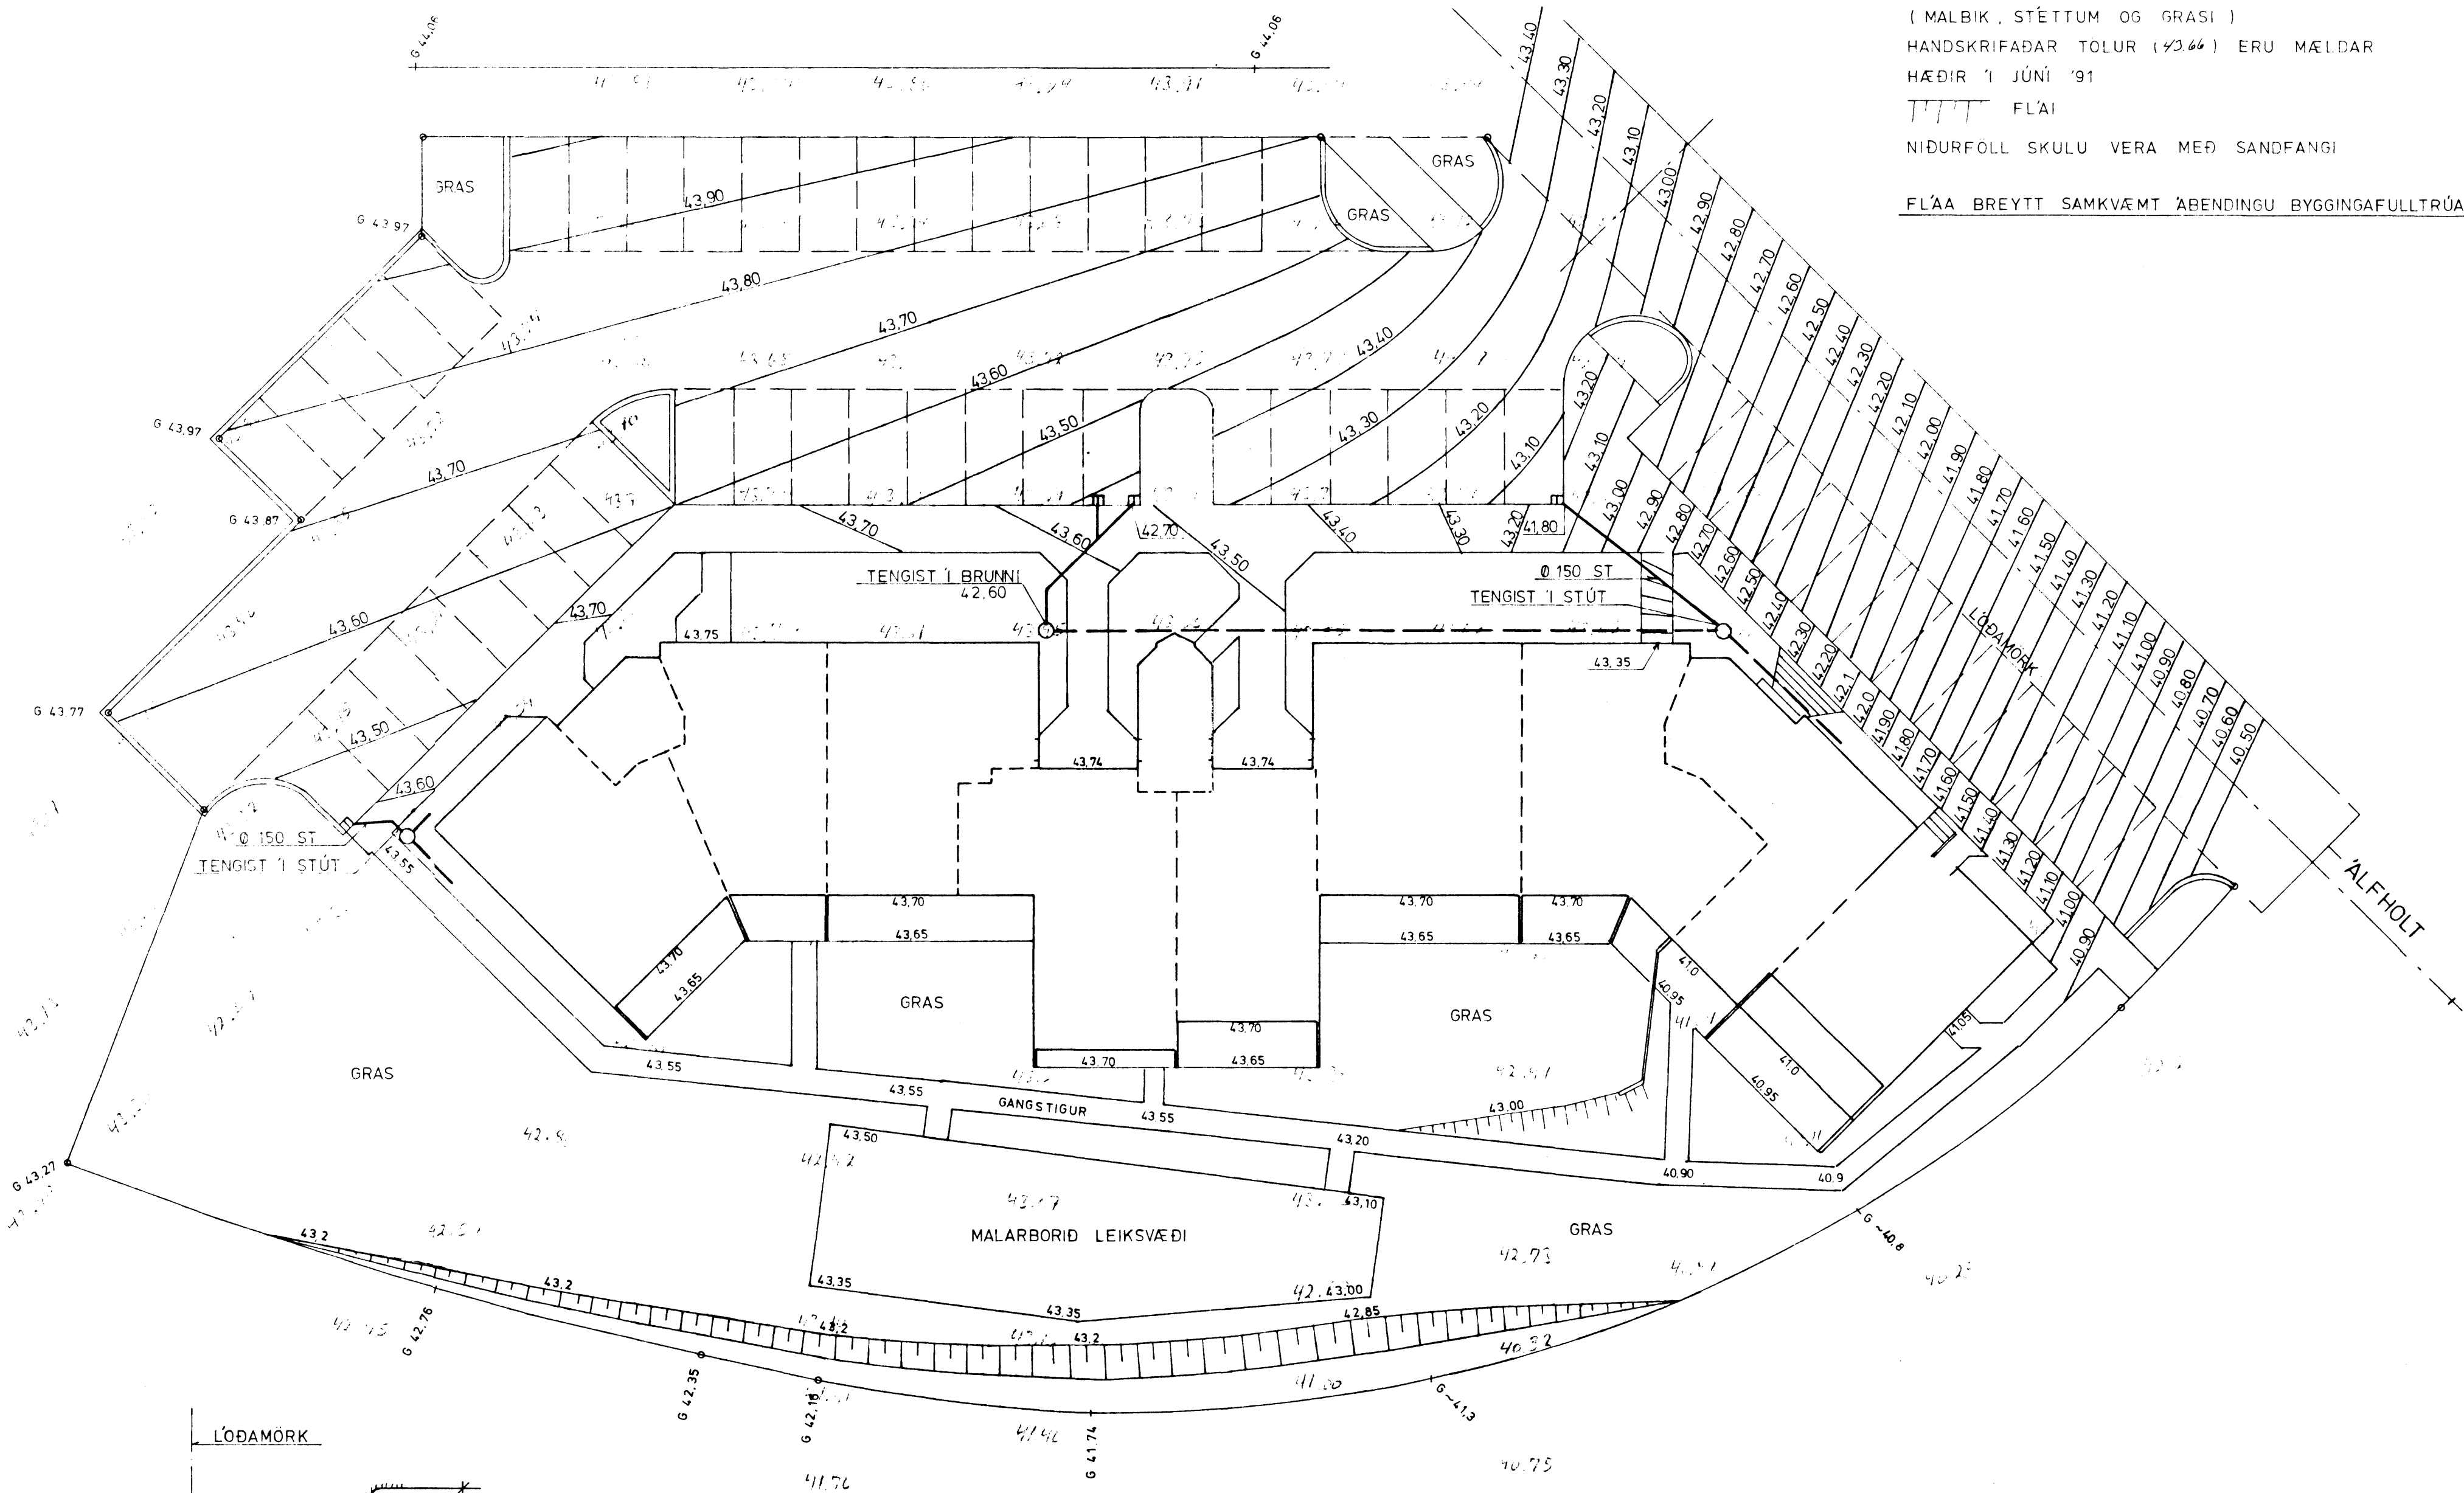

BREYTT 31. 7. '91

<b>HAGVIRKI HF</b> VERKTAKI VERKHÖNNUN SKÚTAHRAUN 2 - 220 HAFNARFIRÐI - SÍMI 53999	Verk nr.	FB 611
	Teikning nr.	6.2
	Mælikvarði	1: 200
	Dagsetning	JÚNÍ '91
Hannað Teiknað Yfirfarið Samþykkt [Signatures]		

ÁLFHOLT 56, HAFNARFIRÐI  
 HÆÐIR Á LÓÐ