
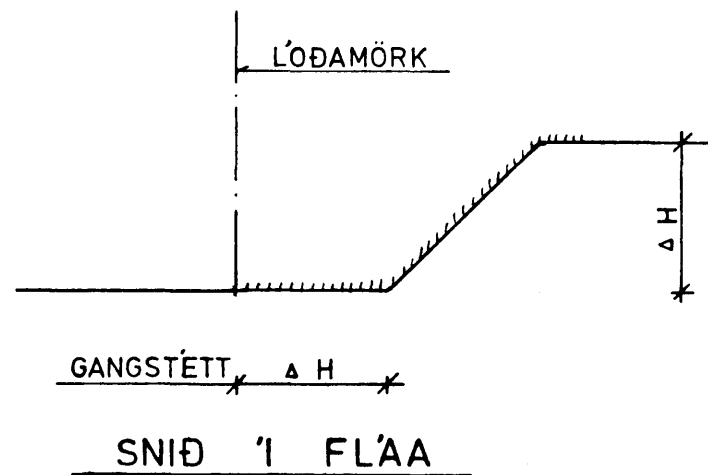



SKÝRINGAR:

LÖDAMÖRK OG MÁLSETNINGAR ERU Á TEIKN NR 6.1
 HÆÐARTOLUR ERU HÆÐIR Á ENDANLEGU YFIRBORDI
 (MALBIK, STÉTTUM OG GRASI)
 HANDSKRIFAÐAR TÖLUR (92.66) ERU MÆLDAR
 HÆÐIR 1 JÚNÍ '91
 FLÁI
 NIÐURFÖLL SKULU VERA MEÐ SANDFANGI
 FLÁA BREYTT SAMKVÆMT AÐRENDINGU BYGGINGAFULLTRÚA

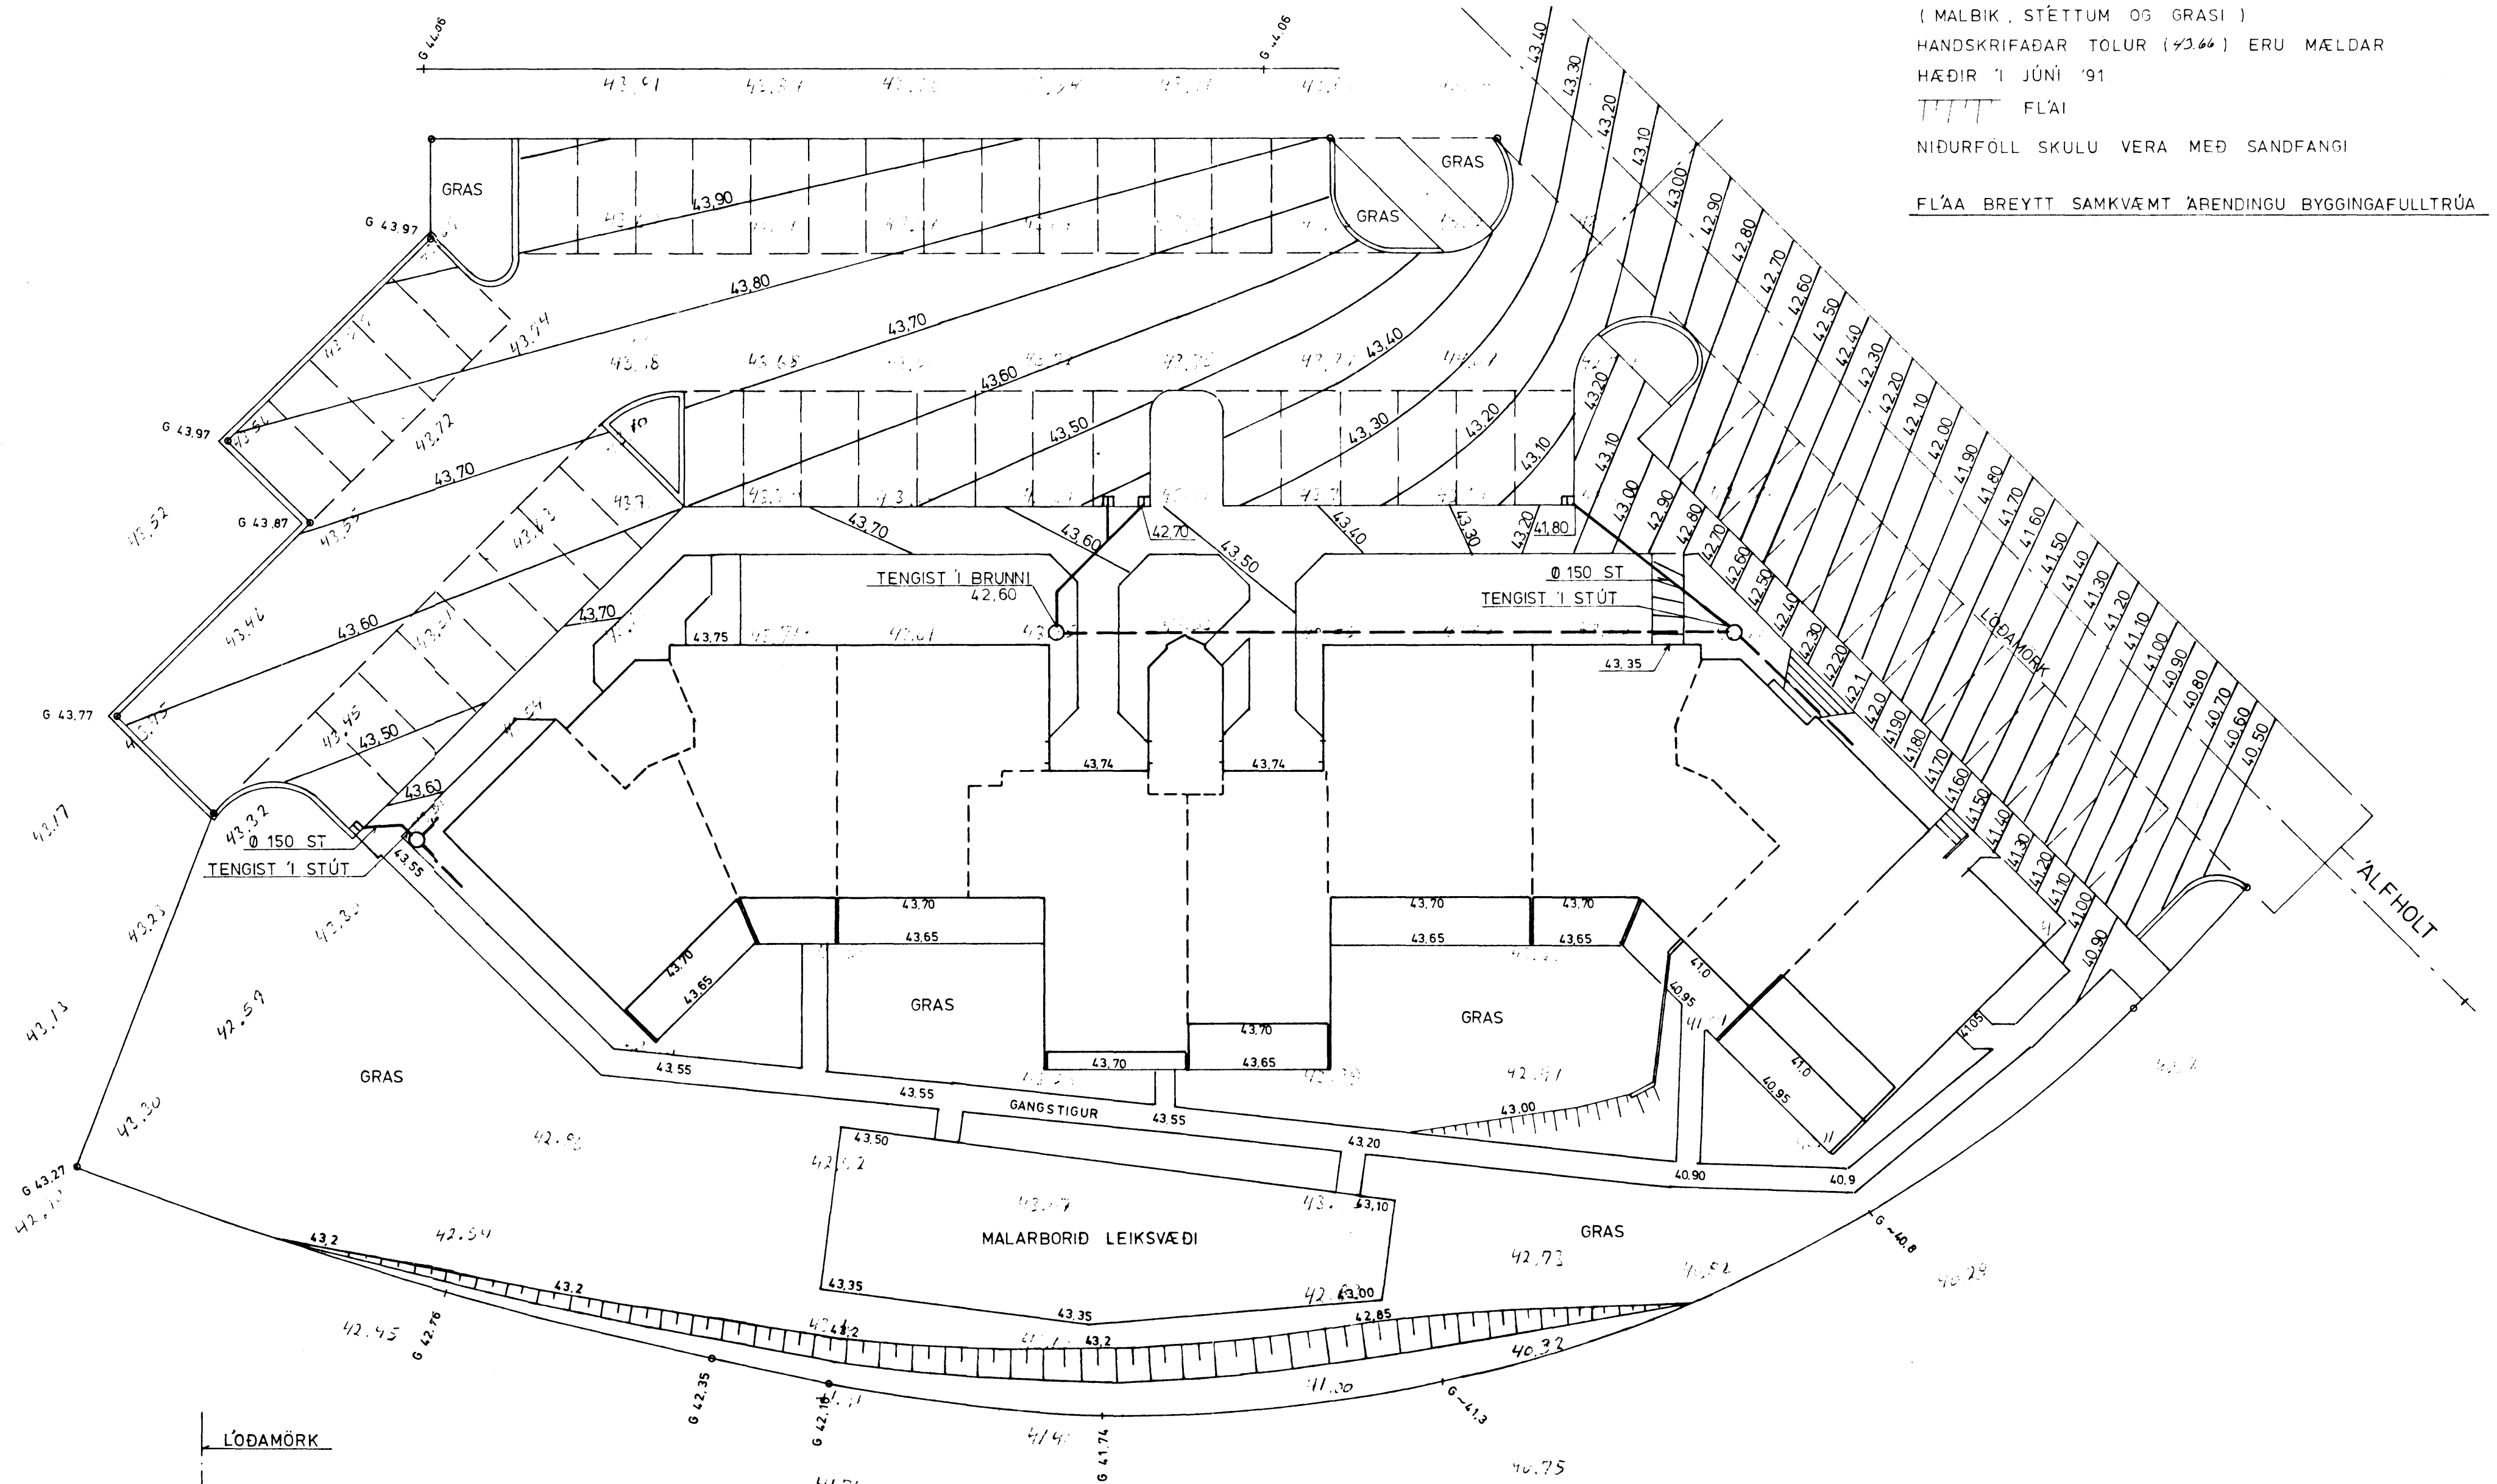

BREYTT 31.7.'91

 HAGVIRKI HF VERKTAKI VERKHÖNNUN SKÚTAHRAUN 2 - 220 HAFNARFIRÐI - SÍMI 53999	Verk nr.	FB 611
	Teikning nr.	6.2
	Mælikvarði 1: 200	
	Dagsetning JÚNÍ '91	
'ALFHOLT 56, HAFNARFIRÐI HÆÐIR Á LÖÐ		
Hannað	Teiknað	Yfirtarið
		Sampykkt
<i>Simmundur Sigvaldson</i>		