
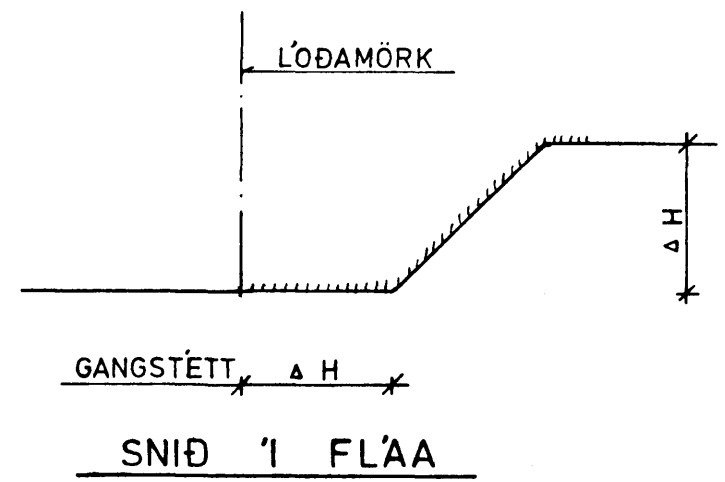


SKÝRINGAR:

LÓDAMÖRK OG MÁLSETNINGAR ERU Á TEIKN NR 6.1
 HÆDARTÖLUR ERU HÆDIR Á ENDANLEGU YFIRBORDI
 (MALBIK, STÉTTUM OG GRASI)
 HANDSKRIFAÐAR TÖLUR (43.66) ERU MÆLDAR
 HÆDIR 1. JÚNÍ '91

FLÁI
 NIÐURFÖLL SKULU VERA MEÐ SANDFANGI
 FLÁA BREYTT SAMKVÆMT ÁRENDINGU BYGGINGAFULLTRÚA

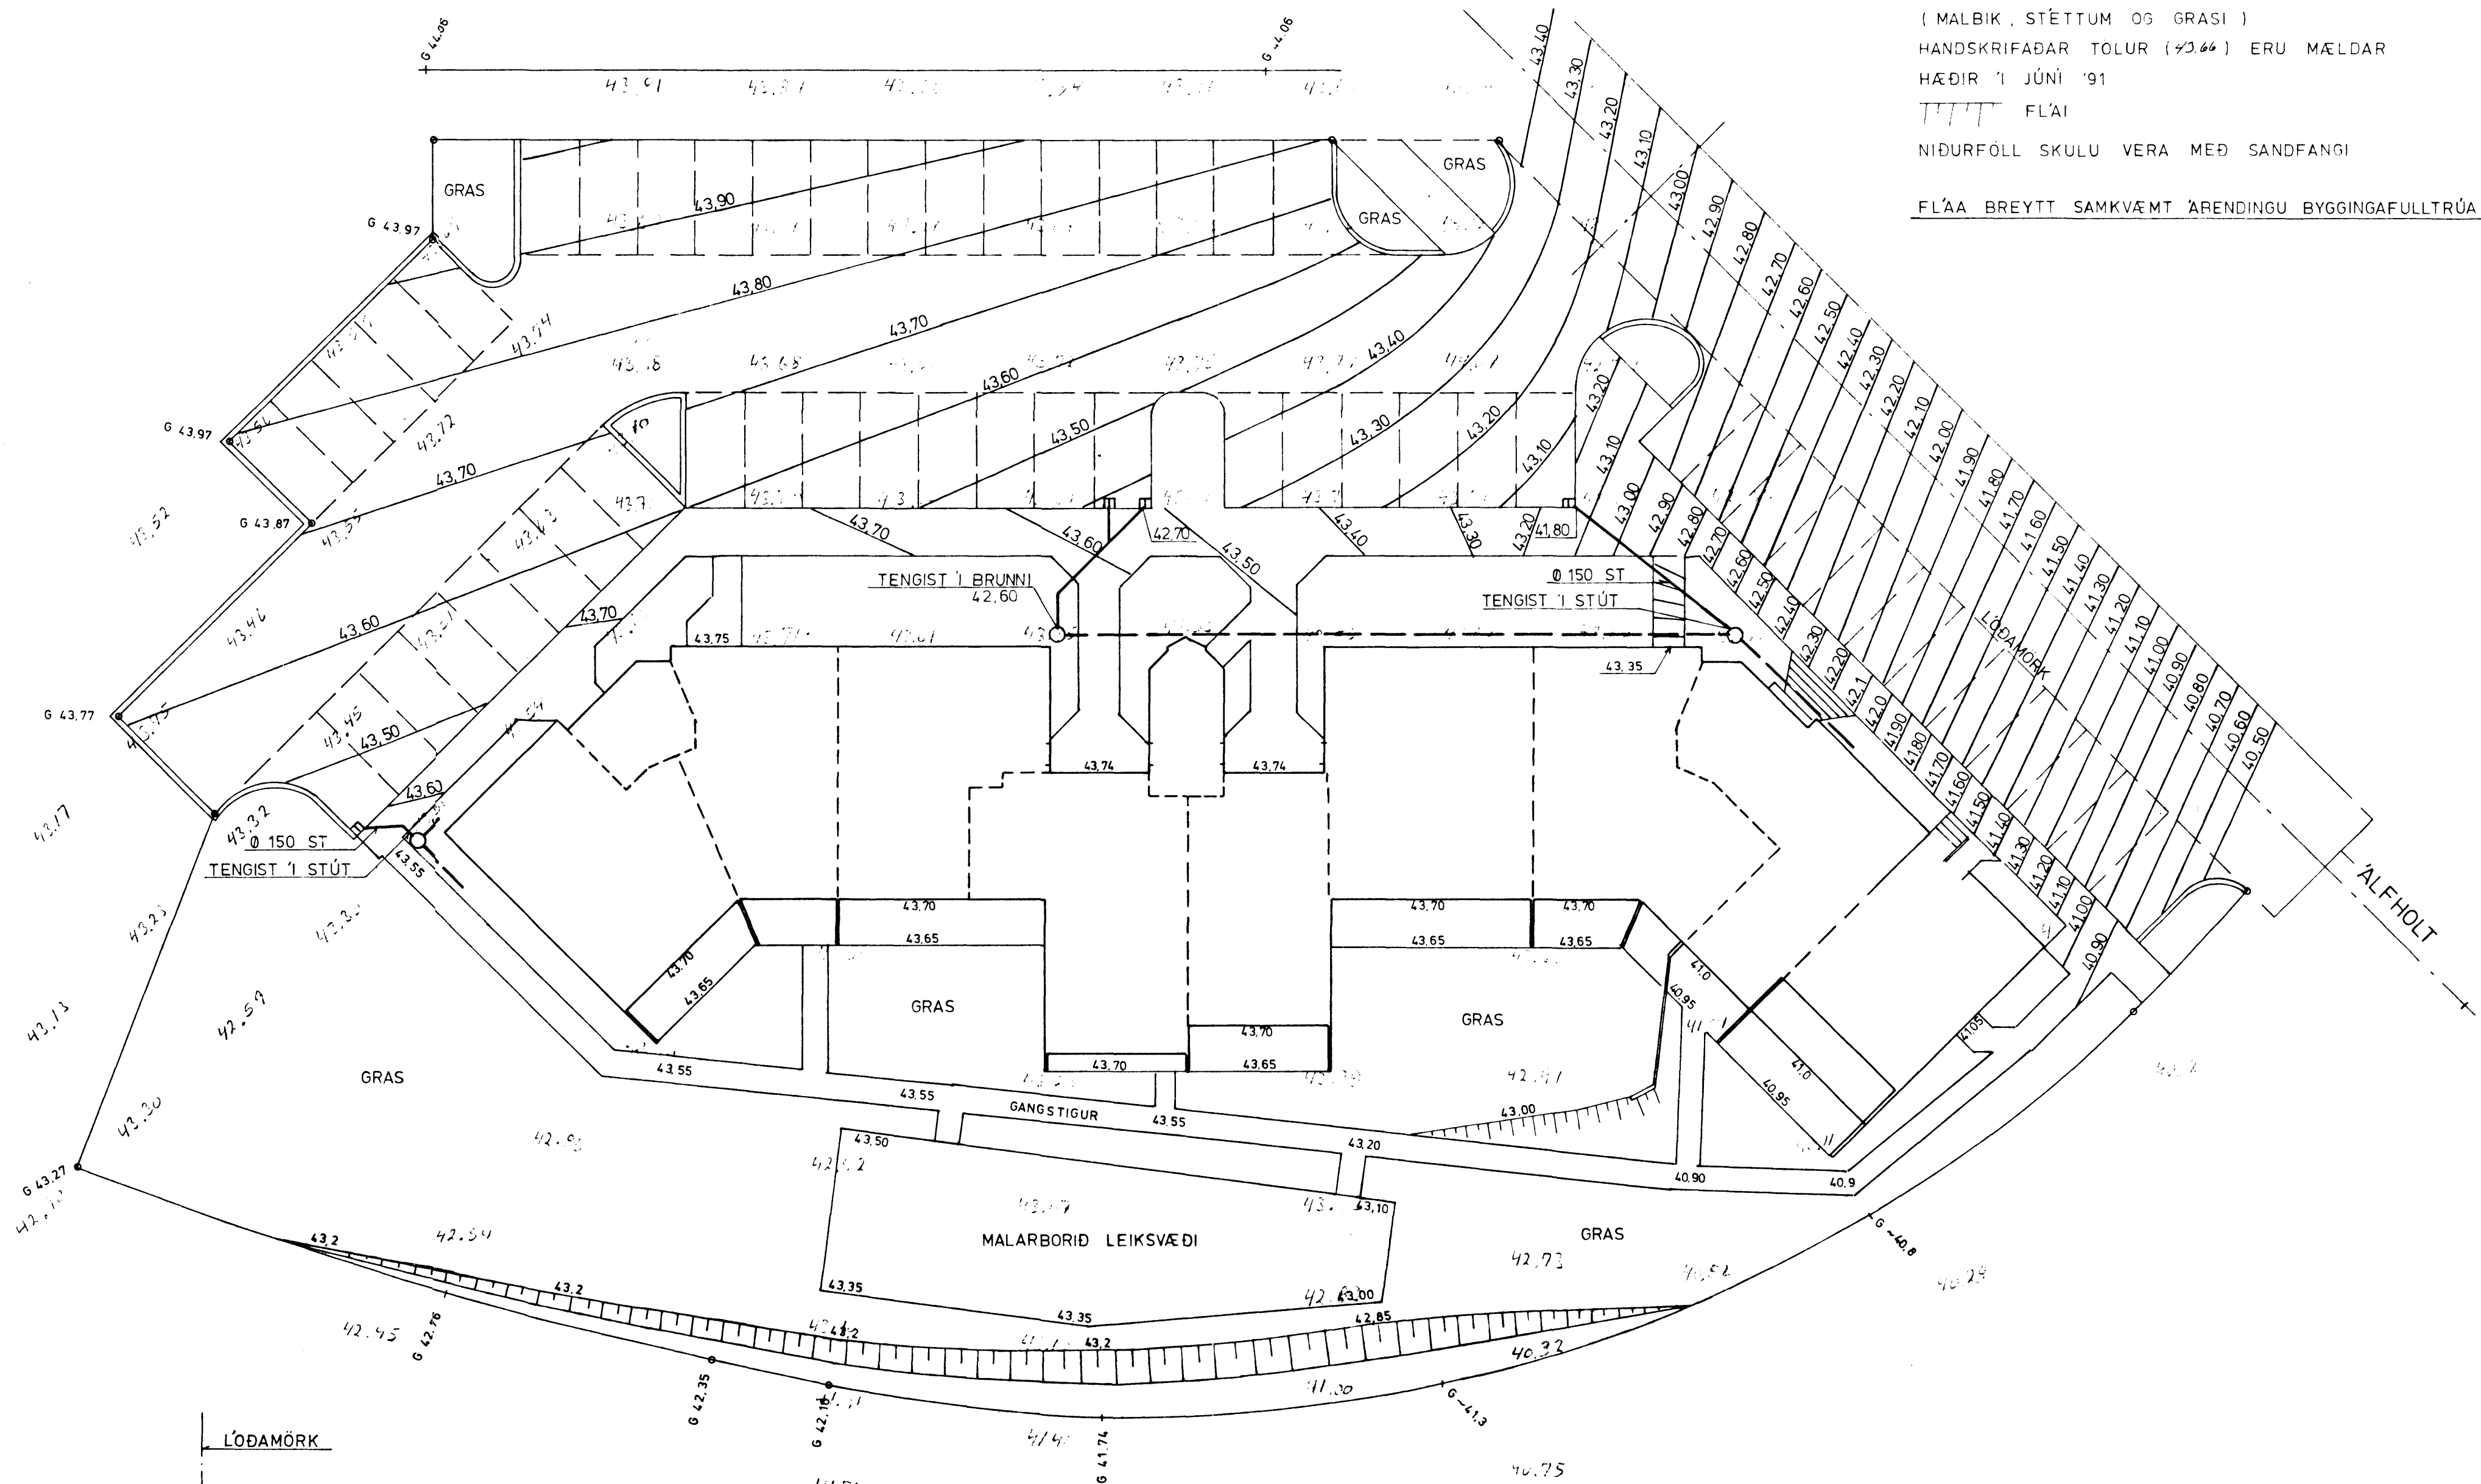

BREYTT 31.7.'91

<p>HAGVIRKI HF VERKTAKI VERKHÖNNUN SKÚTAHRAUN 2 - 220 HAFNARFIRÐI - Sími 53999</p>	Verk nr. FB 611
	Teikning nr. 6.2
'ÁLFHOLT 56, HAFNARFIRÐI HÆDIR Á LÓÐ	
Mælikvarði 1: 200	
Dagsetning JÚNÍ '91	
Hannað <input checked="" type="checkbox"/>	Teiknað <input checked="" type="checkbox"/>
Yfirlitað <input checked="" type="checkbox"/>	Samþykkt <input checked="" type="checkbox"/>
<i>Sigmundur Sigvaldson</i>	