



AFSTADA 1:500

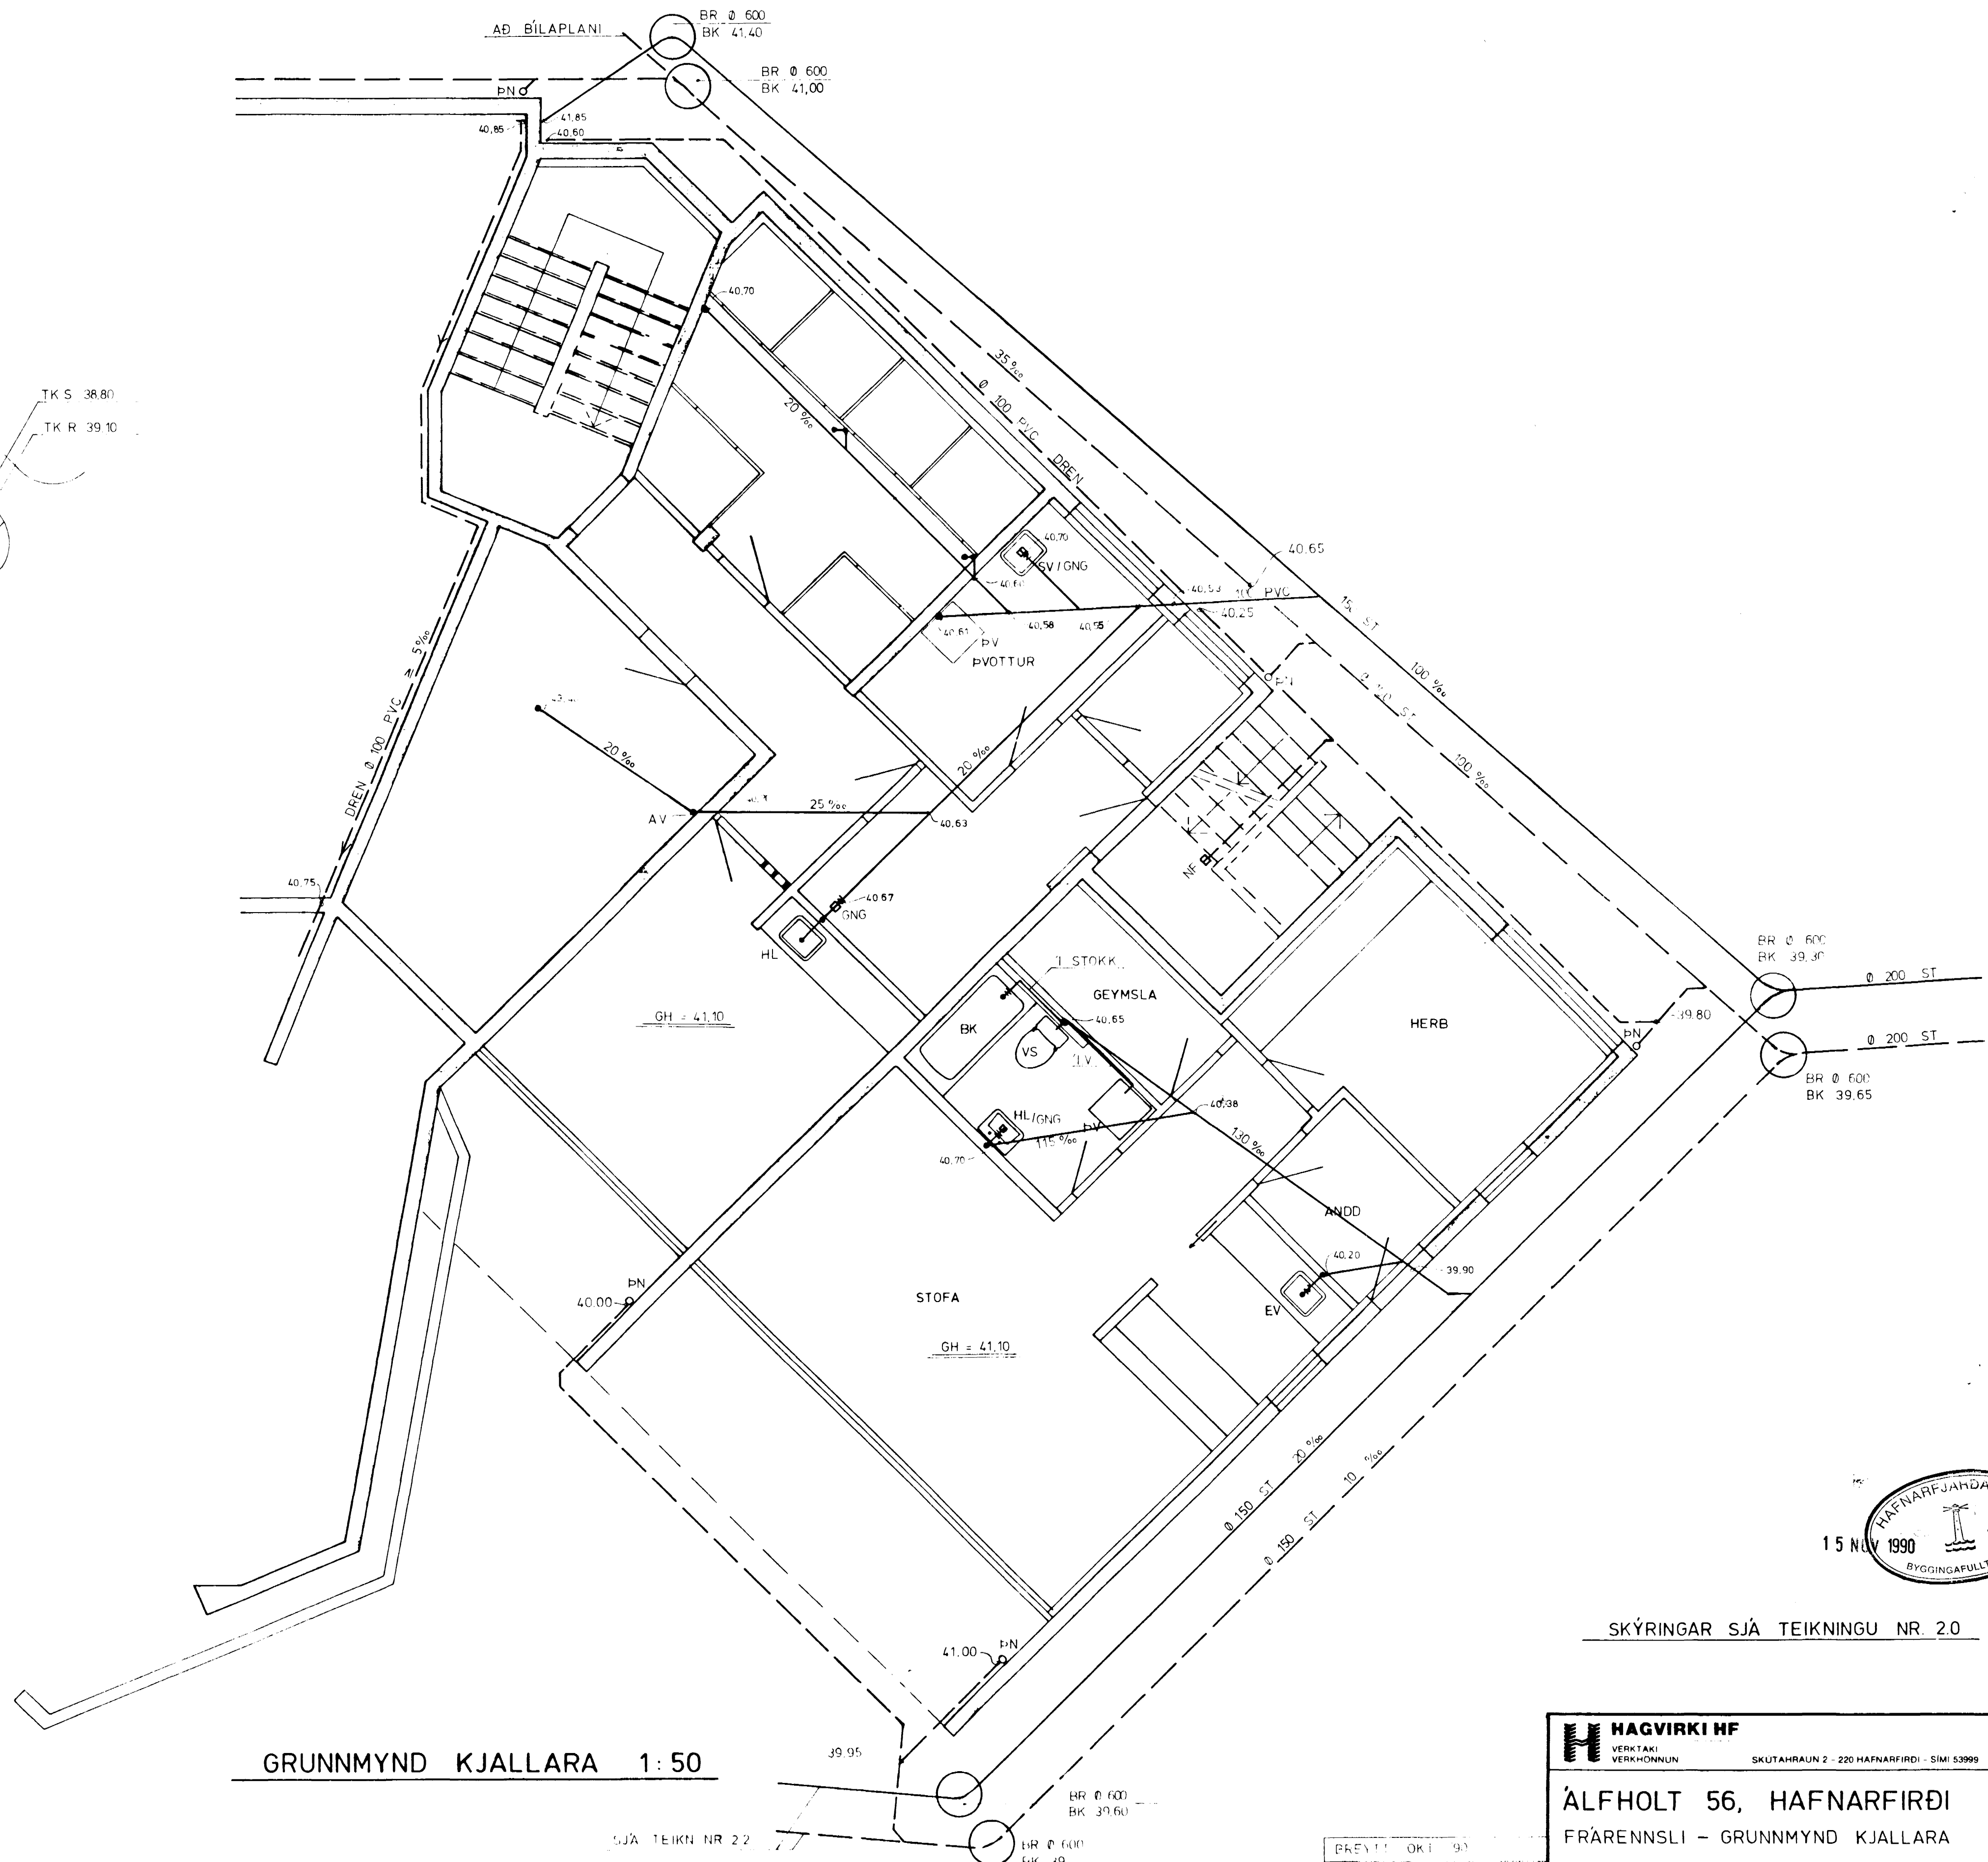

GRUNNMYND KJALLARA 1:50

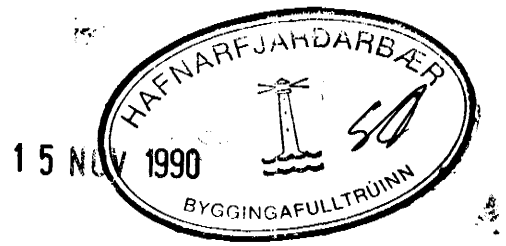

SKÝRINGAR SJÁ TEIKNINGU NR. 2.0

<b>HAGVIRKI HF</b> VERKTAKI VERKHÖNNUN SKÚTAHRAUN 2 - 220 HAFNARFIRÐI - Sími 53995	Verk nr	FB 611
	Teikning nr	2.1
<b>ÁLFHOLT 56, HAFNARFIRÐI</b> FRÆRENSLI - GRUNNMYND KJALLARA	Málkvarði	1:50
	Dagsetning	23.07.90
Hannað <i>[Signature]</i> Teiknað <i>[Signature]</i> Yfirlitað <i>[Signature]</i> Samþykkt <i>[Signature]</i>		

BRÉTTI OKI 90  
 DREN 1 GEGNUM HÚSID  
 FLUTT BRÉTTI 24.9.90

SJÁ TEIKN NR 2.2