Samþykkt á fundi byggingarnefndar þ. 2/9 1992
BYGGINGAFULLTRÚINN Í HAFNARFIRÐI

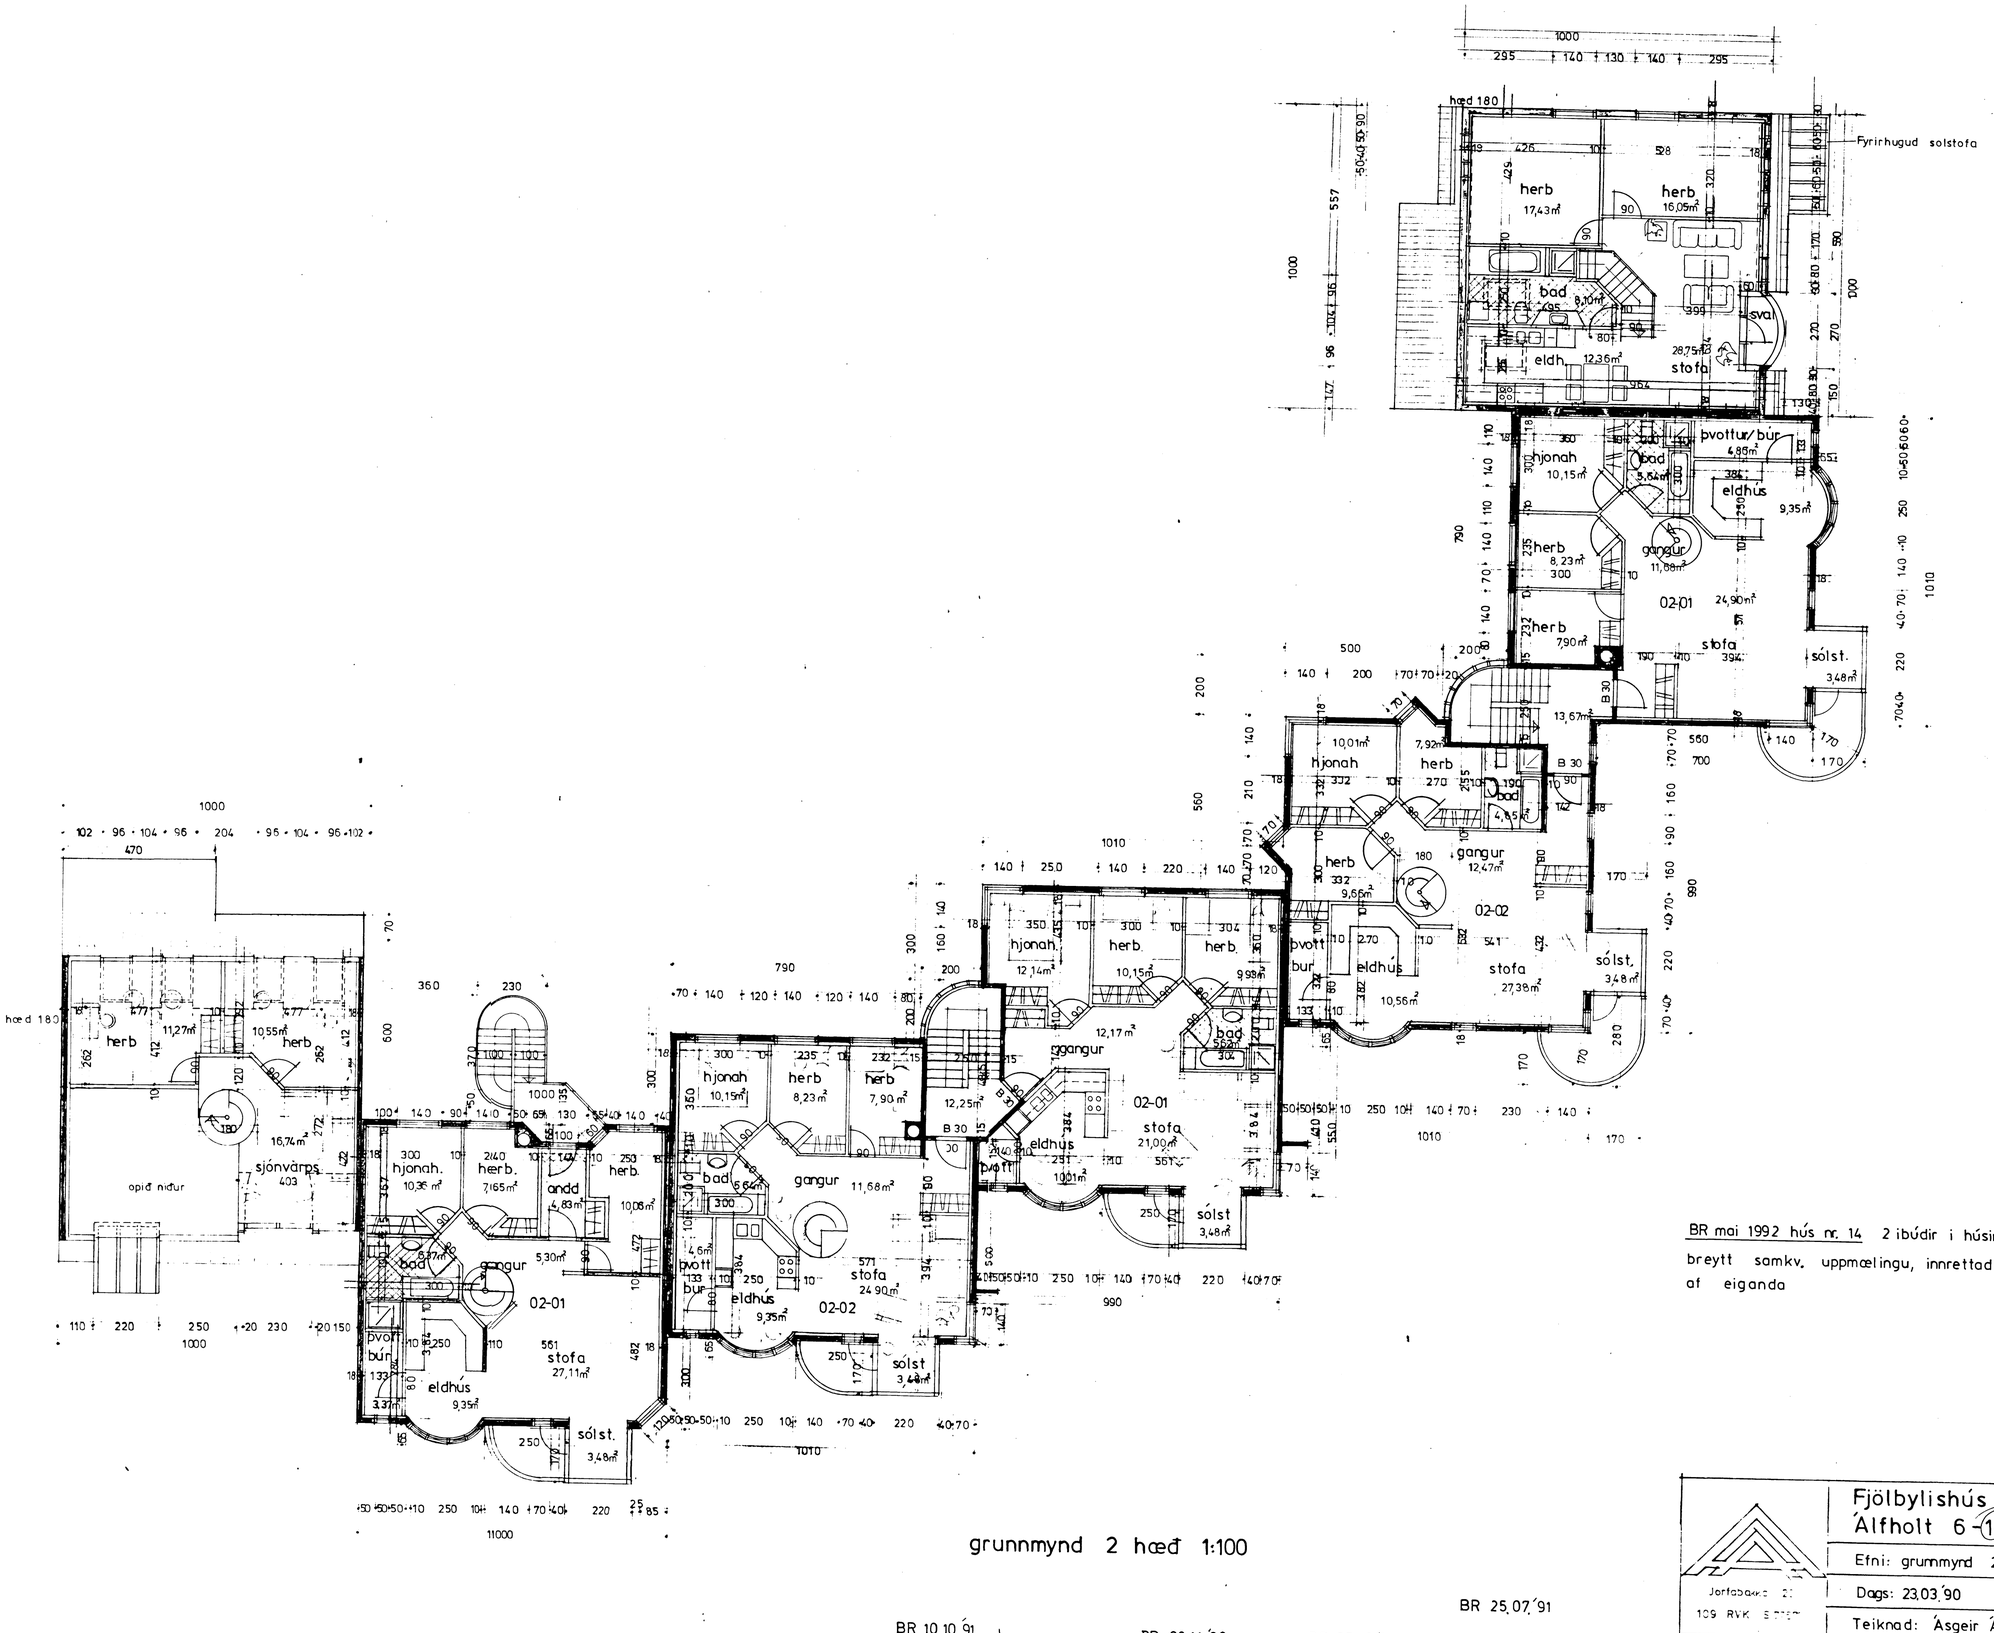

grunnmynd 2 hæð 1:100

BR mai 1992 hús nr. 14 2 íbúðir í húsinu
breytt samkv. uppmælingu, innrettad og skipulagt af eiganda

BR 10.10.91 | BR 08.11.90 | BR 25.10.90 | BR 25.07.91 | BR 12.05.90

Fjölbylishús við Álfholt 6-14 Hafnarfirði	A7
Efni: grunnmynd 2 hæð	
Dags: 23.03.90	Mkv: 1:100
Teiknad: Ásgeir Ásgeirsson	

Jörfabakki 2
109 RVK S 7557