


IB 54,9m<sup>2</sup>

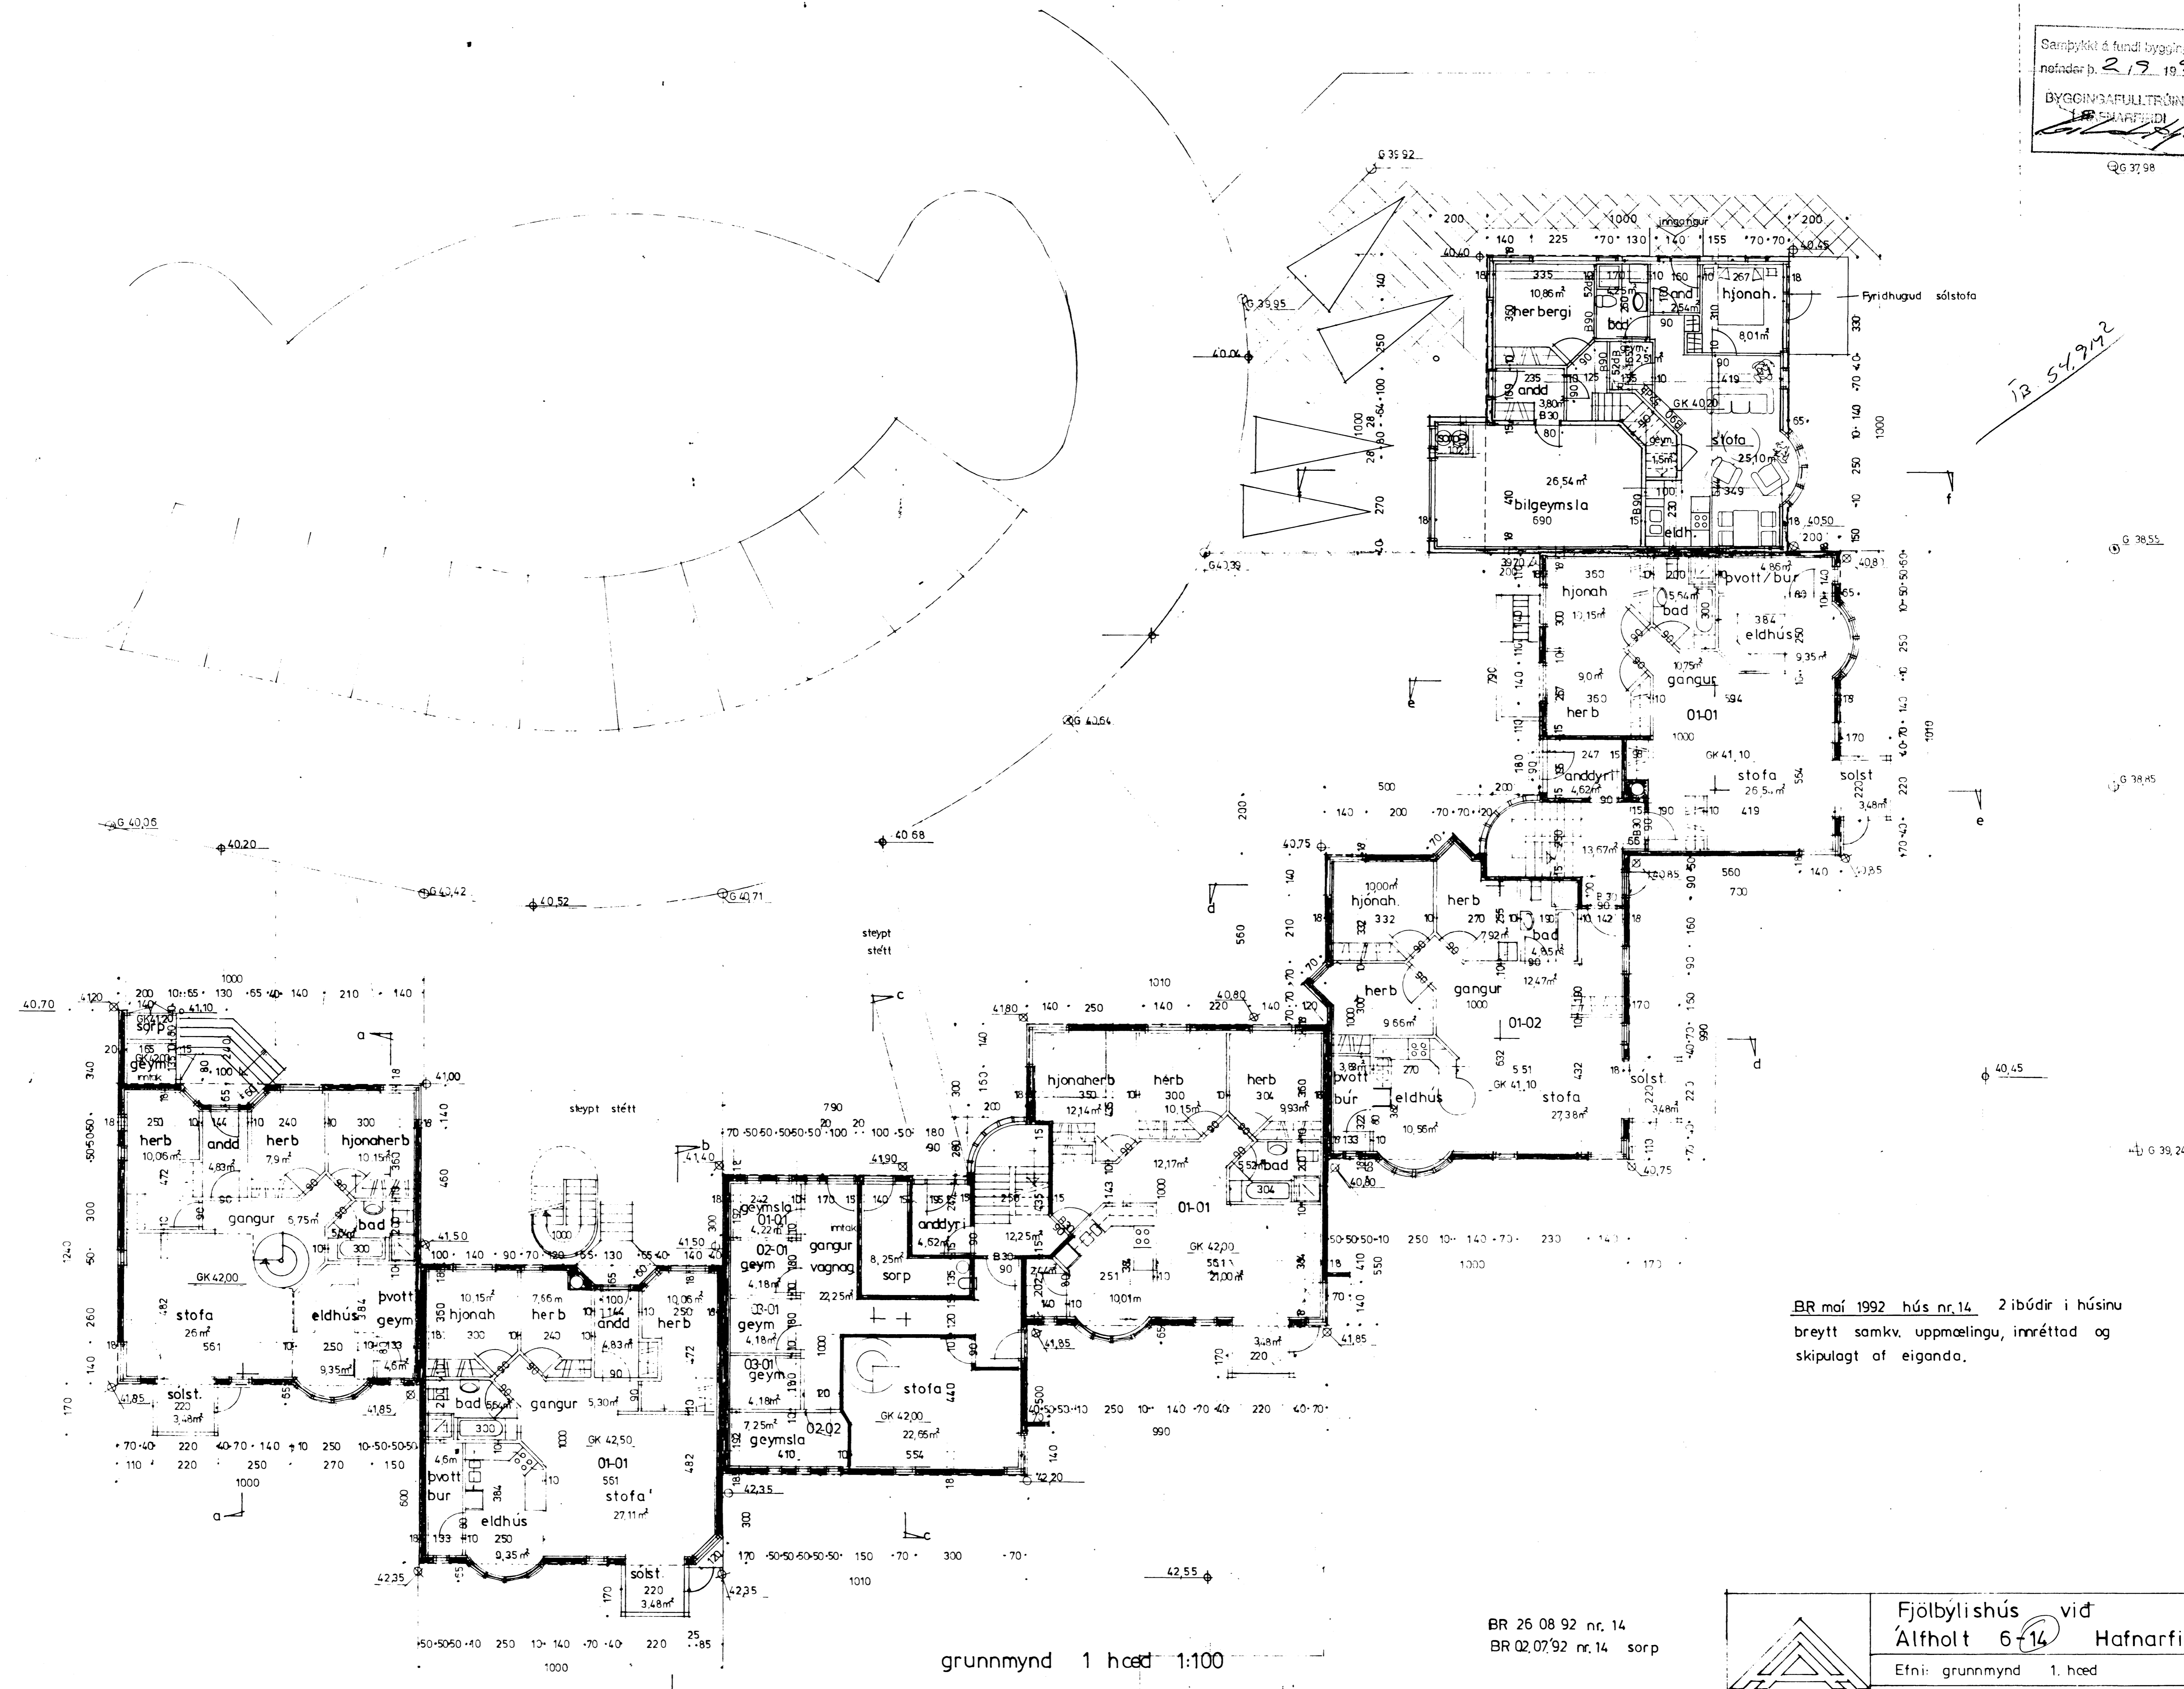

BR máí 1992 hús nr.14 2 íbúðir í húsinu  
breytt samkv. uppmælingu, innréttad og  
skipulagt af eiganda.

grunnmynd 1 hæð 1:100

BR 26 08 92 nr. 14  
BR 02,07,92 nr.14 sorp

BR 11,11,91

BR 12,05,90

BR 10,10,91 BR 25,10,90

	Fjölbýlishús við	
	Álfholt 6-14 Hafnarfirdi	
	Efni: grunnmynd 1. hæð	
	Dags: 23 03,90	Mkv 1:100
Teiknad: Asgeir Asgeirsson BFI		