

**Byggingalýsing:**


Bilgeymslan er steypt upp á staðnum og einangrað með 100 mm plasteinangrun að innan og múrað þar á. Hús mürhúðað að utan.  
Undirstöður og botnplata eru staðsteyptar á hjárraða uppfyllingu eða á klöpp.

Þak er úr timbursperrum klætt með borðum, þappa og bærustáli og einangrað með 200 mm þakull.  
Sákkjar eru einangraðir með 50 mm plasteinangrun og börnplata með 70 mm.  
Rakasperra kemur milli einangrunar í botnplötu og steyptu.

U-gildi (W/m<sup>2</sup>K) byggingarluta skal vera sem hér segir:  
T<sub>i</sub> >= 18°C

Þak	0.2
Útveggir	0.4
Gluggar (karmar, gler vegið meðaltal, k-gler)	2.0
Hurðir	3.0
Gölf á fyllingu	0.3
Útveggir, vegið meðaltal (veggfletir, gluggar og hurðir)	0.85

Í gluggum er tvöfalt K-einangrunargler

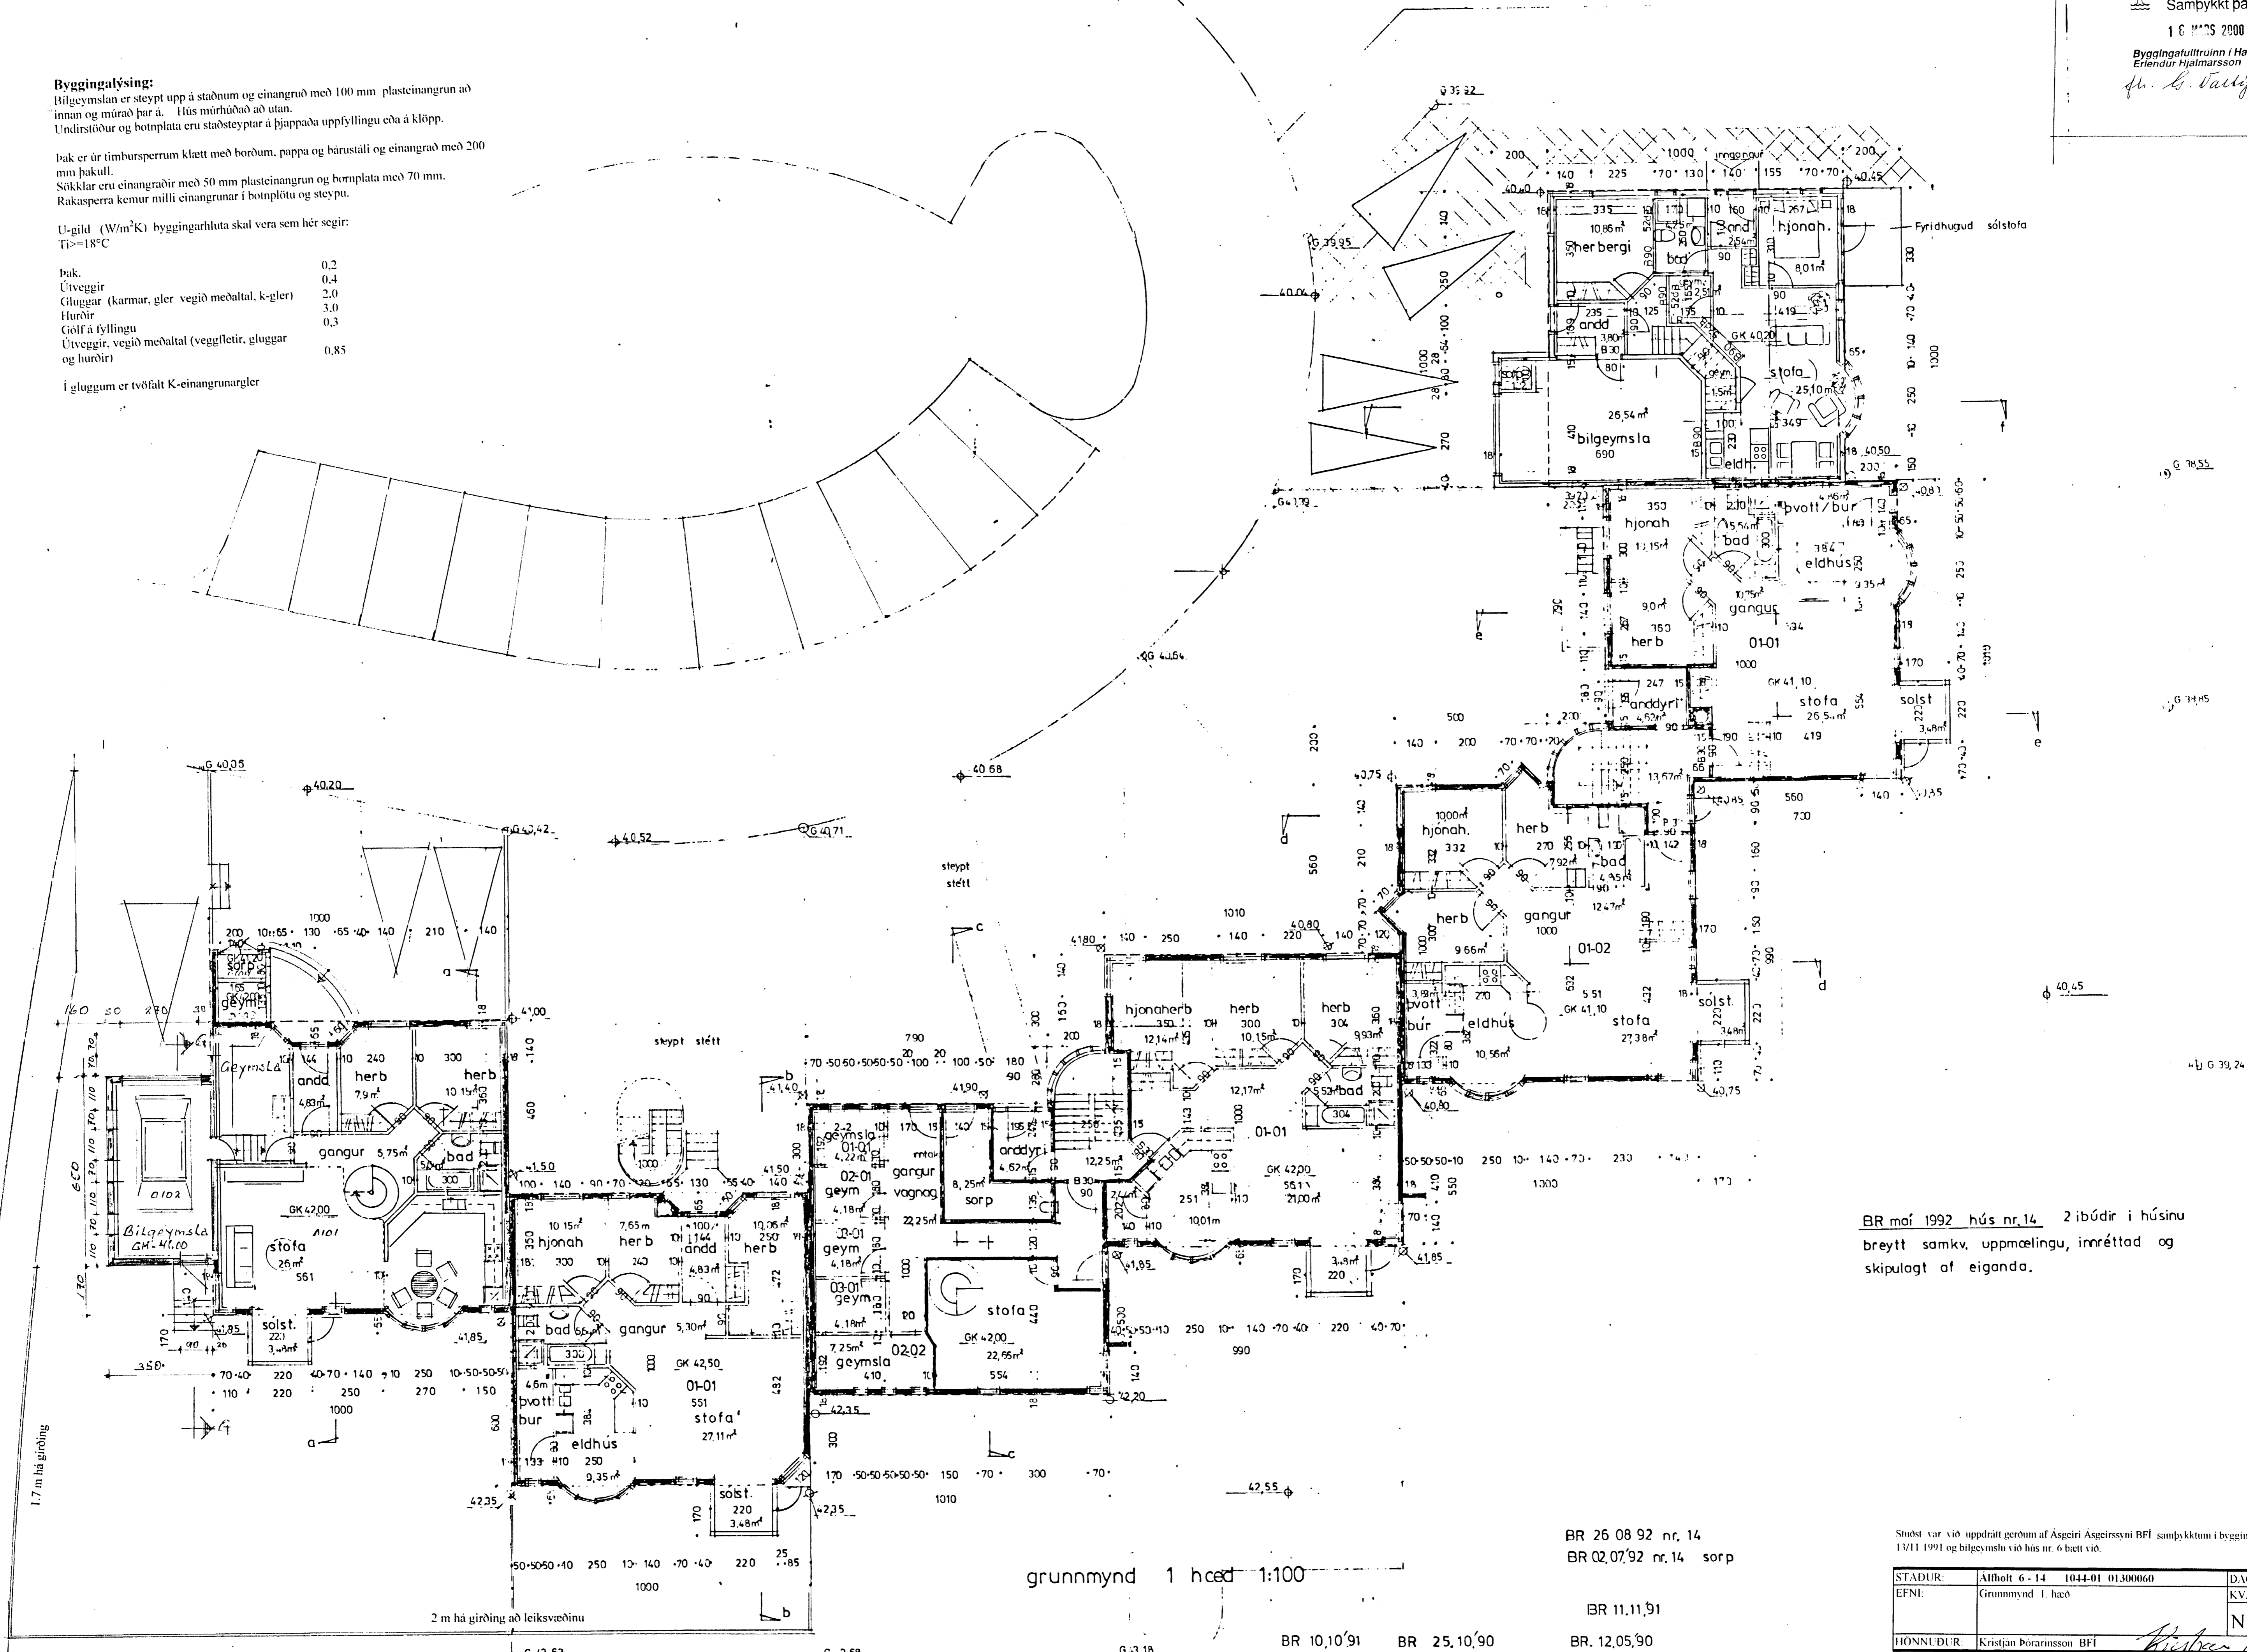

BR maí 1992 hús nr.14. 2 íbúðir í húsinu breytt samkv. uppmælingu, innréttad og skipulagt af eiganda.

grunnmynd 1 hæð 1:100

BR 26.08.92 nr. 14  
BR 02.07.92 nr. 14 sorp

BR 11.11.91

BR 10.10.91 BR 25.10.90

BR 12.05.90

Stuðst var við upprátt gerðum af Asgeiri Asgeirssyni BFI samþykktum í bygginganefnd. Hfj. 13/11 1991 og bilgeymslu við hús nr. 6 bætt við.

STADUR:	Alhöft 6-14 1044-01 01300060	DAGS:	15.10.1999
EFNI:	Grunnmynd 1. hæð	KVARDI:	1/100
		NR.	12
HÖNNUÐUR:	Kristján Þorarinsson BFI		