

Samþykkt þann  
09 MARS 2004


Byggingarfulltrúi  
í Hafnarfrófi  
F.h. Kristján Þórarinnsson

Byggingarfulltrúi  
samþykkir erindið.


09 MARS 2004

Bent skal á að samþykkt þessi verður ekki virk,  
fyrir en eftir þinglýsingu eignaskiptayfirlýsinga-  
innar og skráningu þennar hjá Fasteignanamtunni ríkisins.  
Byggingarfulltrúi í Hafnarfrófi  
F.h. Kristján Þórarinnsson


*Handwritten initials*

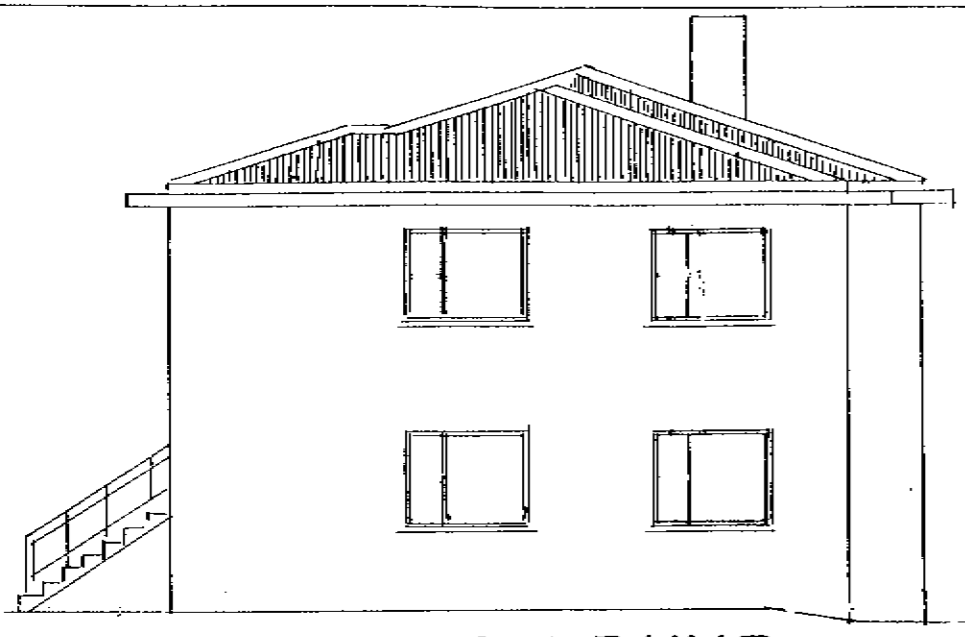


SÚÐAUSTUR HLIÐ

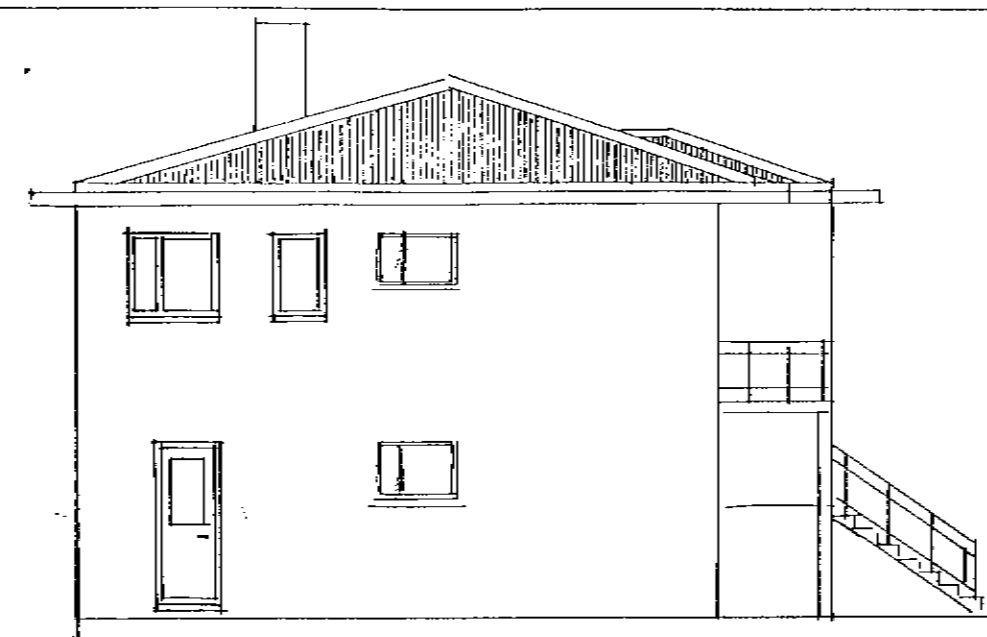


NORÐVESTUR HLIÐ

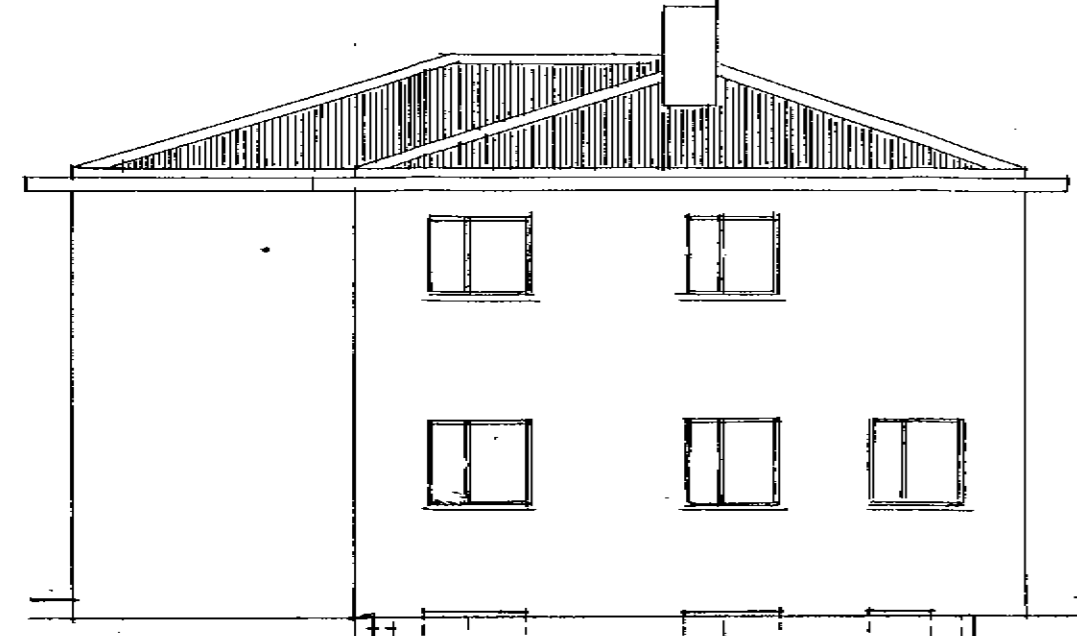

NORÐAUSTUR HLIÐ

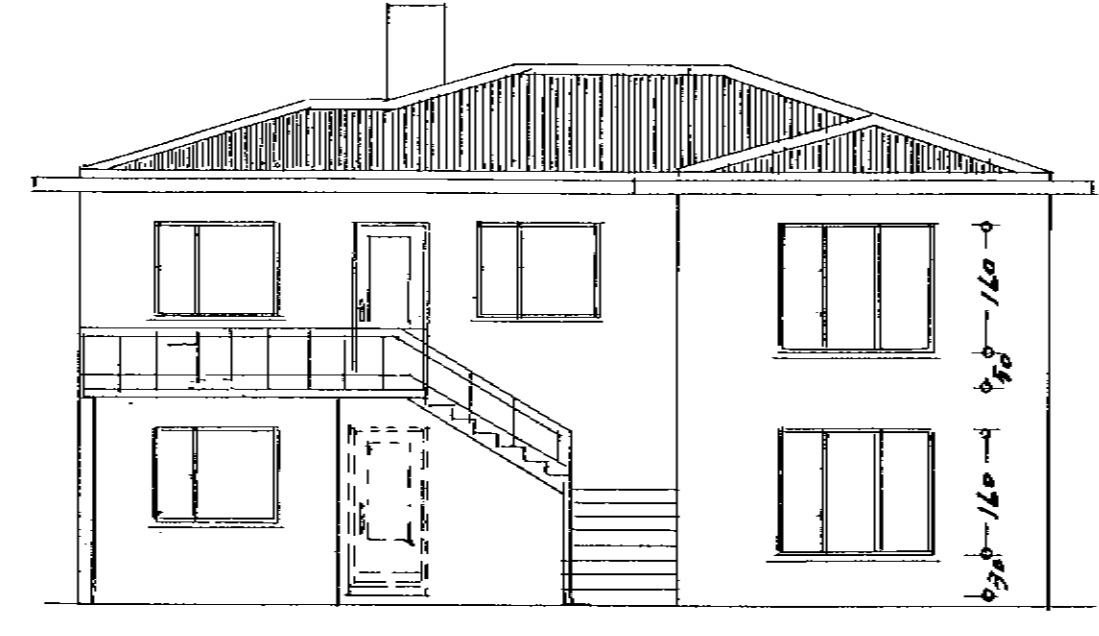


SÚÐVESTUR HLIÐ

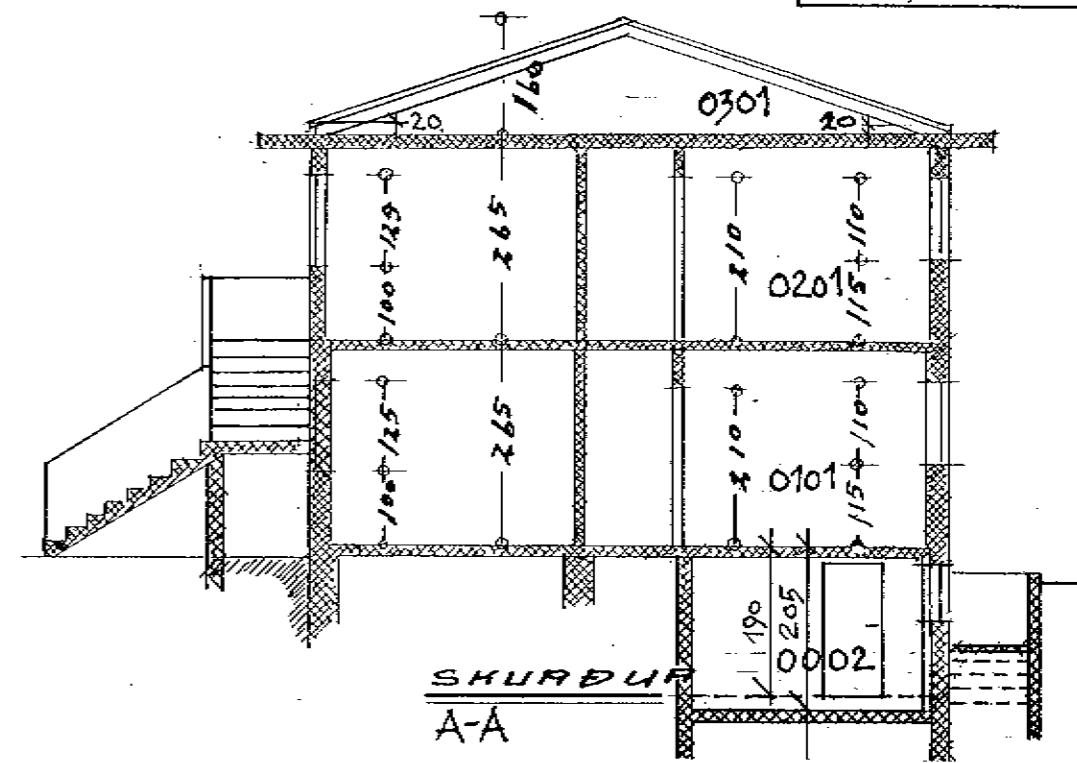


SKURÐUR  
A-A


tifftopdf - www.rubissoftware.com - Demo Version

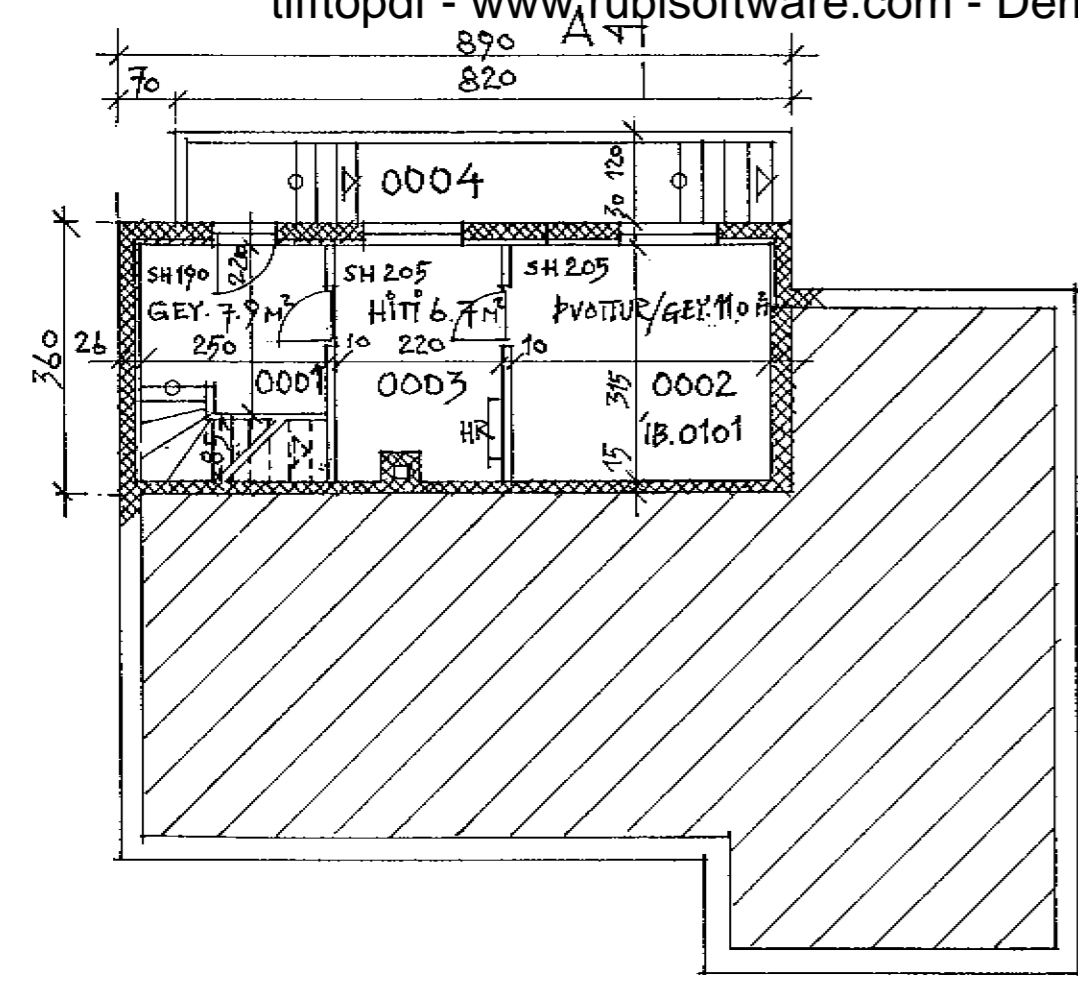

KJALLARI

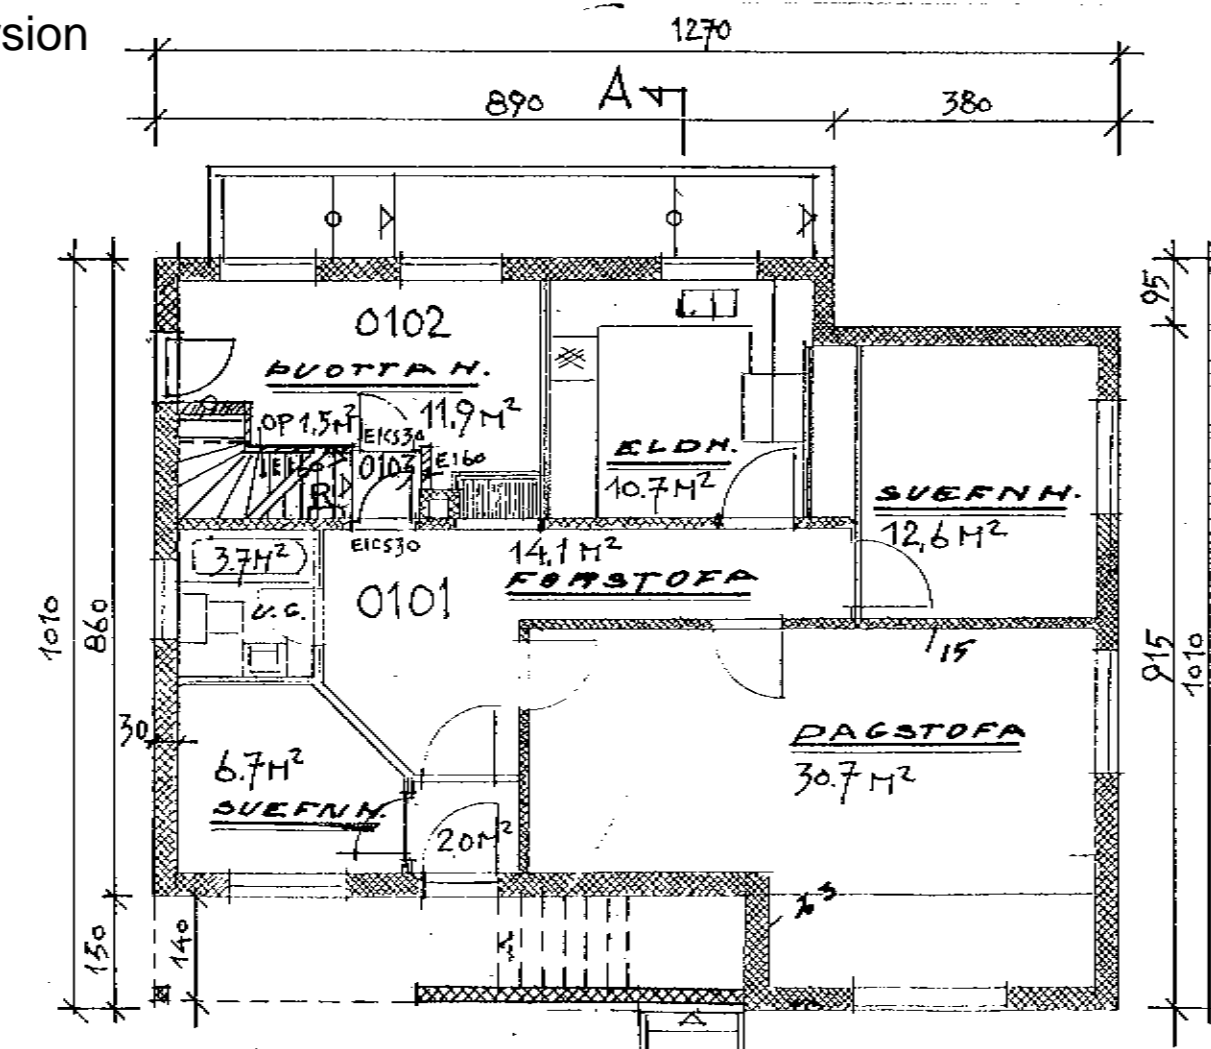

1. HÆÐ

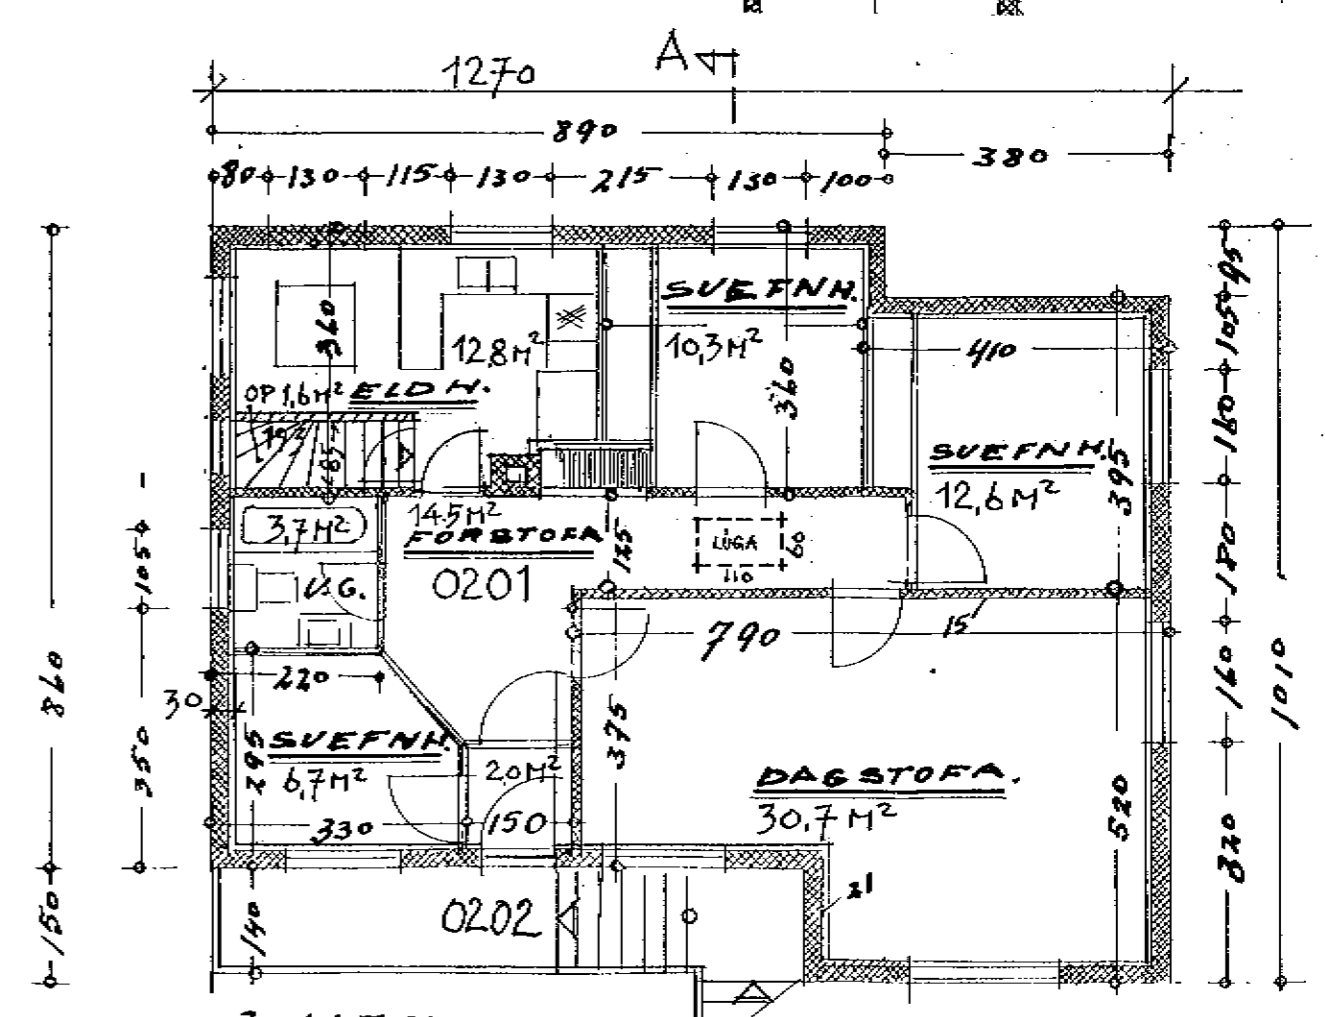

2. HÆÐ

ARNARHRAUN 3, HAFNARF. BL 01

BREYTT:	DAGS:	LÝSING:
BREYTT	DAGS.	LÝSING

Upphaflega uppdrætti teiknaði Gísli Guðjónsson í maí 1958.  
Bilgeymslu teiknaði Friðþjófur Sigurðsson í október 1961. samþ.  
í byggingarnefnd Hafn. 1.11.1961, stækkuð í maí 1969, samþ. br.  
í byggingarnefnd 28.5.1969, breytt þaki í júlí 1983, breyting  
samþ. í byggingarn. 27.7.1983.

Reyndarteikningu dags. 2.2.2004 vann Sigurður Aðalsteinsson  
á þann hátt að færa breytingar á hæðum og rýmismúmer ásamt  
nýrri teikningu af kjallara inn á ljósrit af upphaflegum teikningum.



ÞRÍÐJA HÆÐIN, ARKITEKTAR – SIGURÞÓR AÐALSTEINSSON FAI  
REYNDARTEIKNING  
GRUNNMYNDIR – SNÍÐ – ÚTLIT

HAFNAD: TEIKNAB: DAGS: 03.02.2004 MKV: 1:100 VERKNR: