




Samþykkt þann

06.06.2003

Byggingafulltrúinn í Hamarirang,
Eh. Kristján Þórarinnsson

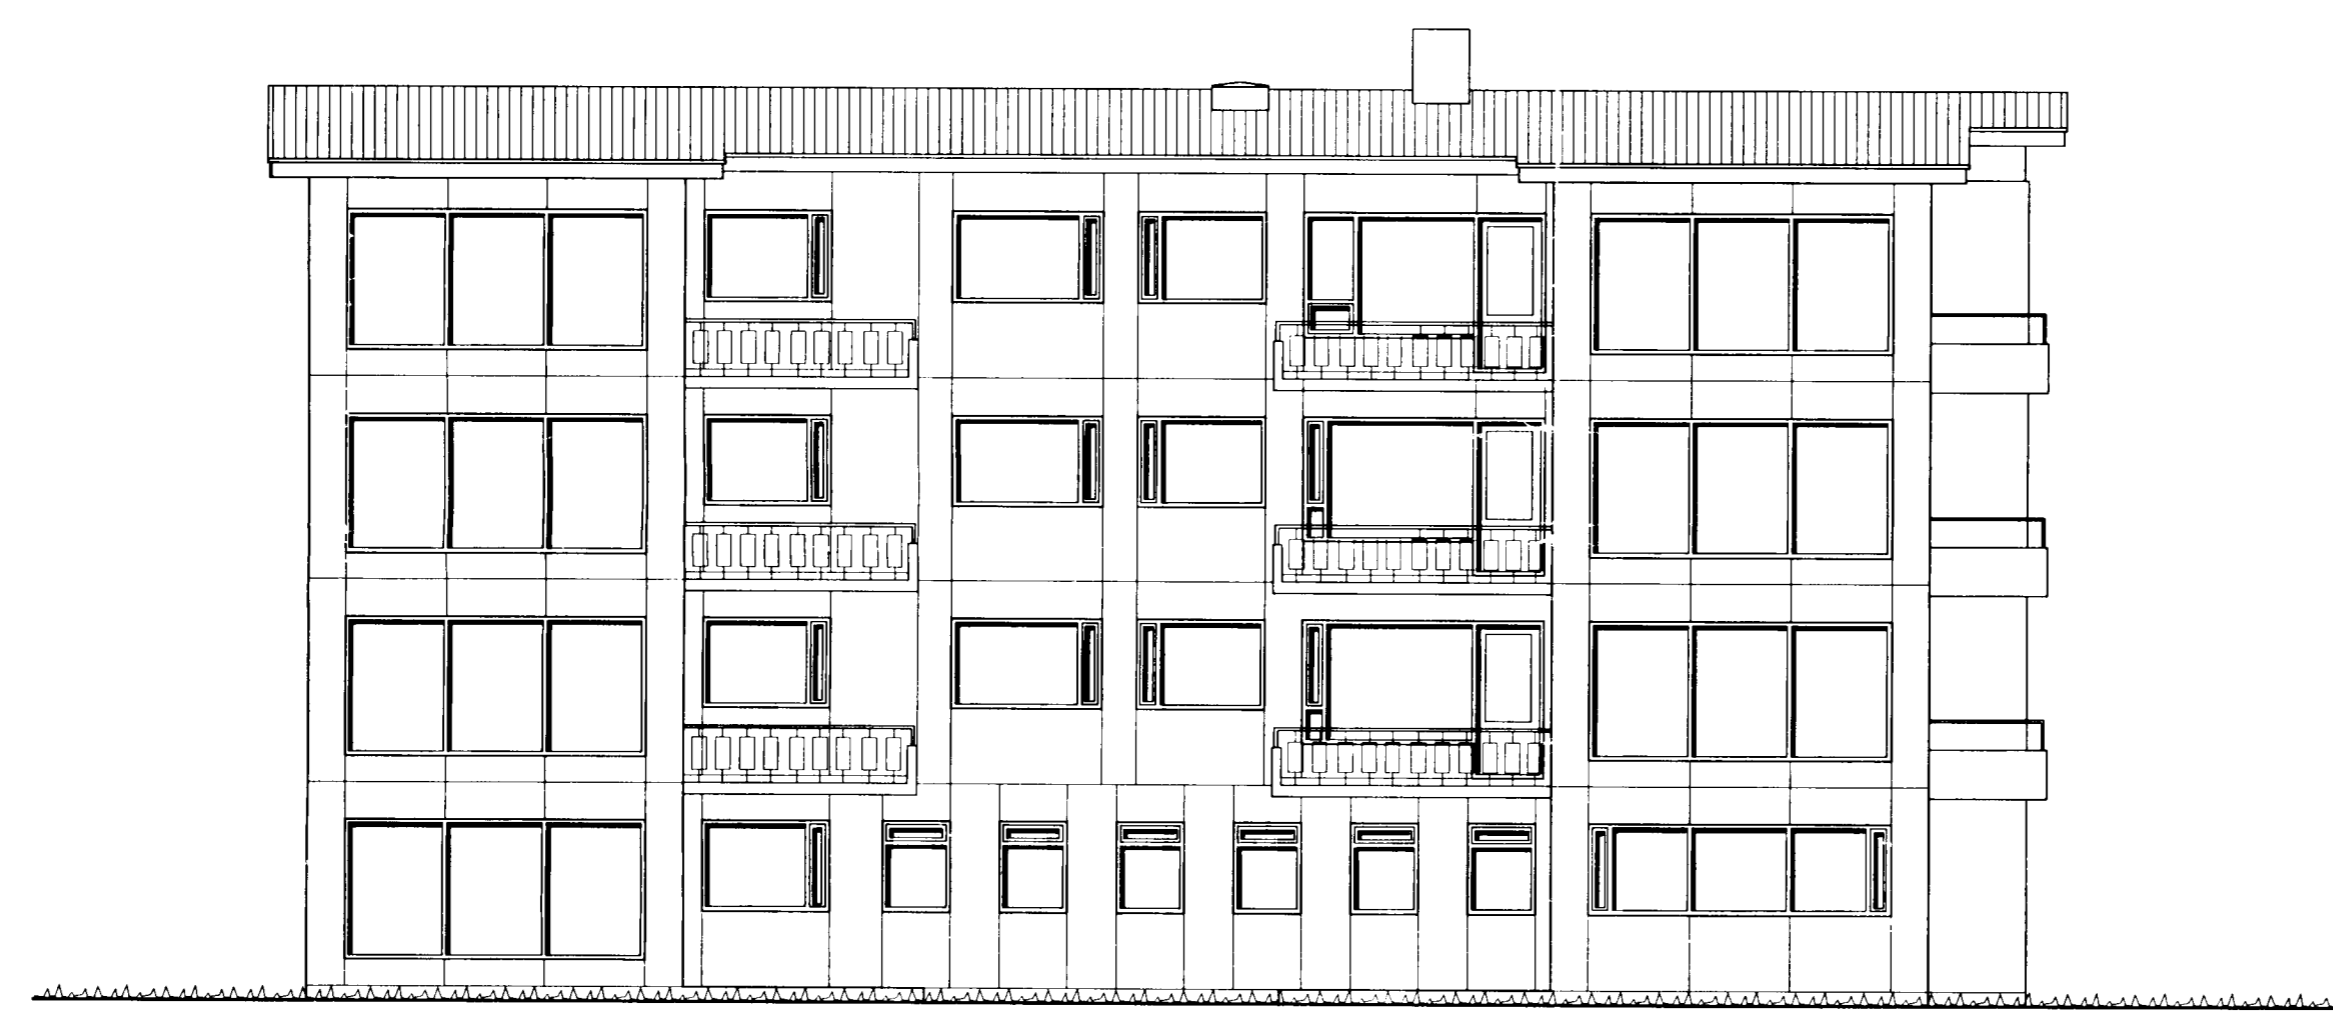

Suð-vestur hlið

BYGGINGARLÝSING:
Gluggi í stofu (út á svalir) á 3 hæð suð-vestur hliðar endurnýjaður og
opnanlegt fag stækkað

**TEIKNISTOFAN
TORGÍÐ**
RÁÐGJÖF — HÖNNUN — EFTIRLIT
ARMÓLI 36, 108 REYKJAVÍK, Sími 568-8866, FAX 568-8878
Þorsteinn Friðbjórnsson, byggingataknirfræðingur
Magnús P. Guðmundsson, innviðsarkitekt.

VERK:	Arnarhraun 4 og 6 Hafnarfirði
TEIKNING:	Gluggabreyting Útlitsmyndir
TEIKN. NR.:	102
DAGS:	15.06.04
BREYTT:	
KVARDI:	1 : 100
VERK NR.:	96-903
HANNAÐ:	ÞF