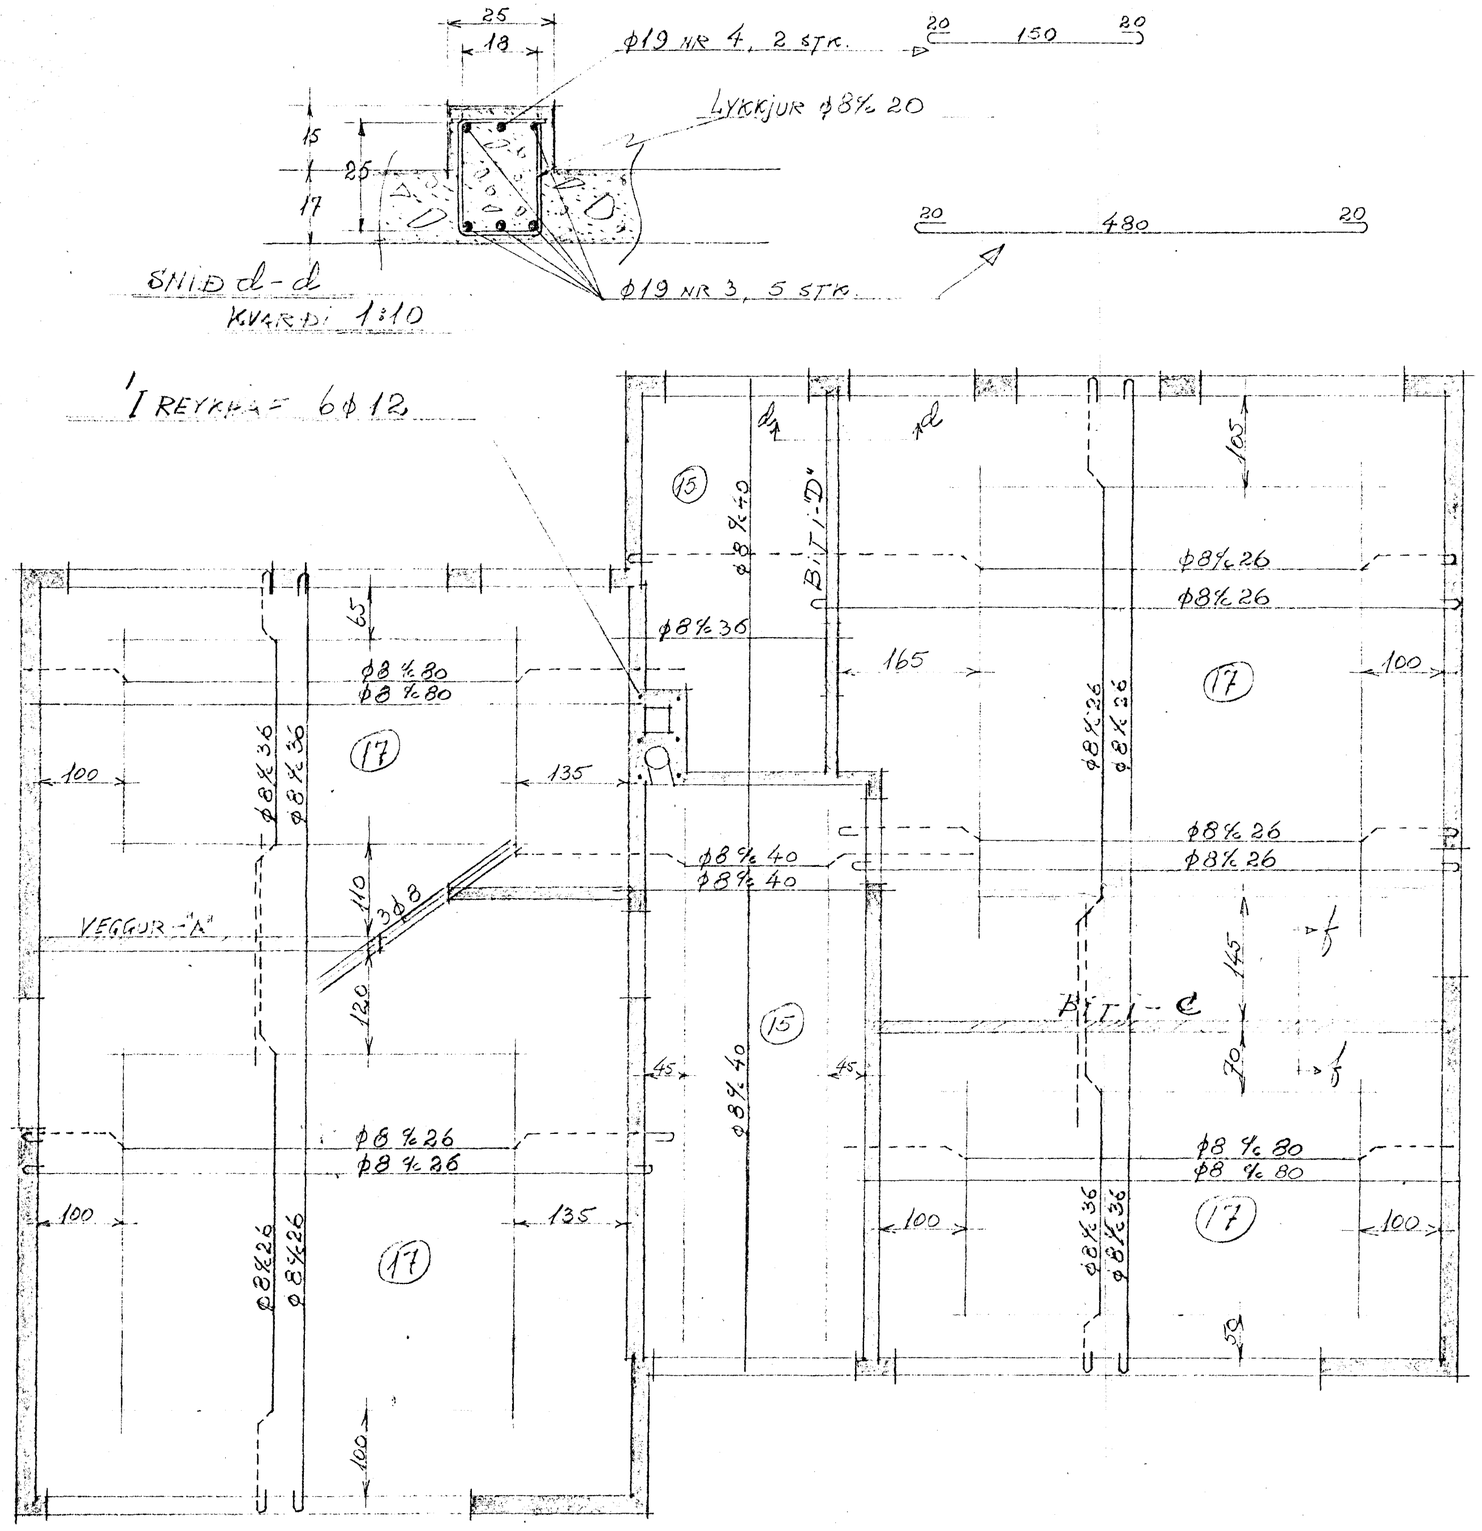

LOFT YFIR 2. HÆÐ
KVARDI 1:50

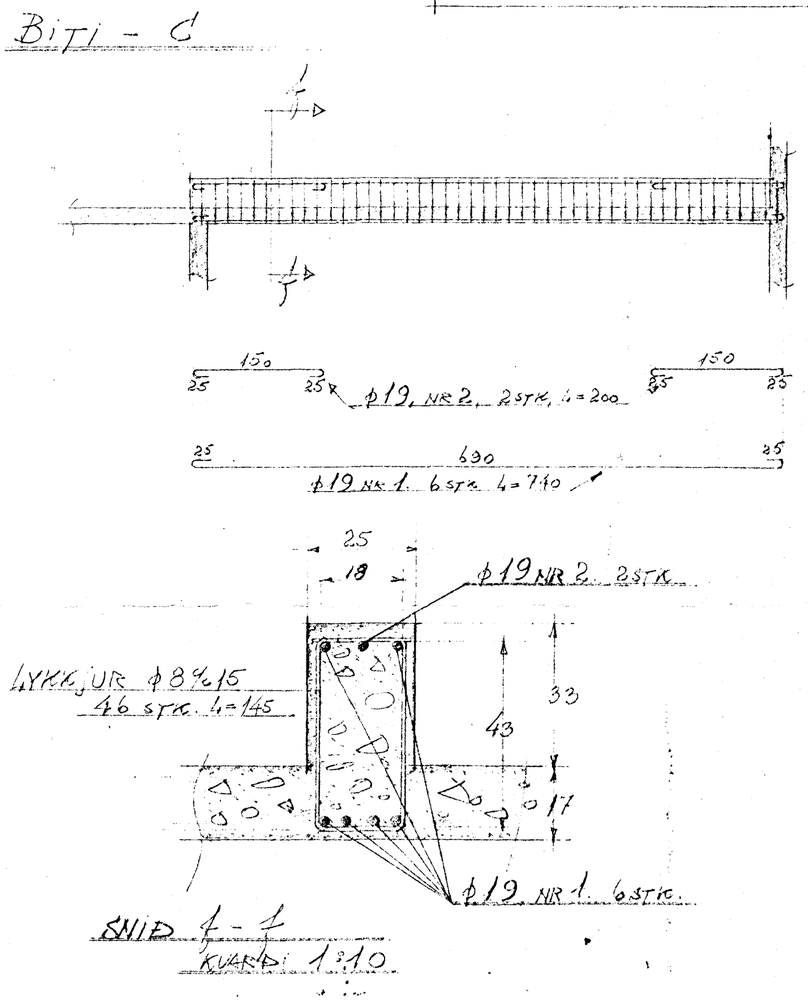

ARNARHRAUN 11
JÁRNALÖGN

Hafnarfirti í nóv. 1966
Þorsteinn Tugólfsson

BREYTING í JAN. 1967.
BITI-"D" KEMUR í STAÐ VEGGJAR-"B"
ϕ8" - " - ϕ10 og ϕ12.