


30/9 92 50/2

Endurbætur á birtaregndu Arnahrauni 11
þannig að breytingar á skýli + skýlingar þannig
verði gertar


Eyja Pólaðsson

Ólafur Pólaðsson


Kristín Júlíusdóttir
Ólafur Þ. Júlíusdóttir
Halldór Ó. Magnússon

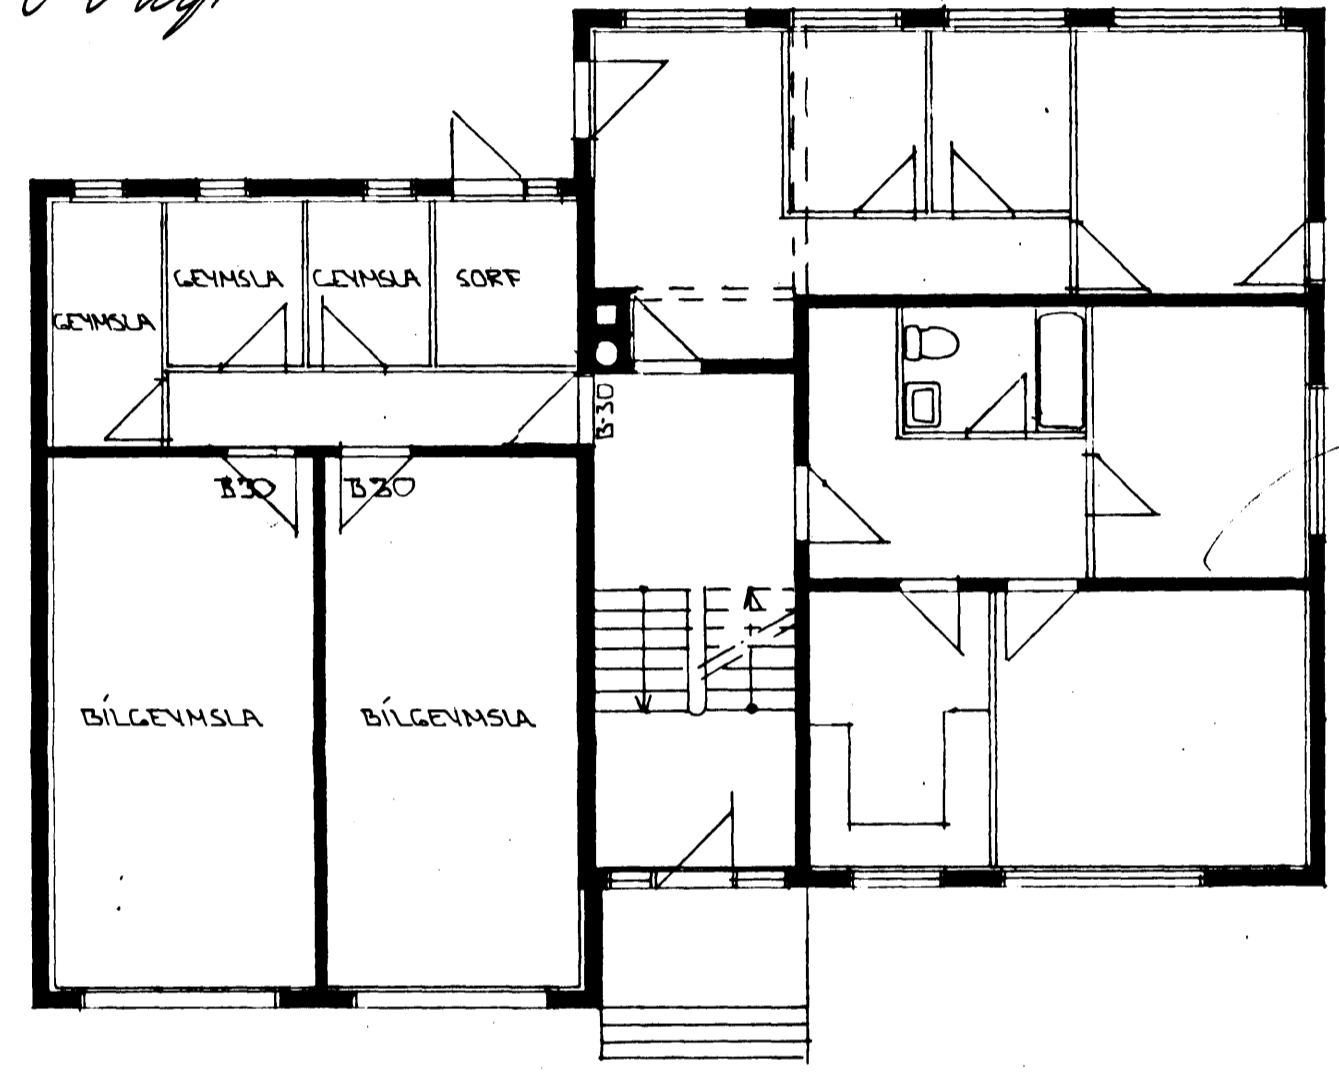

GRUNNMÝND KJALLAR 1:100

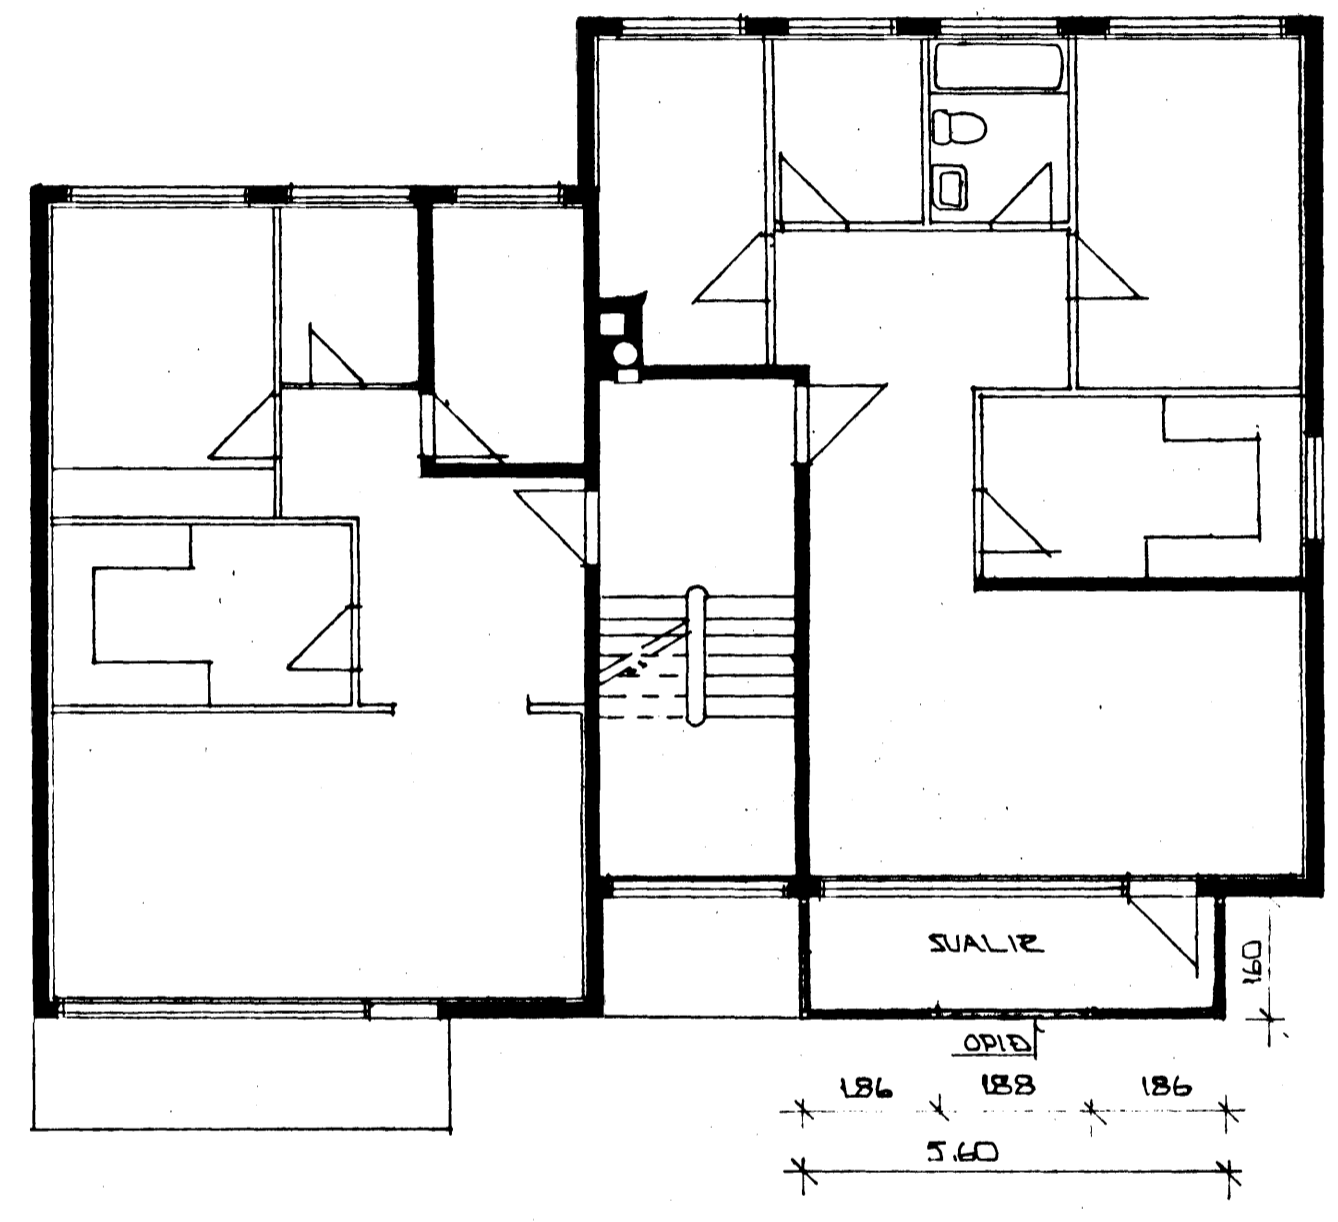

GRUNNMÝND 1. HÆÐ 1:100

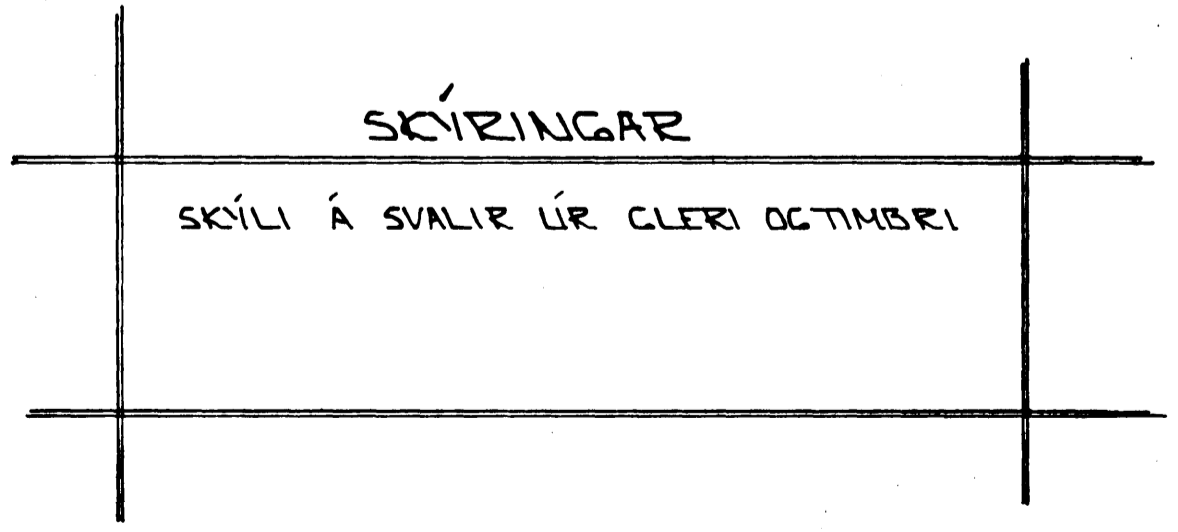

BR. NR.	DAGS	EDLI BREYTINGAR	SIGN.
ARNAHRAUN 11 HAFNÁRFIRÐI HURÐIR Í BÍLGEVMSLUR - SKÝLI Á SVALIR MÆLIKV. 1:100			DAGS SEPT 92 HANNAÐ TEIKNAD VERK NR. 9255
SIGURÐUR ÞORLEIFSSON TEKNIFRÆÐINGUR F.T.F.I. STRANDGÖTU 11 HAFNÁRFIRÐI SÍMI 54751/54255			BLAÐ NR. 0-01