



Samþykkt á fundi byggingarnefndar þann
16 SEPT. 1998

Byggingafulltrúinn í Hafnarfirði
F.h. Kristján Þórarinnsson


R. m.v. þ. smþ. og skráningartefla

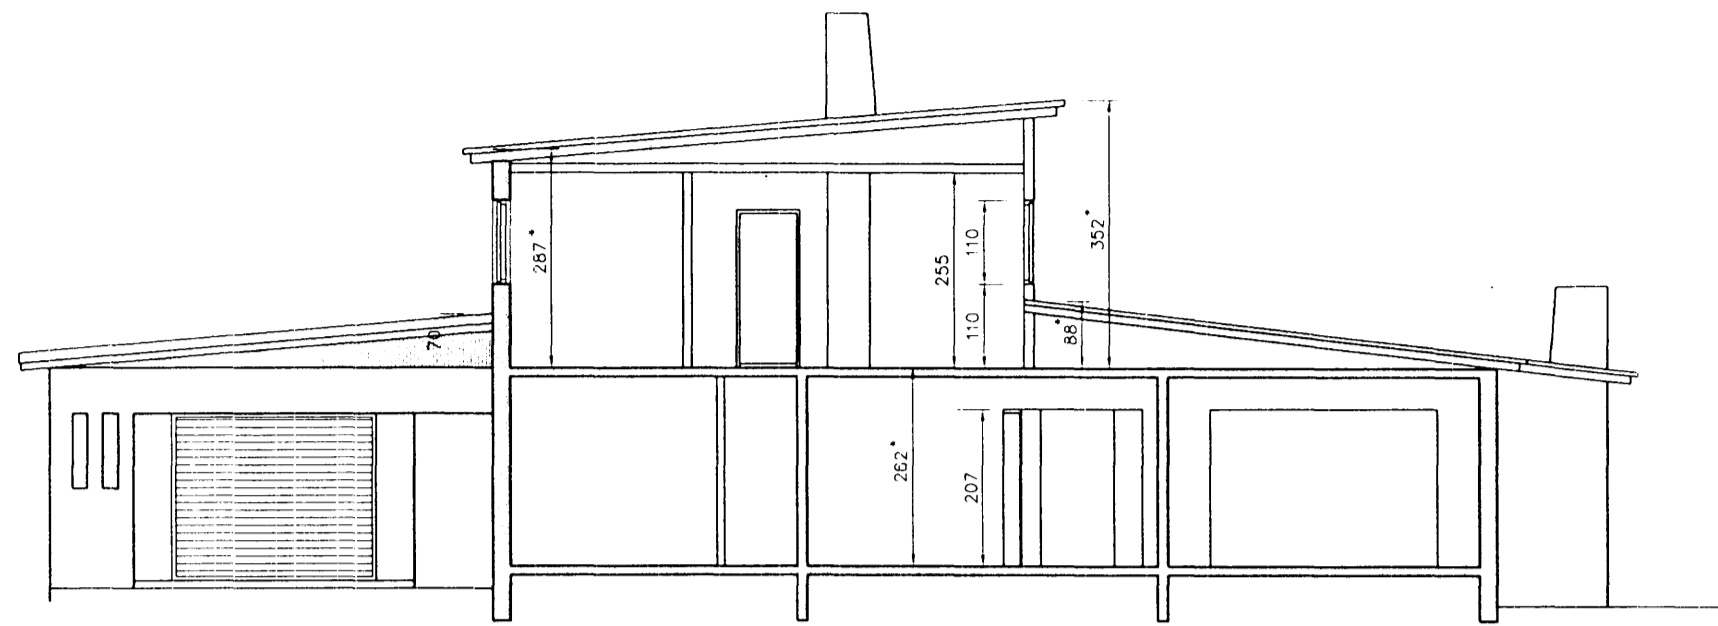

SNEIÐING X-X

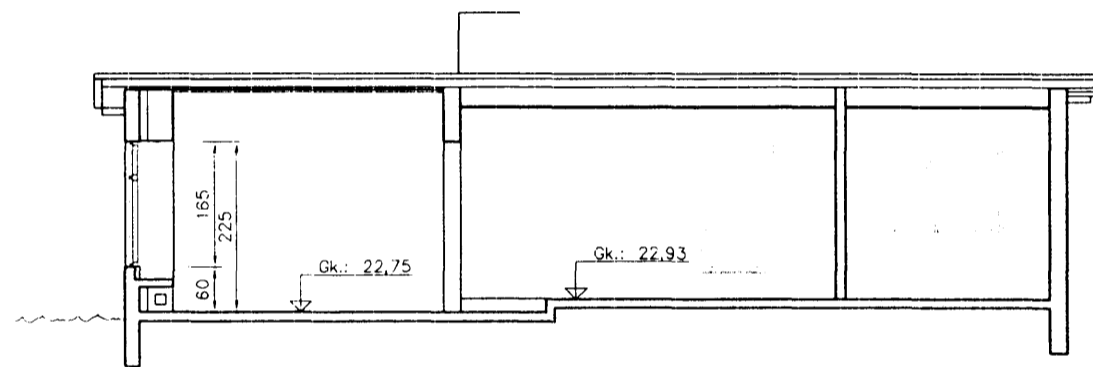

SNEIÐING Z-Z

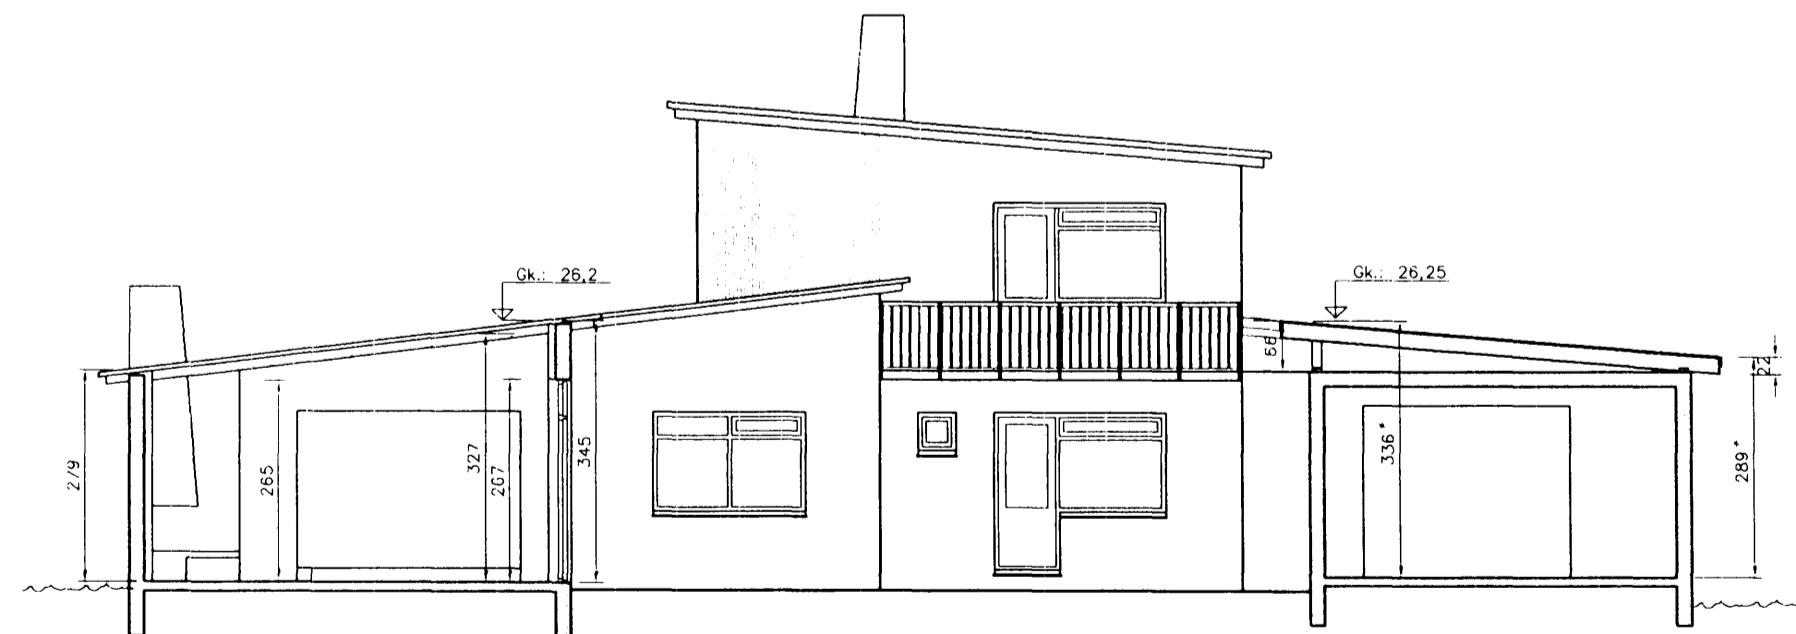

SNEIÐING Y-Y

*Mál grundvölluð af 6ður samþykktum teikningum.

Skráningartefla: Arnarhraun 12, Hafnarfirði		Skrásetjart: Guðstel Vífsson																
Landsnúmer: 119959		Kennitala: 231163-5069																
Matahlutanúmer: 01		Daga: 2.9.1998																
Uppskipting og lýsing		Stærðir																
D0	D1	D2	D3	D4	D5	D5M	D6	D7	D8	D9	D10a	D10b	D11	D12	D16	D17		
Lokun	Rými hæð-röð	Nafnun texti	Höfuð-flokkun	Eignar-hæð	Botnfl. m ²	Netfl. m ²	Stígar m ²	Op m ²	Brúfl. m ²	Brúfl. m ² sk. < 1.8	Salarhæð mín.	Salarhæð max.	Brúfl. rúm m ²	Netfl. m ²	Netfl. m ²	Netfl. m ²	Stígar-rúm m ²	
		Matahluti			202,3	0,0	4,0	4,4	197,9	0,0			638,9	155,4	197,9		487,9	
		Botn											28,2					
	01	1. hæð			141,1	0,0	4,0	0,0	141,1	0,0			417,9	112,2	141,1		344,3	
A	0101	Ibuð	N	0101	141,1		4,0	0,0	141,1		2,70	3,58	417,9	112,2	141,1		332,3	
C	0102	Útitroppur	U	0101	12,0				12,0								12,0	
	02	2. hæð			61,2	0,0	0,0	4,4	56,8	0,0			192,8	43,2	56,8		143,6	
A	0201	Ibuð	N	0201	61,2			4,4	56,8		2,87	3,48	192,8	43,2	56,8		136,1	
C	0202	Svalir	S	0202	7,5				7,5								7,5	

Skráningartefla: Arnarhraun 12, Hafnarfirði		Skrásetjart: Guðstel Vífsson																
Landsnúmer: 119959		Kennitala: 231163-5069																
Matahlutanúmer: 02		Daga: 2.9.1998																
Uppskipting og lýsing		Stærðir																
D0	D1	D2	D3	D4	D5	D5M	D6	D7	D8	D9	D10a	D10b	D11	D12	D16	D17		
Lokun	Rými hæð-röð	Nafnun texti	Höfuð-flokkun	Eignar-hæð	Botnfl. m ²	Netfl. m ²	Stígar m ²	Op m ²	Brúfl. m ²	Brúfl. m ² sk. < 1.8	Salarhæð mín.	Salarhæð max.	Brúfl. rúm m ²	Netfl. m ²	Netfl. m ²	Netfl. m ²	Stígar-rúm m ²	
		Matahluti			41,5	0,0	0,0	0,0	41,5	0,0			136,9	35,8	41,5		110,9	
		Botn											8,3					
	01	1. hæð			41,5	0,0	0,0	0,0	41,5	0,0			128,6	35,8	41,5		110,9	
A	0101	Bitakúr	N	0101	41,5				41,5		2,90	3,30	128,6	35,8	41,5		110,9	

SKRÁNINGARTAFLA