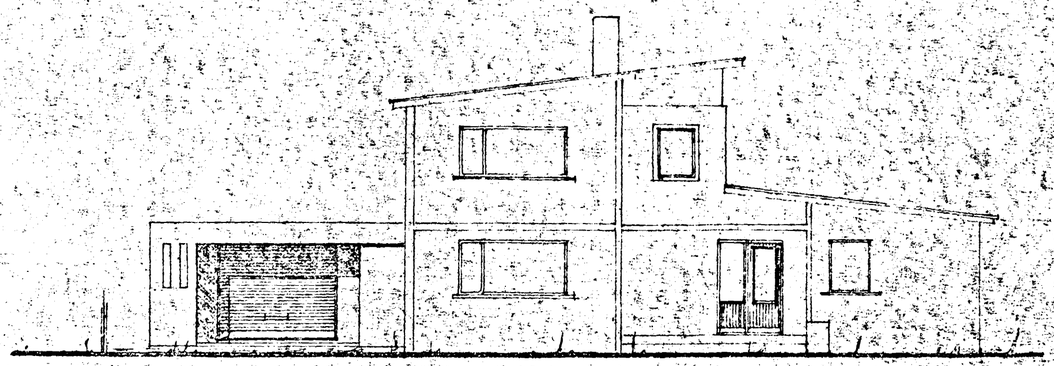

NORÐAUSTUR

SUÐVESTUR

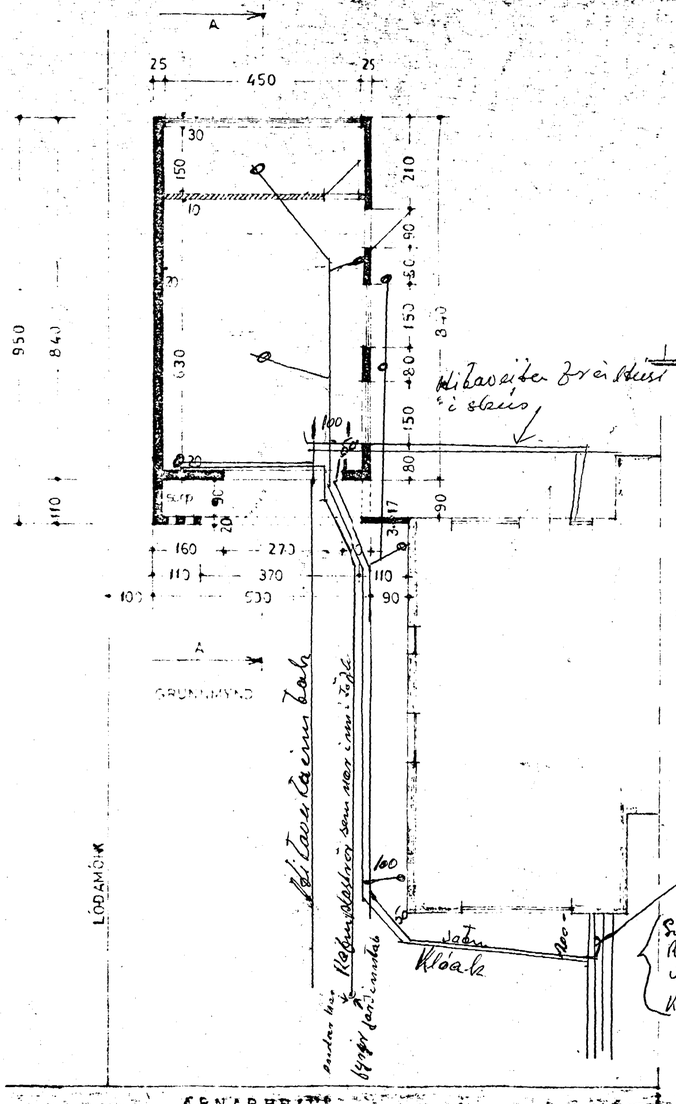

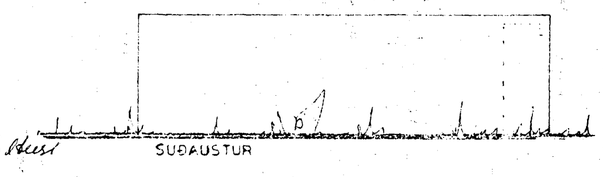

SUÐAUSTUR

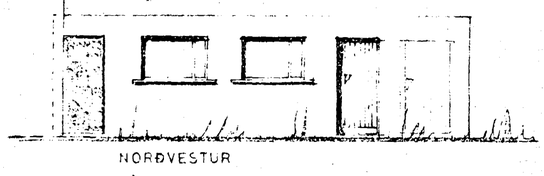

NORÐVESTUR

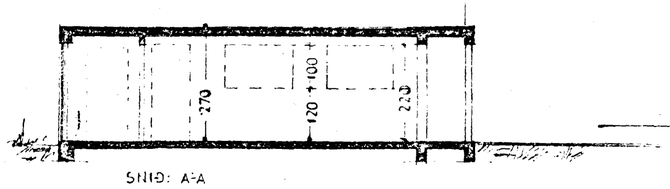

SNIÐ: A-A

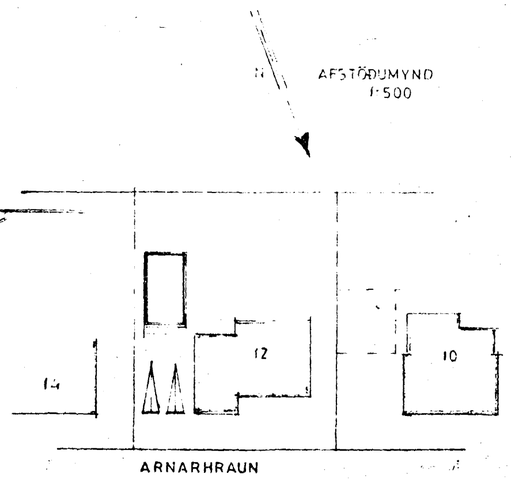

STÆRÐ BÍLG

42,0 m², 113,4 m³

ARNARHRAUN NR 12

BÍLGEYMSLA

ÚTLÍT GRUNNMYND SNIÐ	1:100
AFSTÖÐUMYND	1:500

Teiknað í sept. 1978