Hús

Úlfars Haraldssonar

við

Arnarhraun 12

Afstöðumynd. 1:500

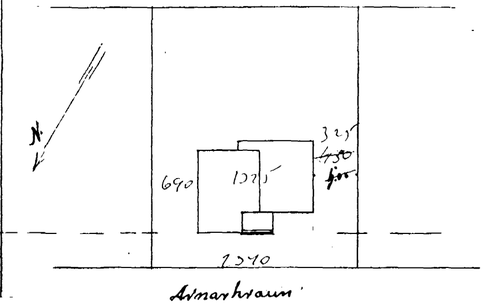

Samþ. 28/4 '59

Breyting 12-2-60

Húsam.	Sigmar Guðmundsson
Múraram.	Sigurður Jónsson

Mælikv. 1:100

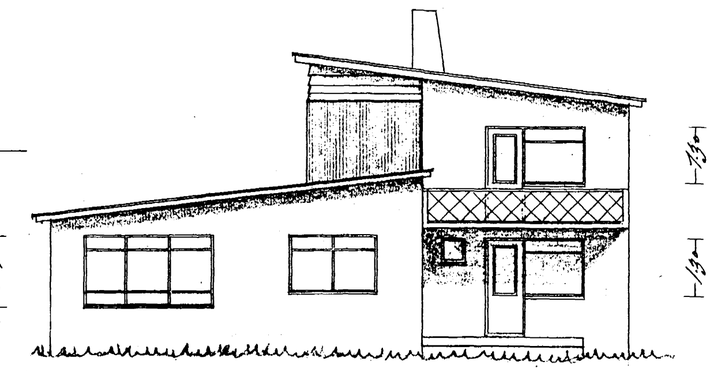

Suðvestur.

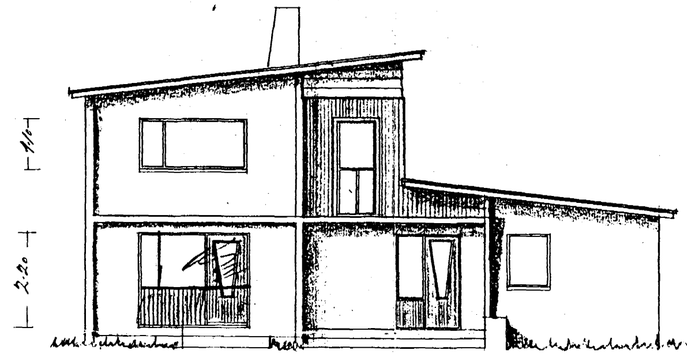

(að götu) Norðaustur.

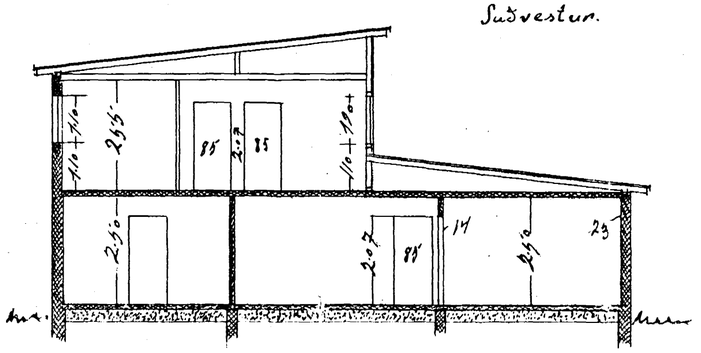

Sneiðing A.A.

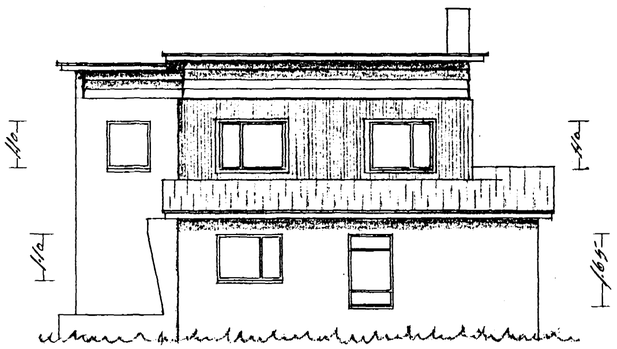

Norðvestur.

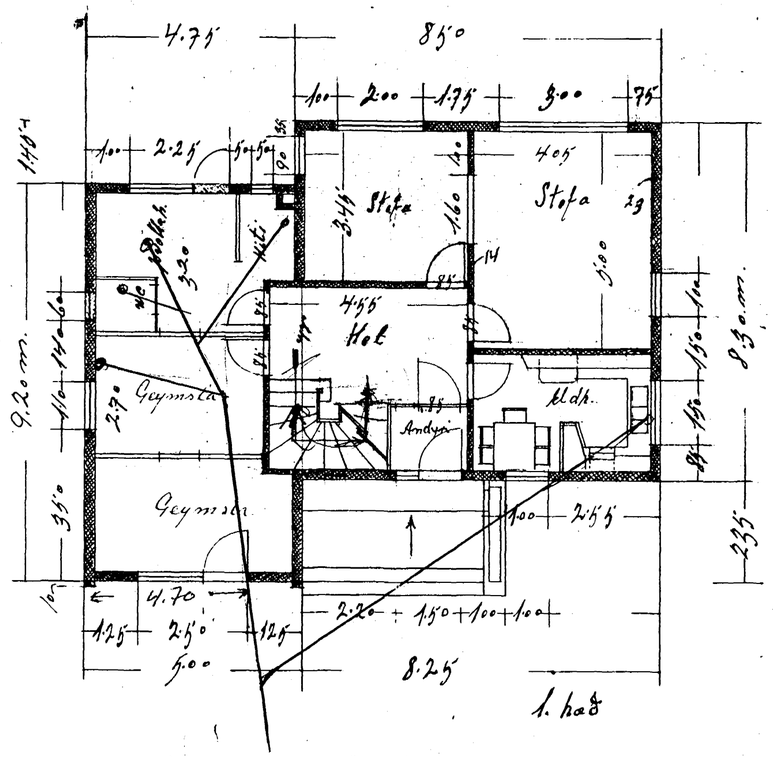

1. hæð

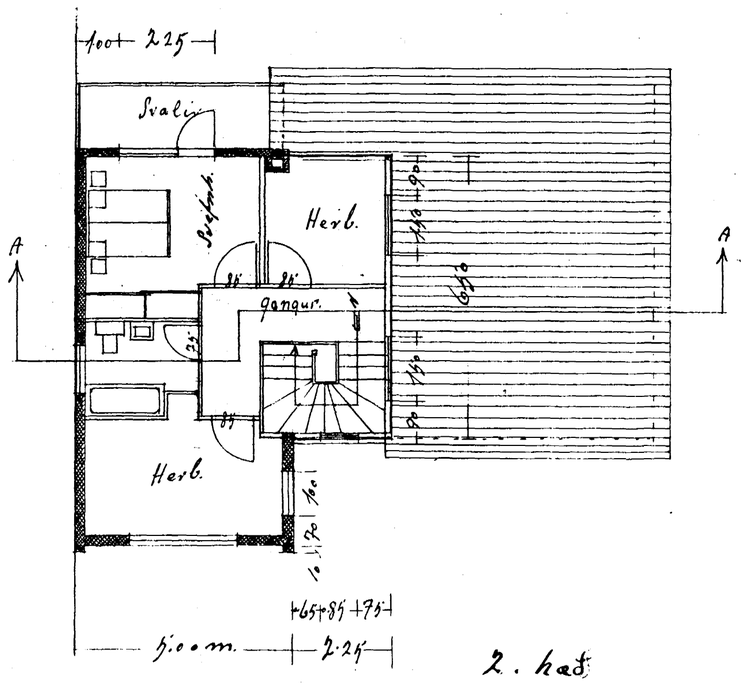

2. hæð

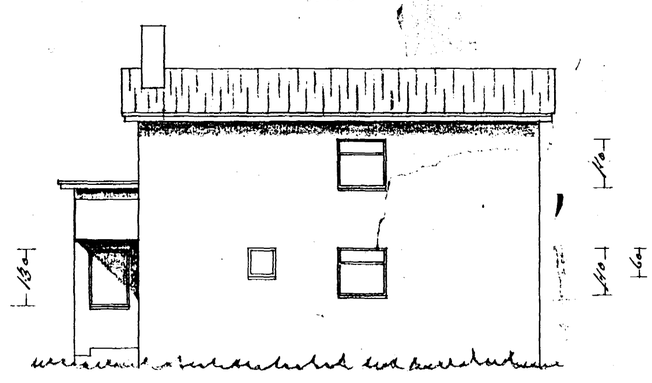

Hafnarfirði 5/11 '58

Sigmar Guðmundsson