
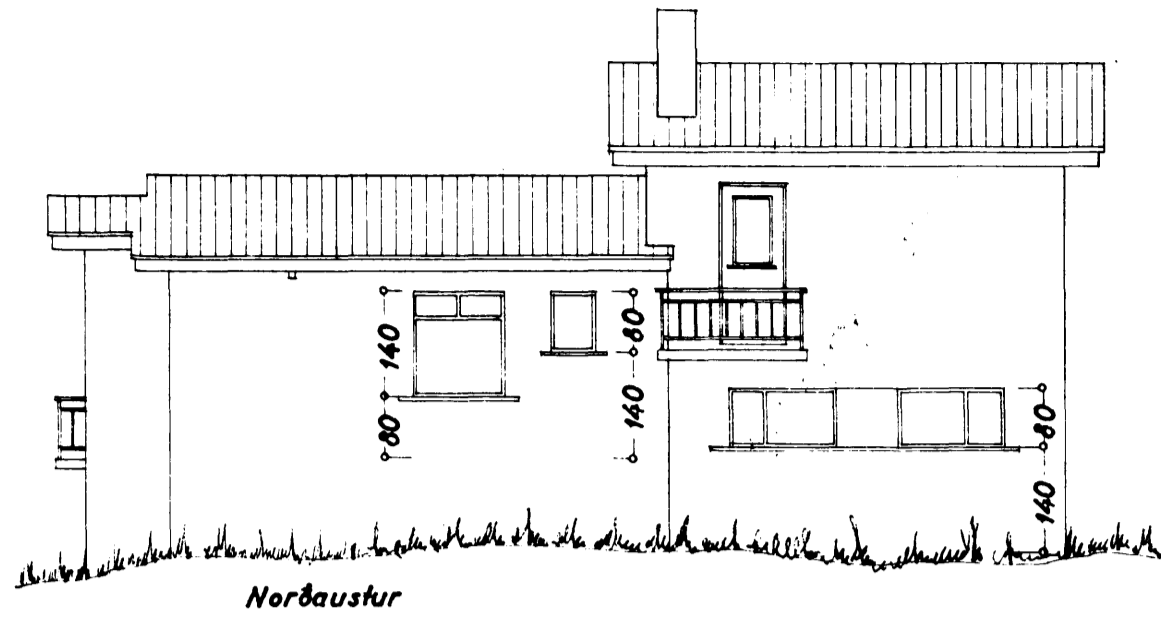



Eig: Þorleifur Guðmundsson, Arnarhraun nr. 13

1:100

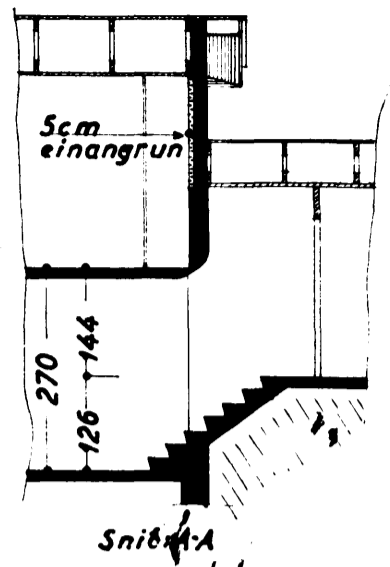






AFSTÖÐUMYND

1:500

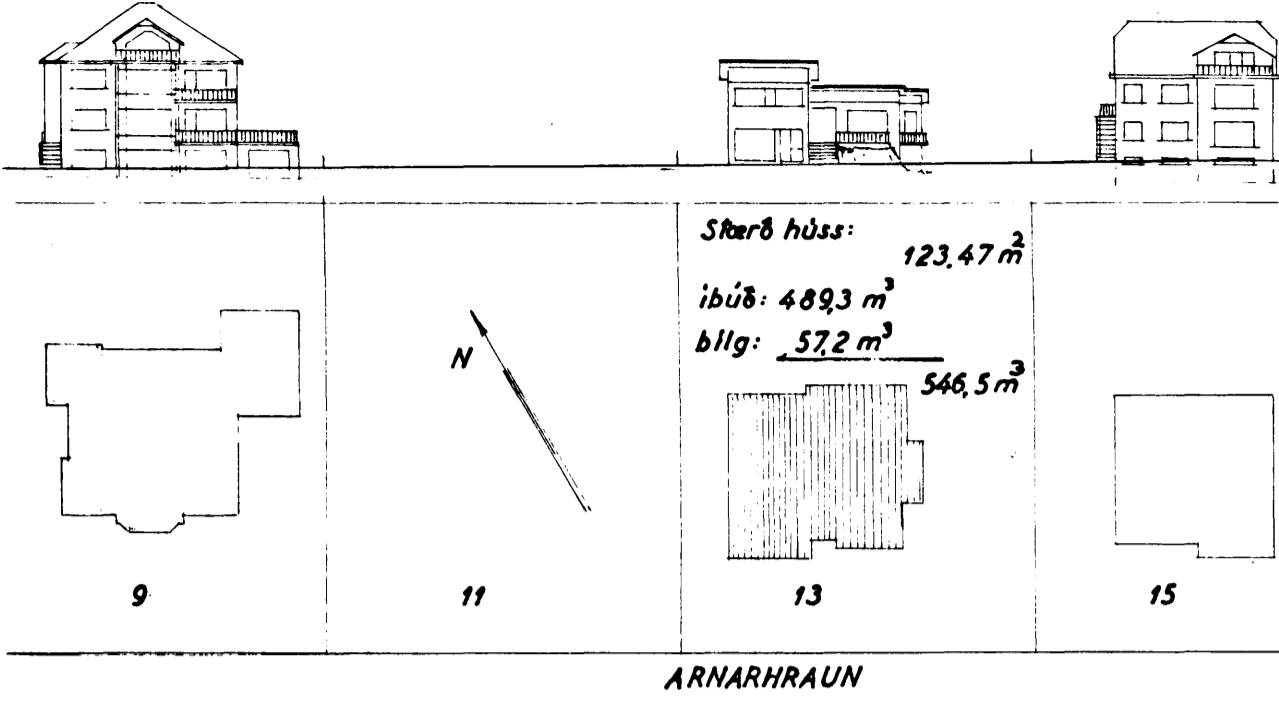

Stærð húss: 123,47 m<sup>2</sup>  
 bllg: 57,2 m<sup>2</sup>  
 546,5 m<sup>2</sup>

Þorleifur Guðmundsson  
 HÚSAMÍÐAMEISTARI  
 Kristján Jónsson  
 MÚRAMEISTARI

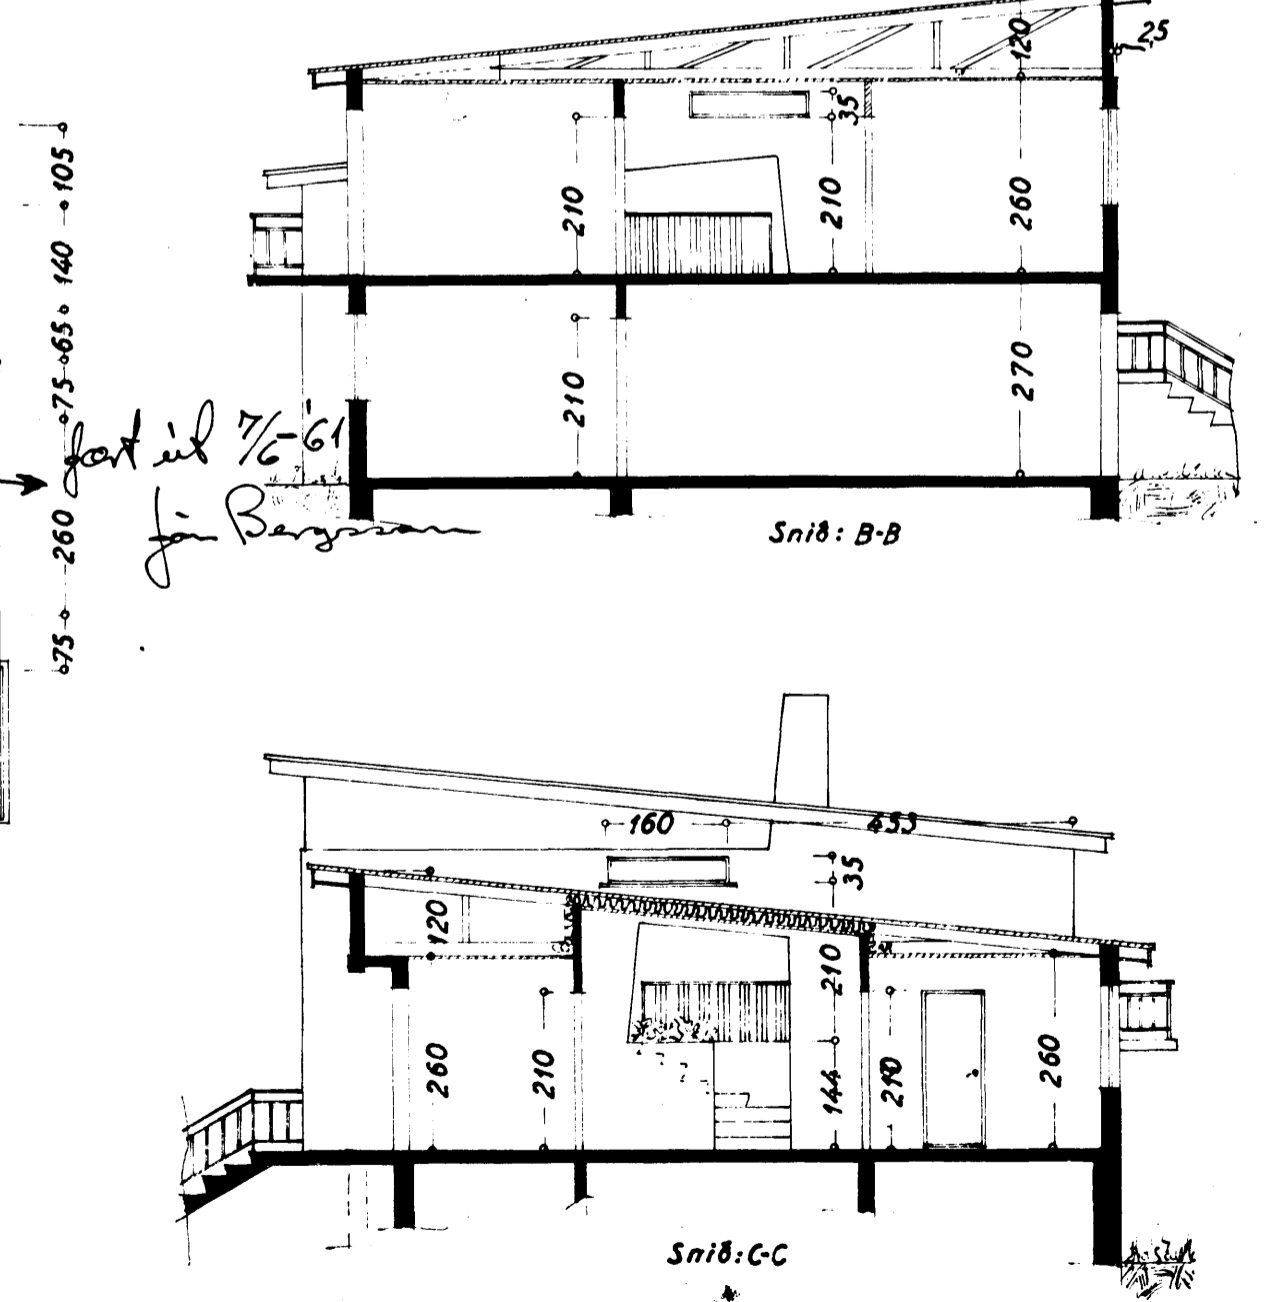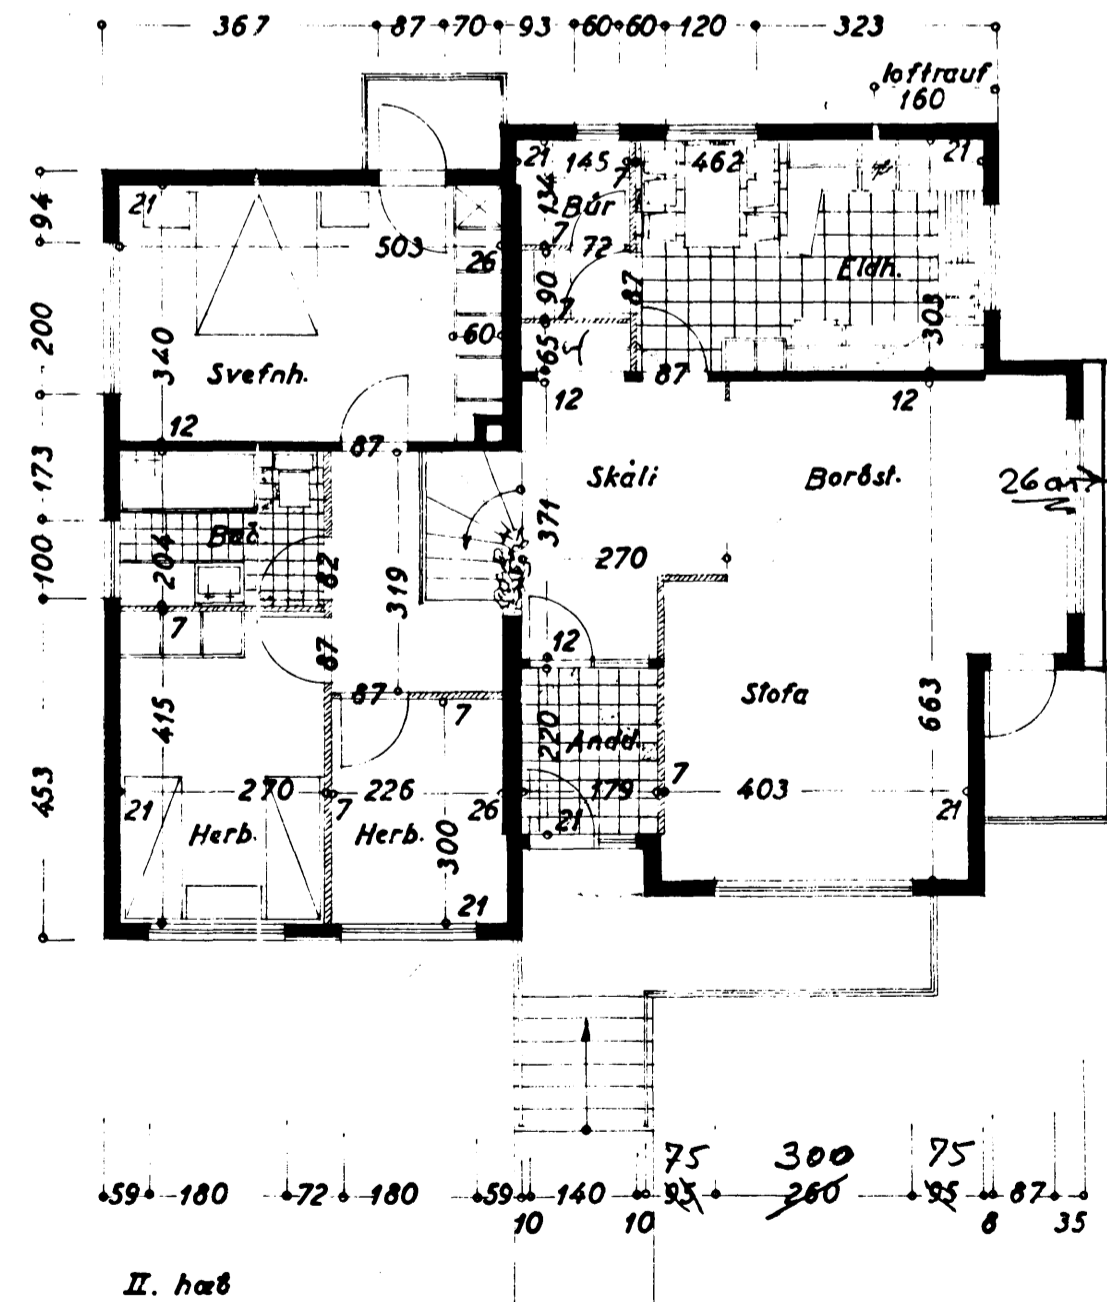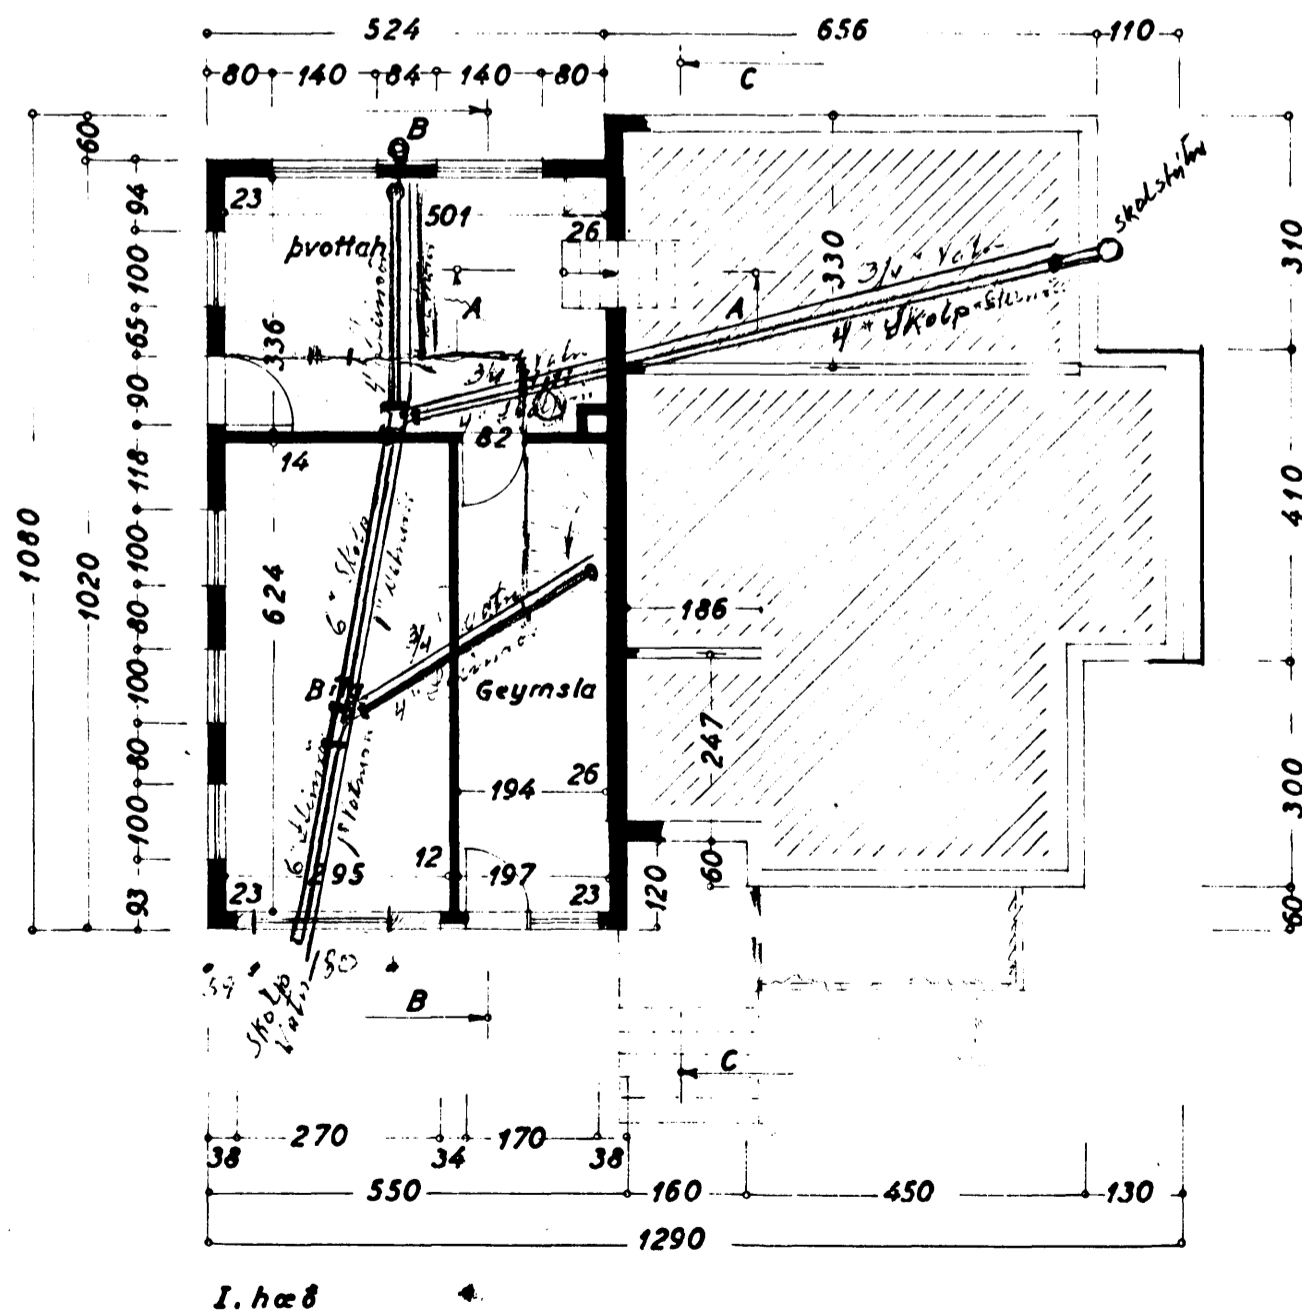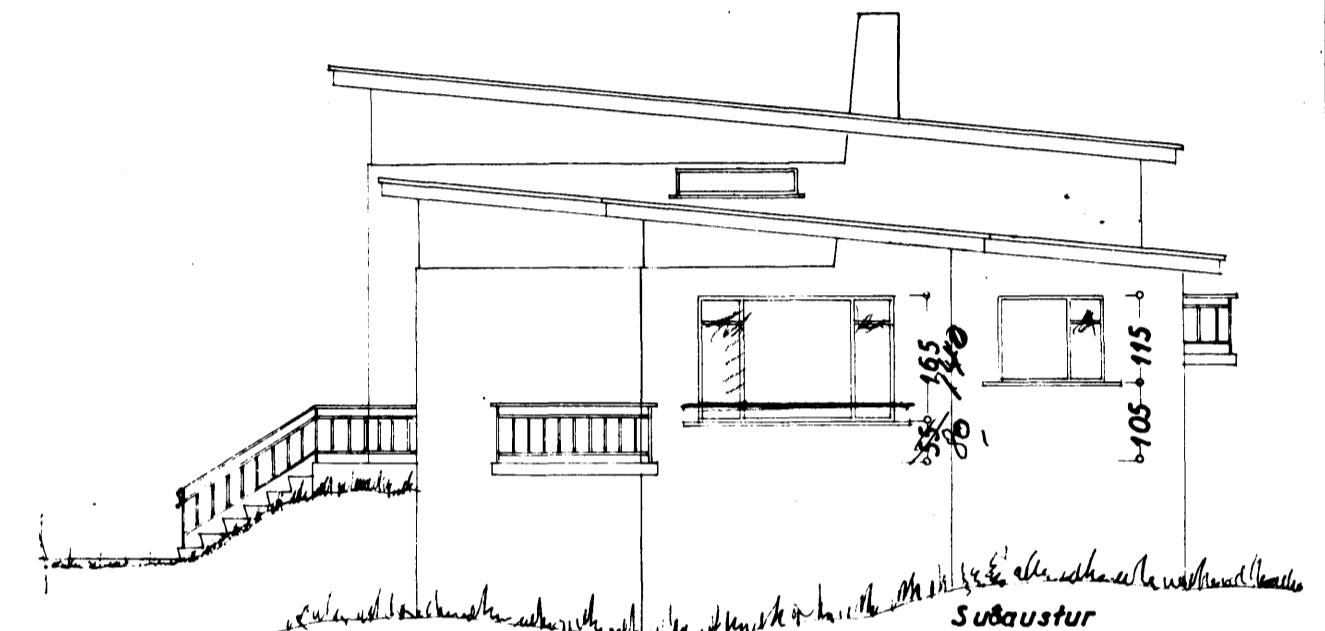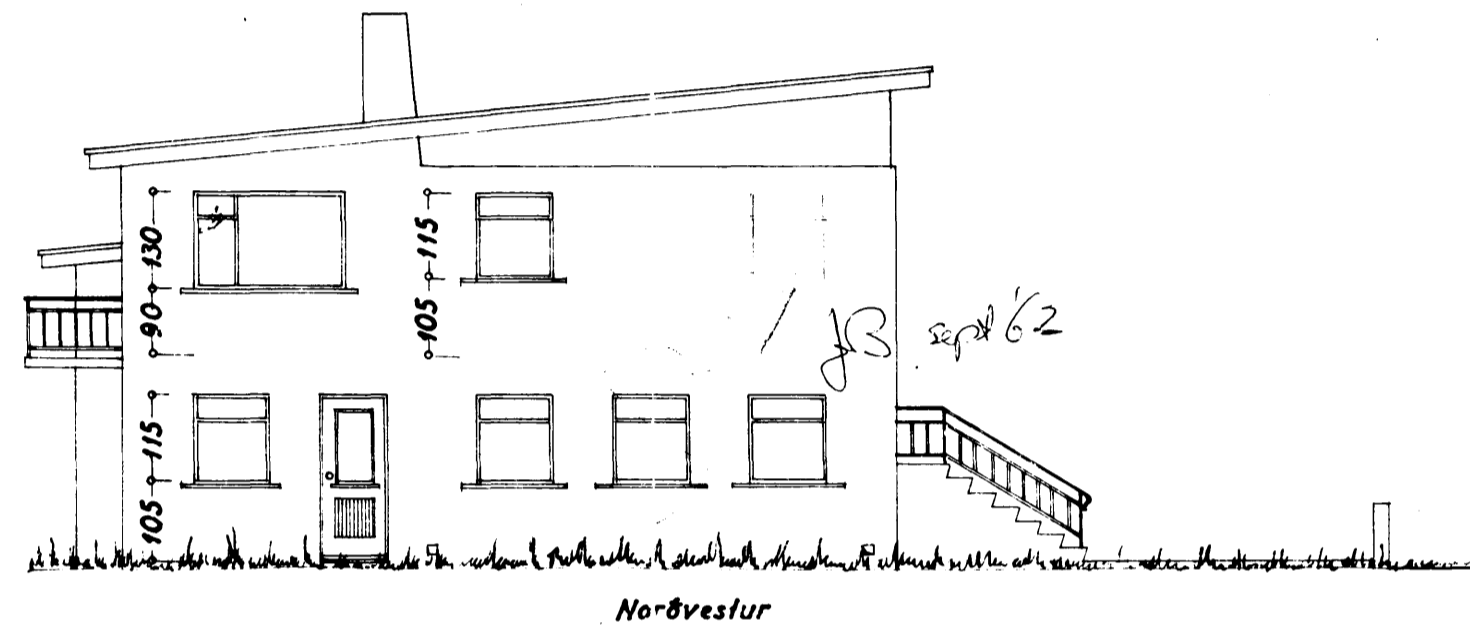

fast eil 7/6-61  
 für Bergsson

Stærðskildi á júlí 1959  
 Þ. Sigurðsson