


Byggingarfulltrúi
samþykkir erindið.
14 DES. 2001

*Bent skal á að samþykkt þessi verður ekki virk, fyrr en eftir skráningu eignaskipta-
yfirlýsingarinnar hjá Fasteignamat-
ráðisins og þinglýsingu hennar.*


ÁSKILIÐ,
SJÁ BOKUN!

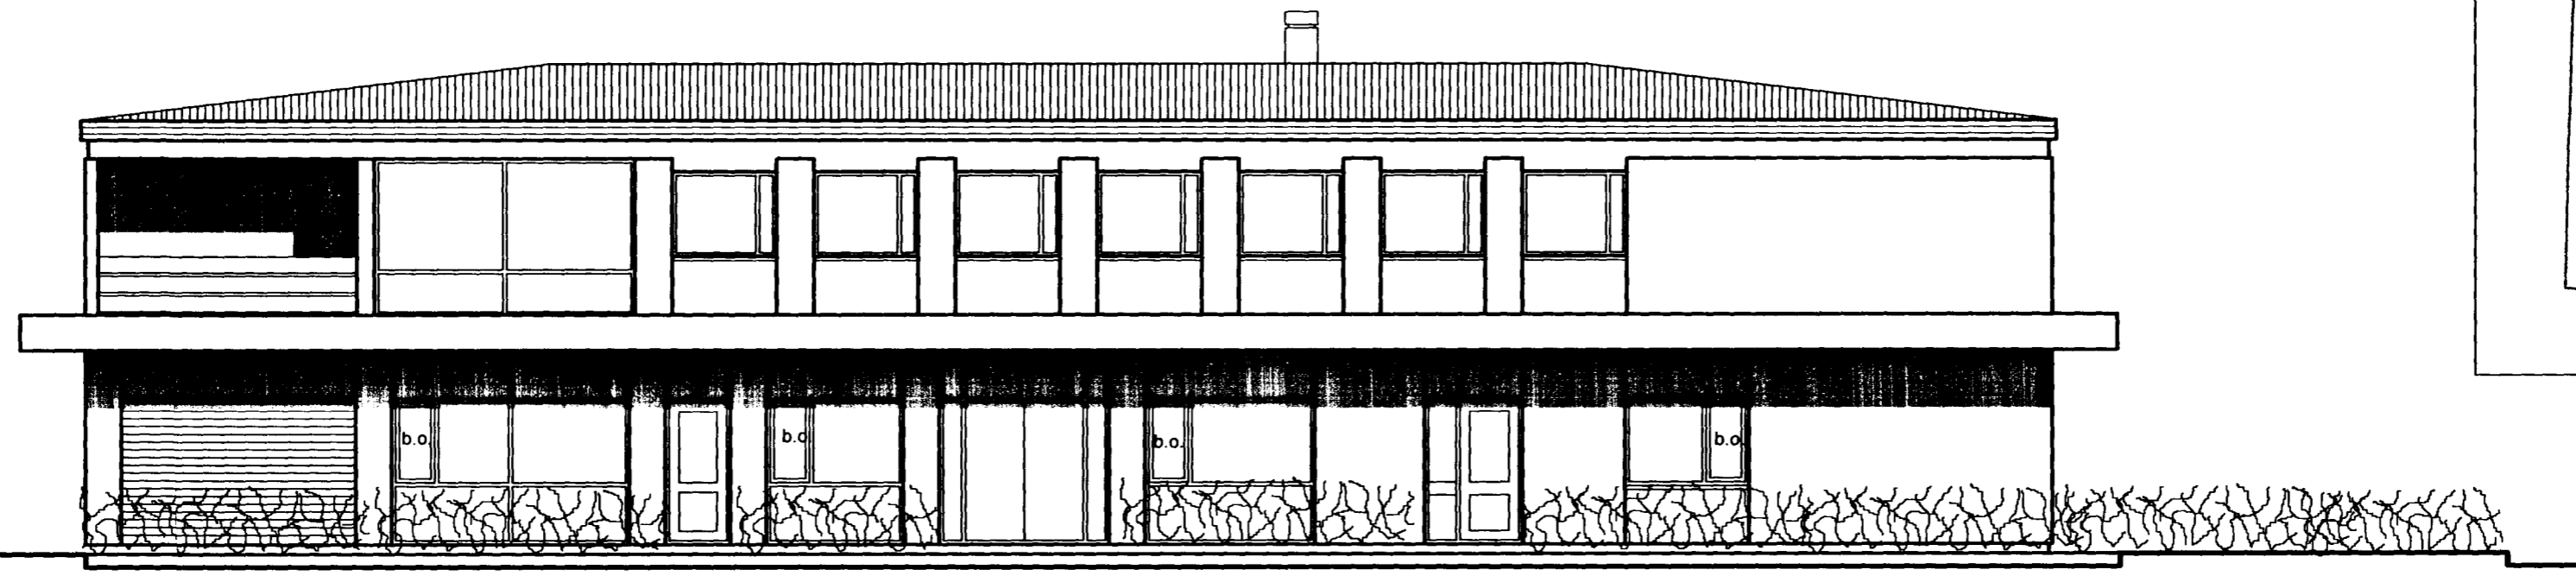

norð-vestur



suð-vestur

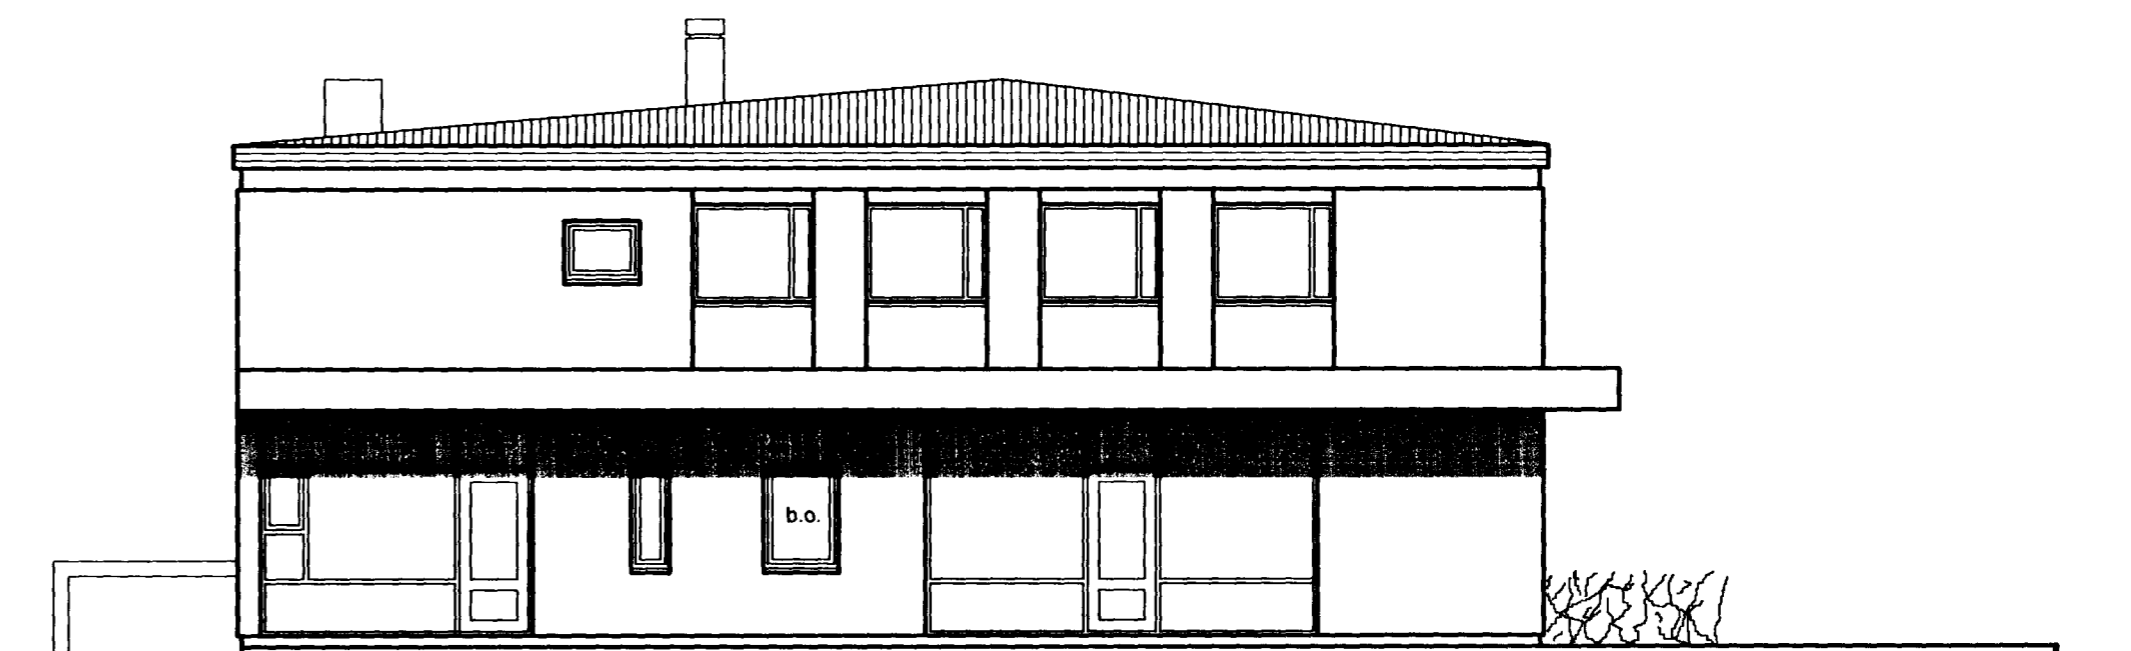

norð-austur



suð-austur

Arnarhraun 21

Útlit	kvarði 1:100	teikn. nr. 4
Ingi Gunnar Þórðarson byggingafræðingur bfi kt. 280453-3239 Smiðjuvegi 11 200 Kópavogi sími 554 3523, 897 3523 fax 554 35 23 netfang: igh@simnet.is	dags. 1.01.2001	breytt 29.10.2001

Breytt dags.	Eðli breytinga	Breytt dags.	Eðli breytinga	Breytt dags.	Eðli breytinga	Breytt dags.	Eðli breytinga
				29.10.2001	Athugasemdir byggingafulltr.		