ARNARHRAUN Nº 22.
Grunnmyndir sneiðing i m 1:100
Afstöðumynd i m. 1:500

11 × 14 = 154
7,5 × 4 = 30
2 × 6 = 12
196

Samþykkt á fundi byggingarnefndar, haldinn 29/1 1960, enda verði löglegur umbúnaður um bílgeymsur.

Jón Bergsson

Blað nr. 1.

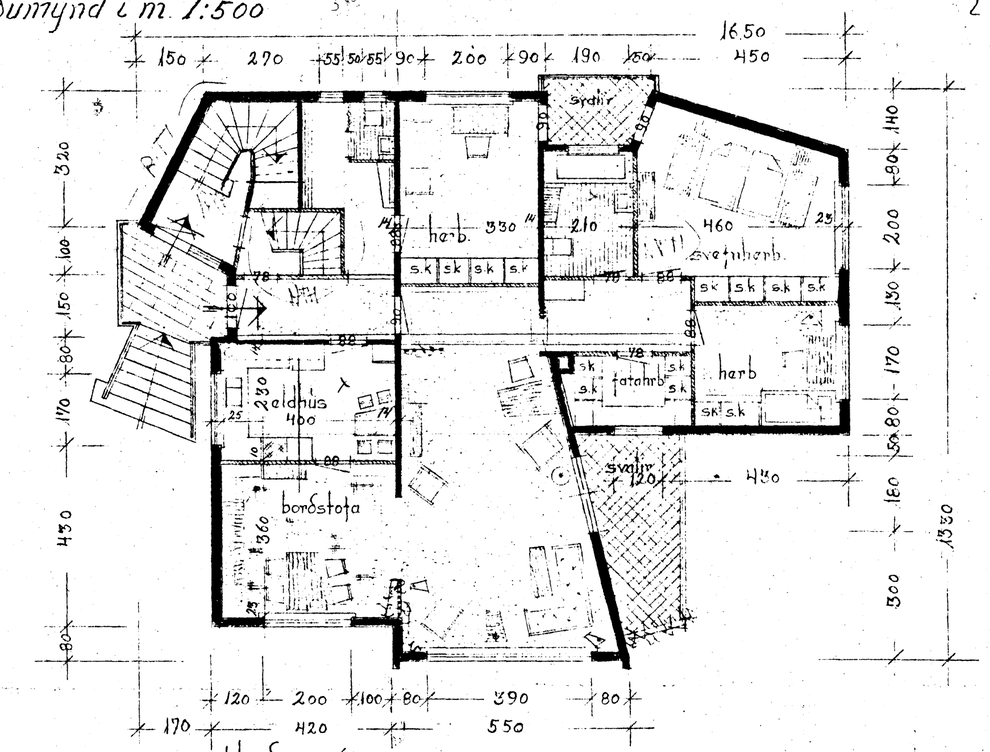

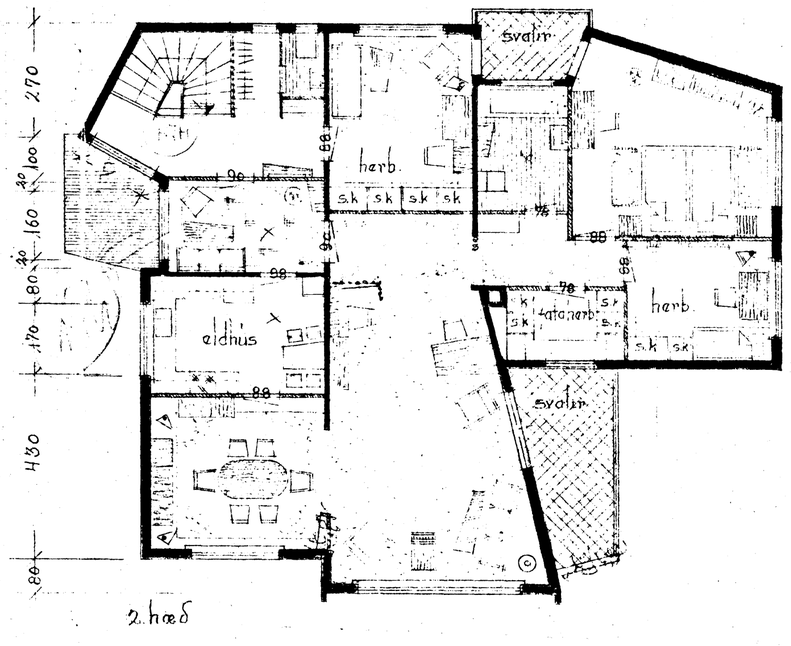

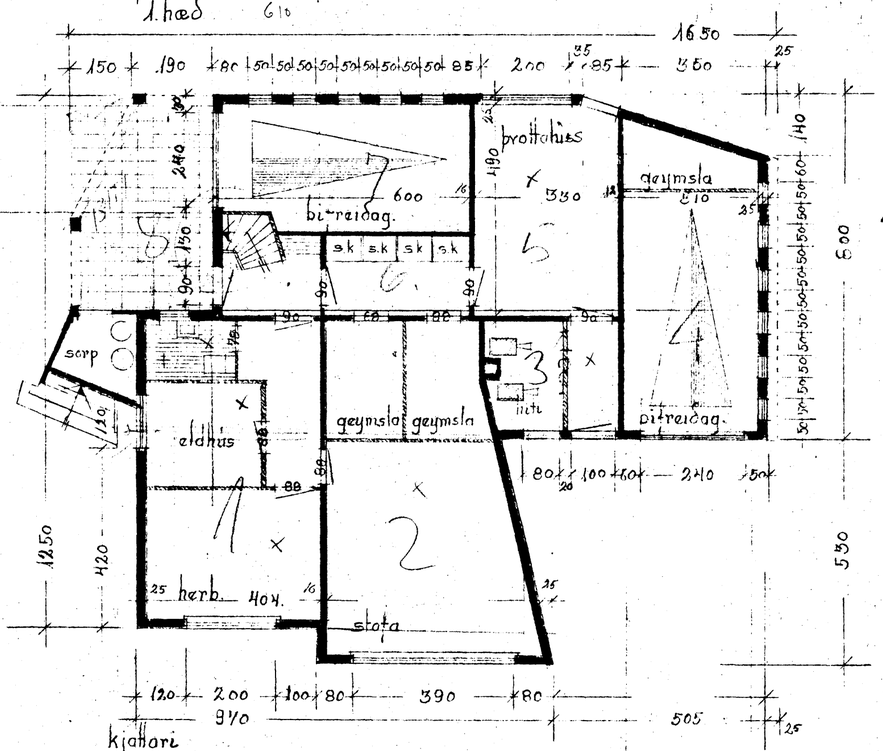

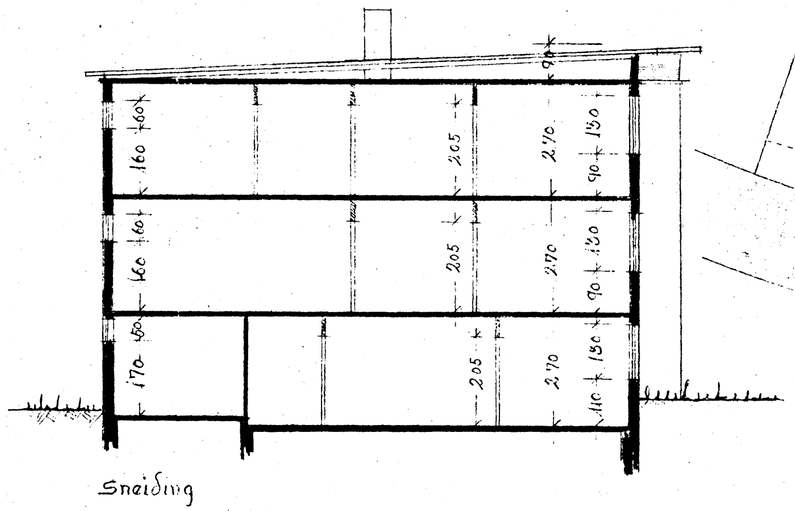

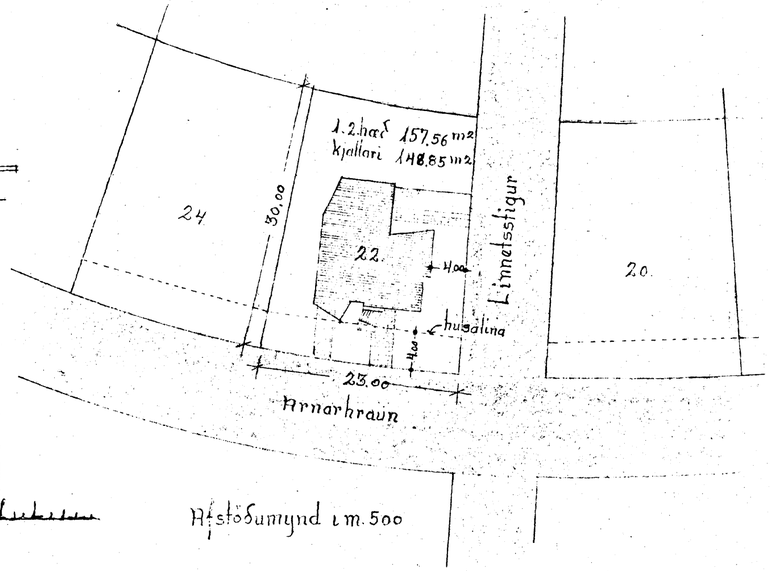

Reykjavík i desemb '59
Óskar Sveinsson