
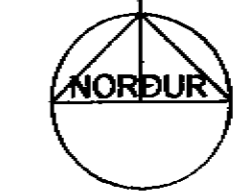
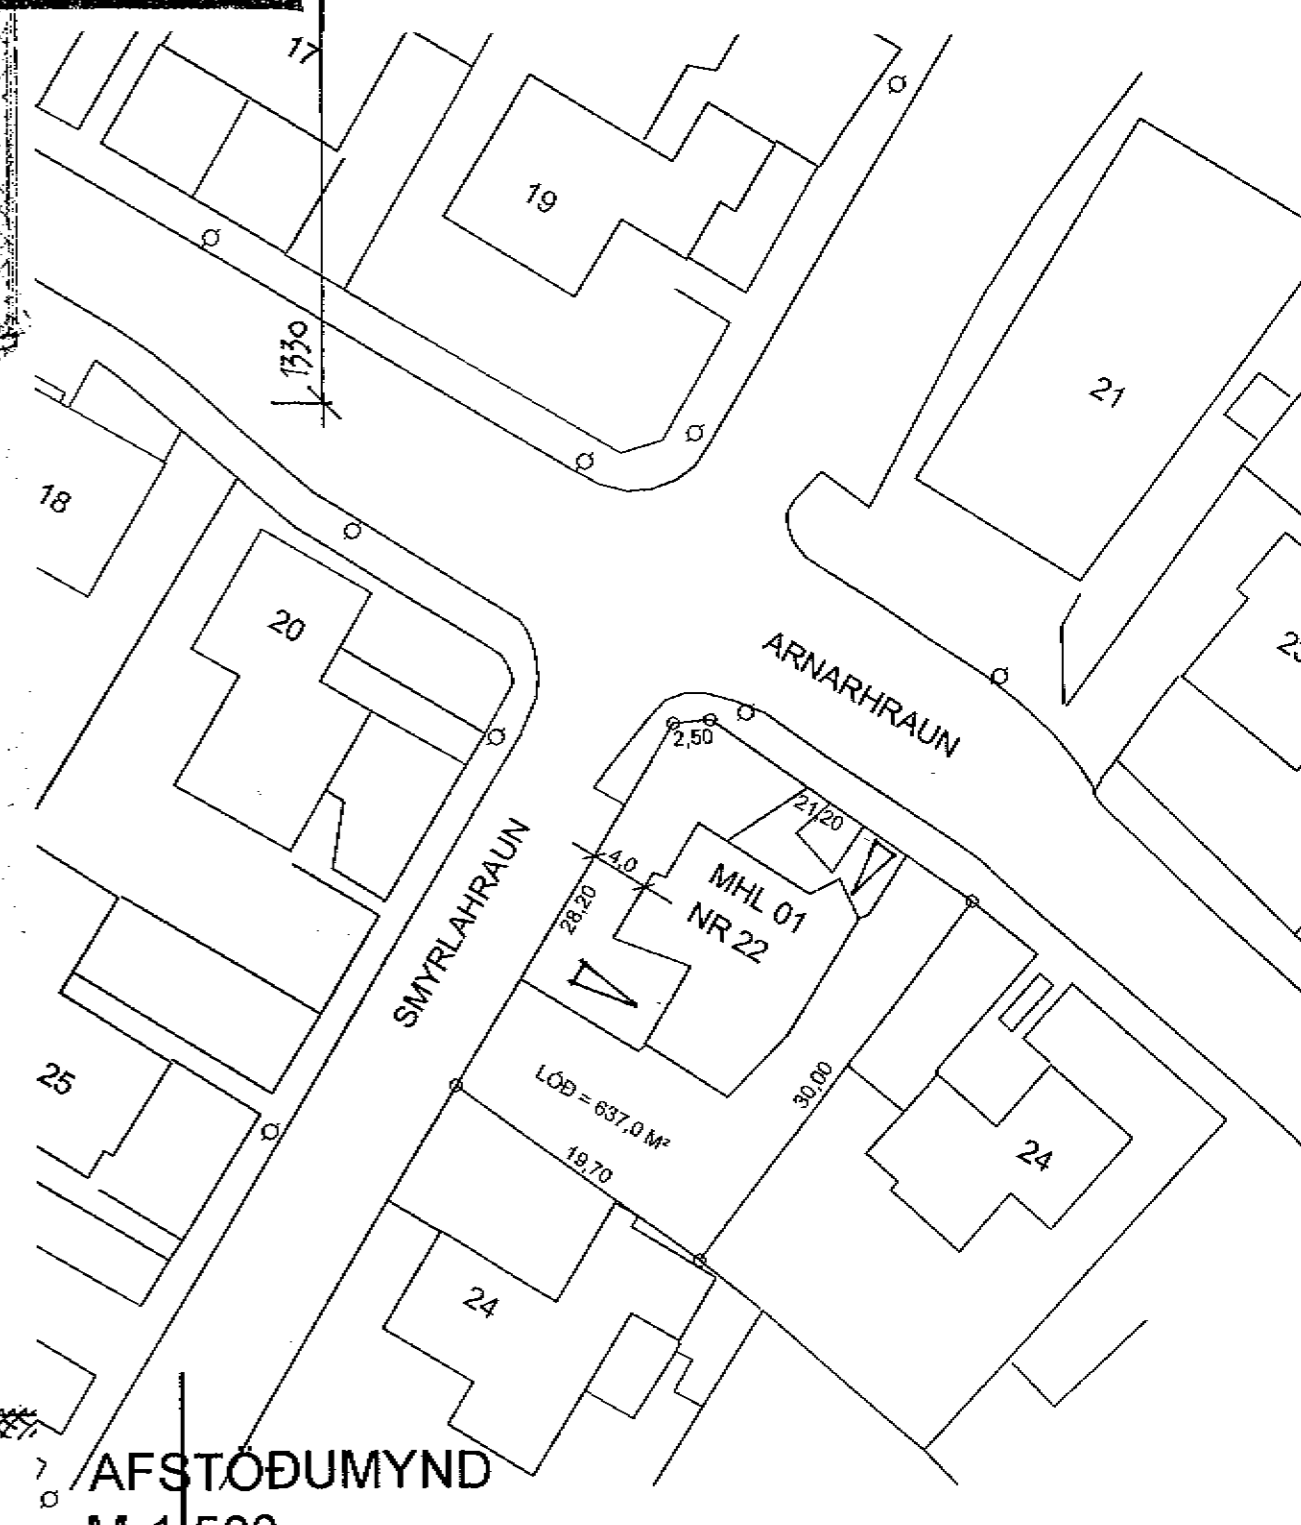
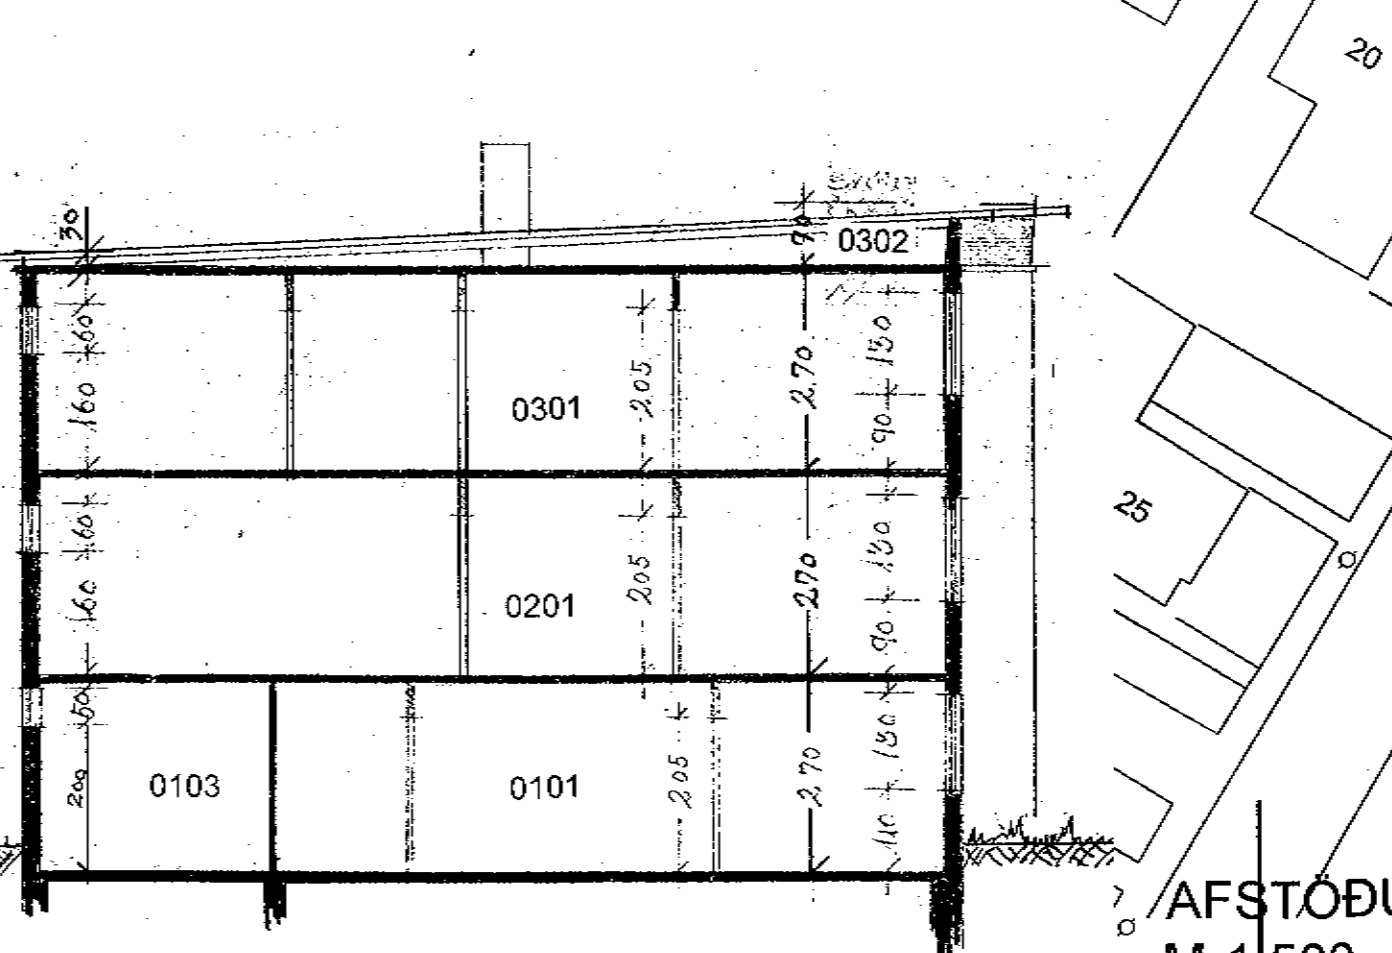
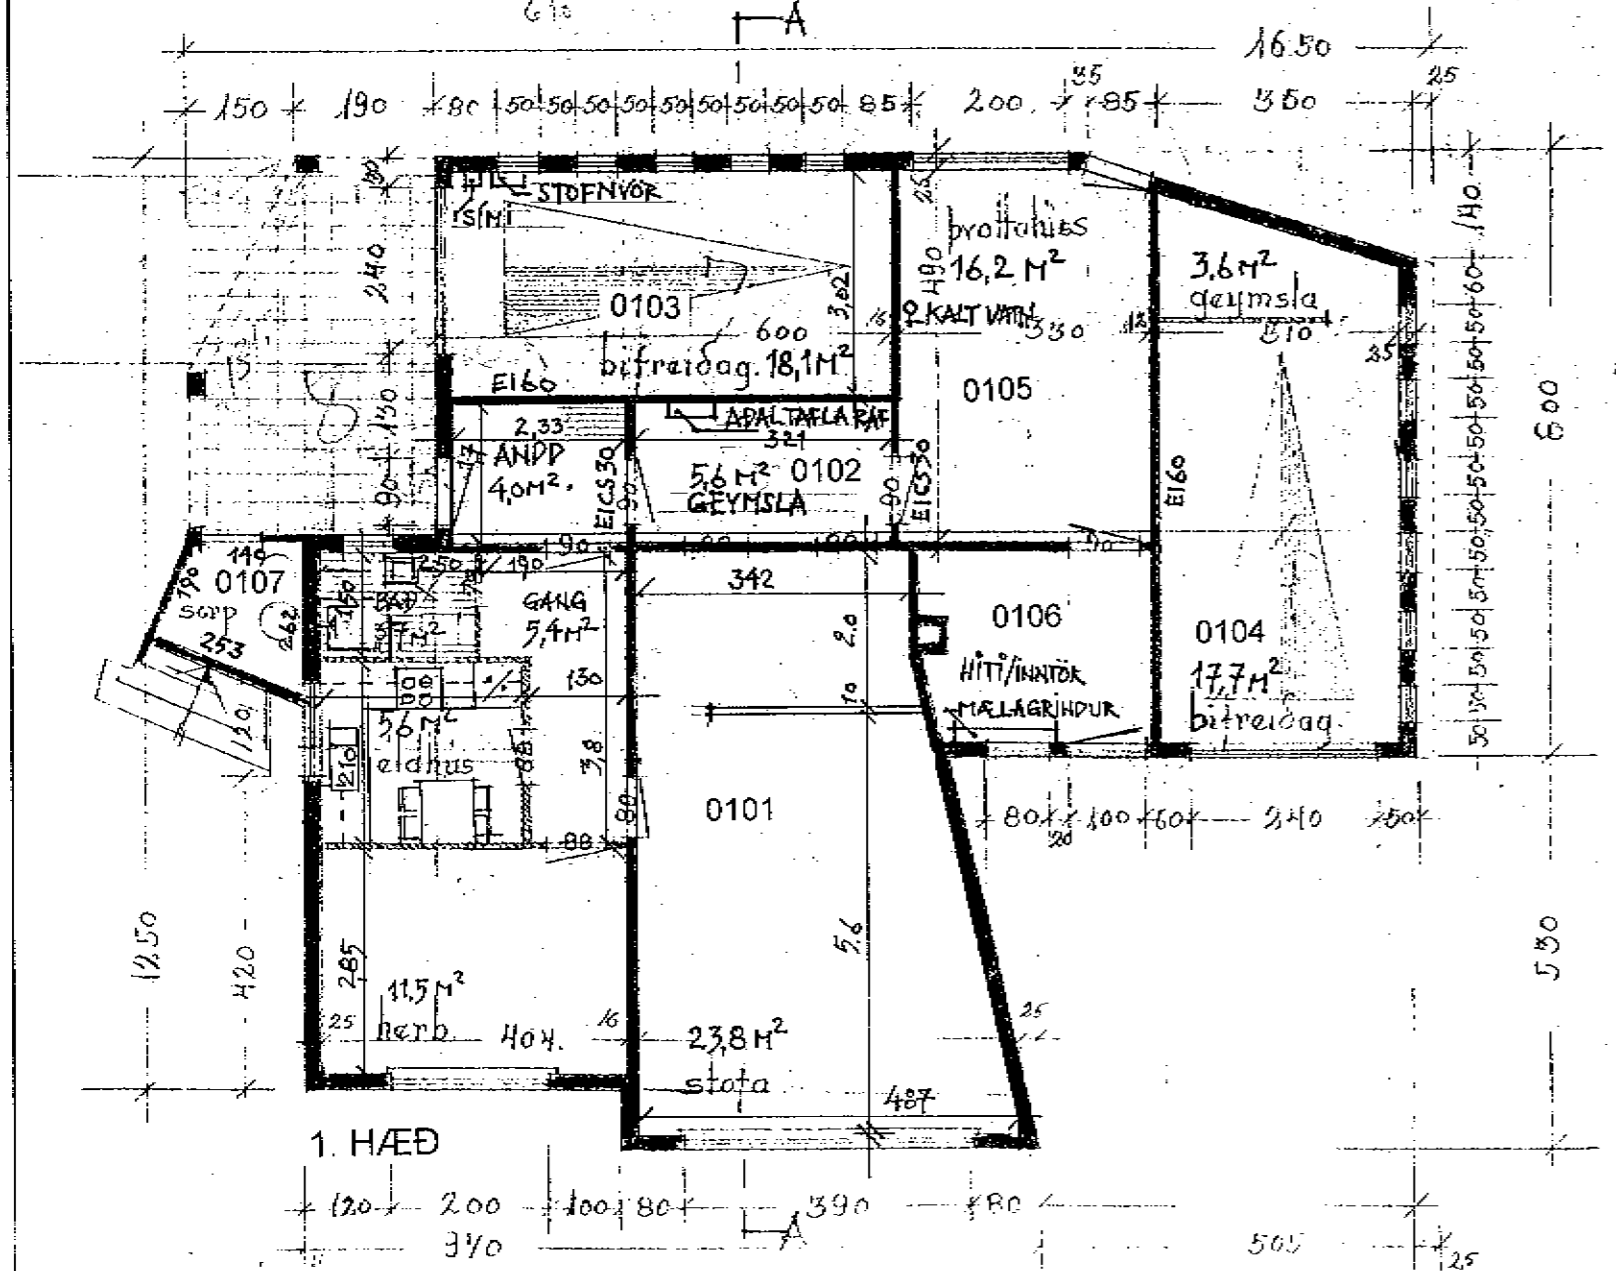
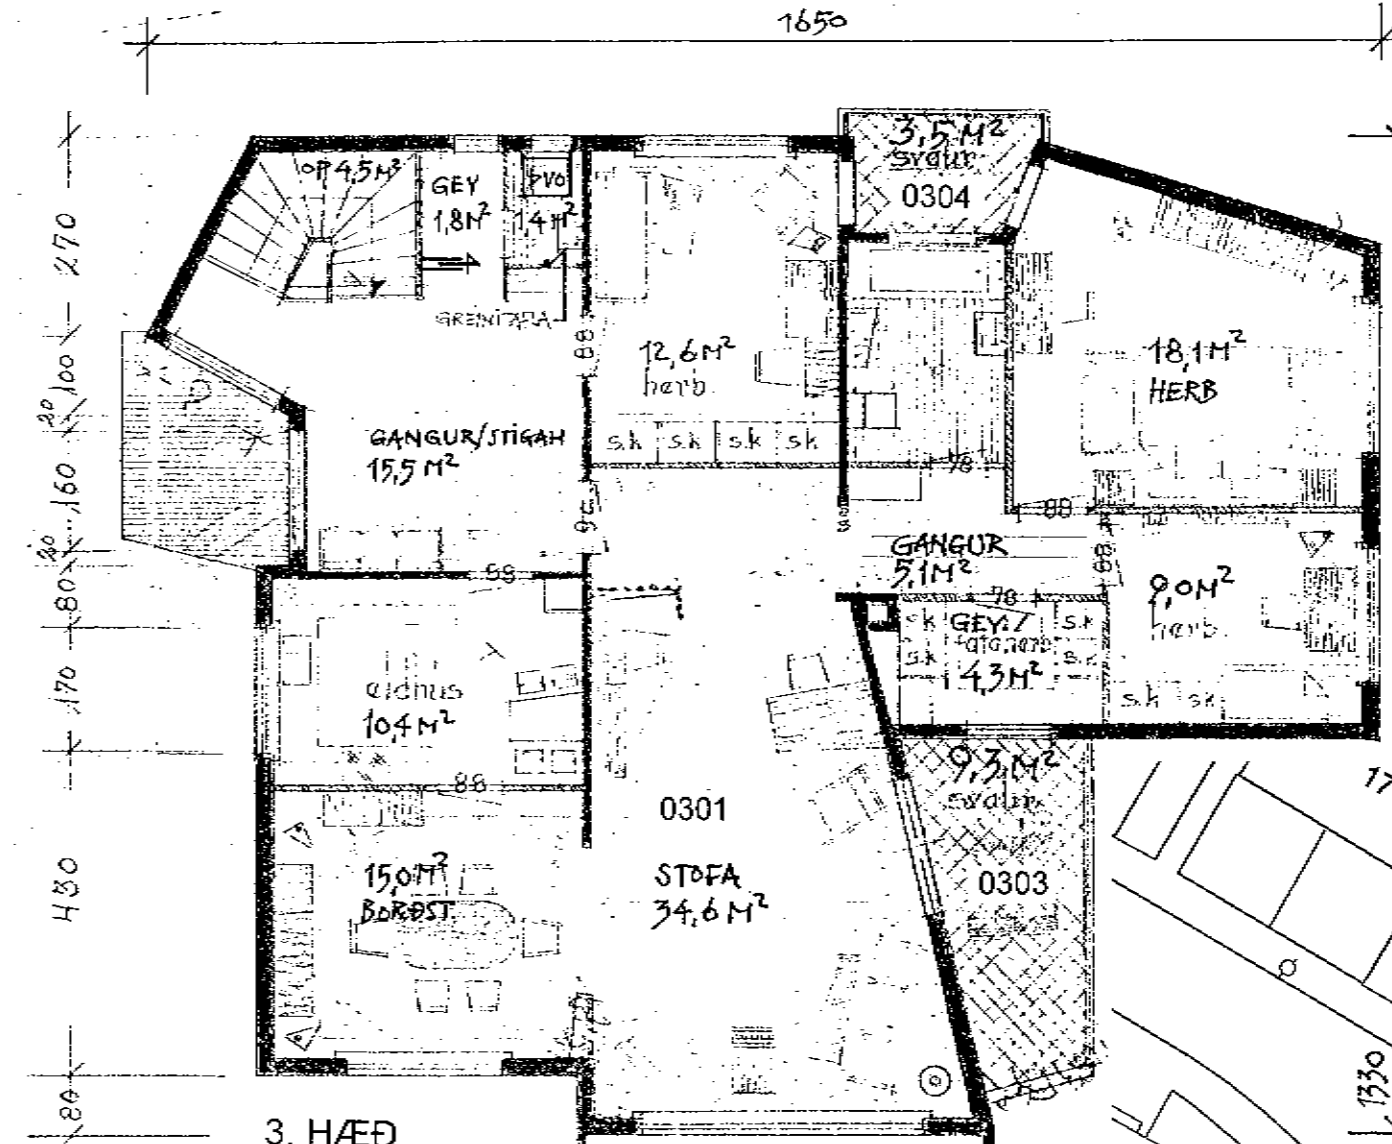


Byggingarfulltrúi
samþykkir erindið.

19 MAI 2004

Best skal á að samþykki þessi verður ekki virk
fyrir en eftir þinglýsingu eignaskrárþinglýsingar-
innar og skráningu hefnar hjá Fasteygnamáli ríkissins
Byggingarfulltrúinn í Hafnarfirði
F.h. Kristján Þórásson

Úr Gildi

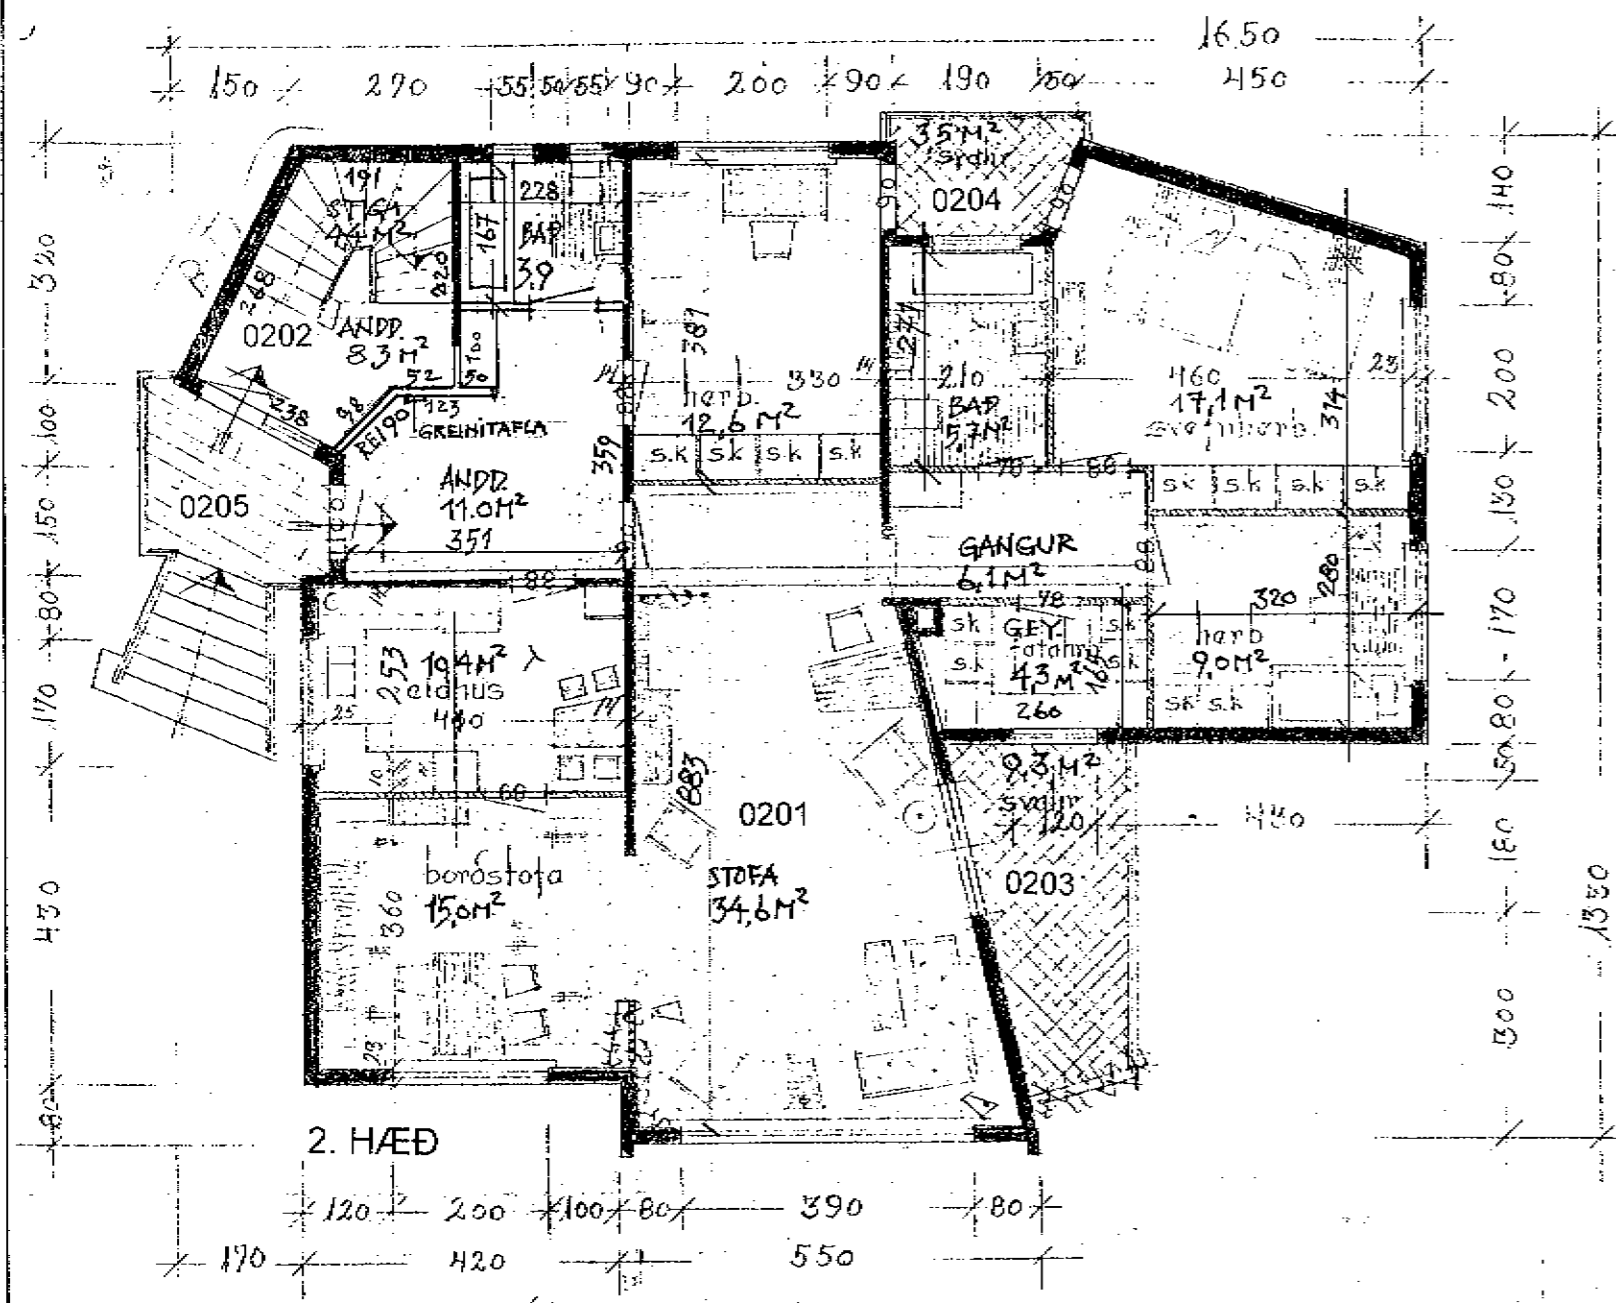

linnþór Adalsteinsson

ARNARHRAUN 22, HAFNARFIRÐI BLO1

Upphaflega uppdraetti teiknaði Óskar Sveinsson í desember 1959,
breytt af Sigurjóni Sveinssyni, arkitekt, 27. sept. 1960
samþykktir í byggingarnefnd Hafnarfjarðar 29.01.1960.

Reyndarteikningu dags 14.04.2004 vann Sigurþór Adalsteinsson á þann hátt
að færa breytingar og rýmisnúmer inn á ljósrit af upphaflegum teikningum.
1. hæð: br. íbúð, stigi felldur niður, br. geymslum, innveggur bilgeymslu
2. hæð: br. anddyri og 3. hæð: br. fatahengi, forstofuherbergi fellt niður.



ÞRIÐJA HÆÐIN, ARKITEKTAR – SIGURÞÓR ADALSTEINSSON FAI
REYNDARTEIKNING
GRUNNMYNDIR – SNID – AFSTÖÐUMYND

HANNAB: TEIKNAB: DAGS: 14.04.2004 MKV: 1:100 VERKNR: