


Skráningartafa: ARNARHRAUN 22, HAFNARFIRÐI				Skrásetjari: Sigurbór Aðalsteinsson													
Landnúmer: 119869				Kenni/tafa: 250144-3939													
Matshlutanúmer: 01				Dags.: 10.4.2004													
Uppskipting og lýsing				Stærðir													
D0	D1	D2	D3	D4	D5	D6	D7	D8	D9	D10a	D10b	D11	D12	D15	D16	D17	
Lóð	Rými	Netta	Höfuð	Eignar	Boln	MSM	Op	Brúttó	Brúttó	Salt	Salt	Brúttó	Nettó	Brúttó	Nettó	Sípa	
hæð	hæð	hæð	hæð	hæð	hæð	hæð	hæð	hæð	hæð	hæð	hæð	hæð	hæð	hæð	hæð	hæð	
		Matshluti			638,3	0,0	4,4	4,5	489,2	0,0		1.404,1	401,2	442,6		1.045,120	
		Botn										33,0					
	01	1. hæð			150,9	0,0	0,0	0,0	150,9	0,0		407,5	129,7	124,3			
A	0101	íbúð	N	0101	72,5				72,5		2,70	2,70	195,8	61,1	72,5	2,70	164.870
A	0102	geymsla	N	0101	6,3				6,3		2,70	2,70	17,0	5,6	6,3	2,70	15.120
A	0103	bilgeymsla	B	0103	20,5				20,5		2,70	2,70	55,6	18,1	20,6	2,70	48.870
A	0104	bilgeymsla	B	0104	24,9				24,9		2,70	2,70	67,2	21,3	24,9	2,70	57.510
A	0105	þvottahúsi	N	X	18,1				18,1		2,70	2,70	48,9	16,2			
A	0106	hitaklefi	T	X	8,5				8,5		2,70	2,70	23,0	7,4			
B	0107	sorpgeymsla	T	X	5,2				5,2				407,5				
	02	2. hæð			161,7	0,0	4,4	0,0	161,7	0,0		436,8	136,0	161,7			
A	0201	íbúð	N	0201	151,0				151,0		2,70	2,70	407,7	123,7	151,0	2,70	350.190
A	0202	stígaanddyri	U	0301	10,7		4,4		10,7		2,70	2,70	28,9	8,3	10,7	2,70	22.410
B	0203	svalir	S	0201	9,3				9,3							1,00	9.300
B	0204	svalir	S	0201	3,5				3,5							1,00	3.500
C	0205	ótisþappur	U	X	10,6				10,6								
	03	3. hæð			325,7	0,0	0,0	4,5	156,6	0,0		527,0	133,5	156,6			
A	0301	íbúð	N	0301	161,1			4,5	156,6		2,70	2,70	435,0	133,5	156,6	2,70	360.450
A	0302	þakrymi	V	X	164,6				164,6		0,30	0,30	92,0				
B	0303	svalir	S	0301	9,3				9,3							1,00	9.300
B	0304	svalir	S	0301	3,5				3,5							1,00	3.500

Byggingarfulltrúi samþykkir erindið.
 19 MAI 2004
 Bent skal á að samþykkt hessi verður ekki virk, fyrr en eftir þinglýsingu eignaþyngingartengingar og skráningu hennar hjá Fasteignamáli ríkisins.
 Byggingarfulltrúinn í Hafnarfirði
 F.h. Sigurbjörk Halldórsson


Úr Gildi

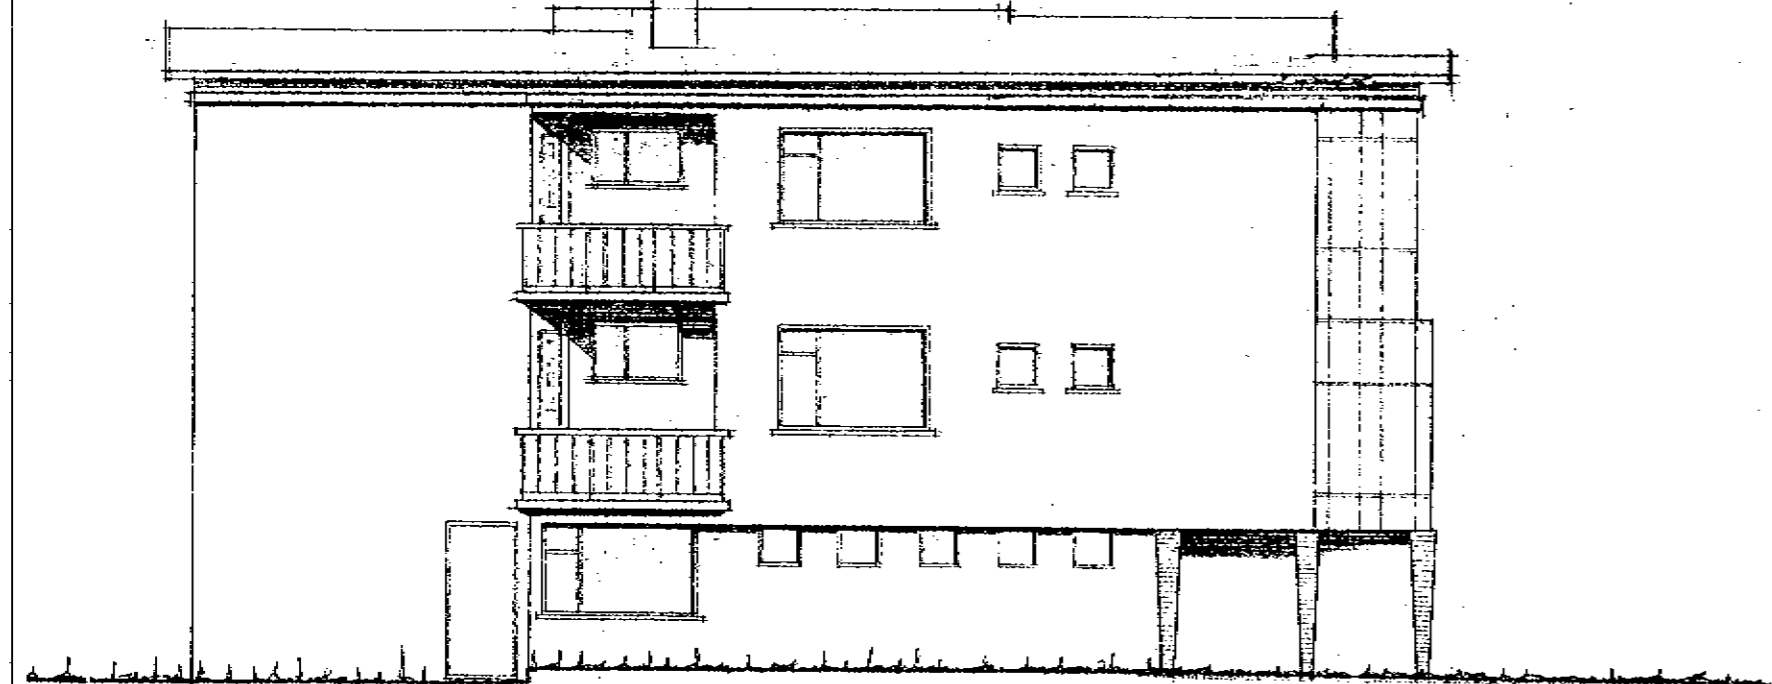


Austurhlíð



Suðurhlíð

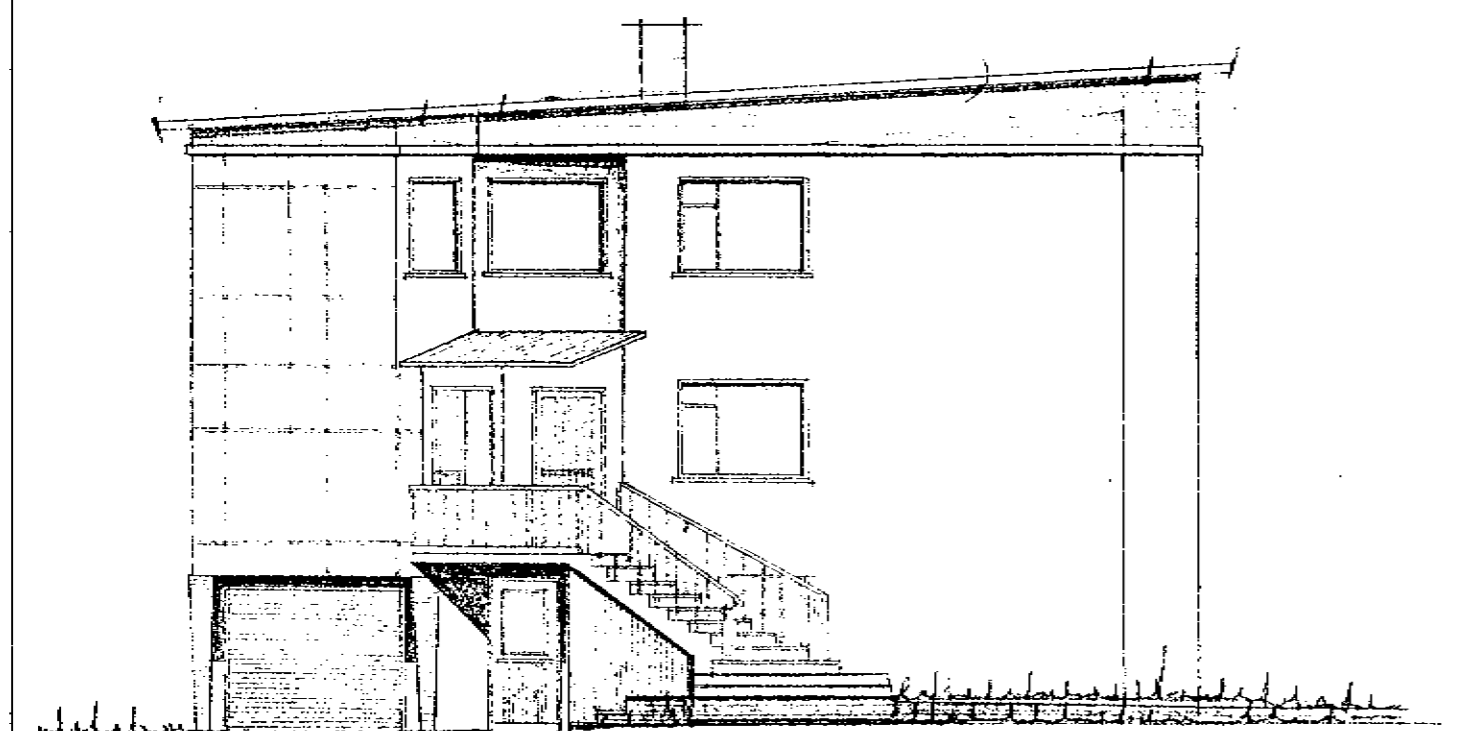

Norðurhlíð

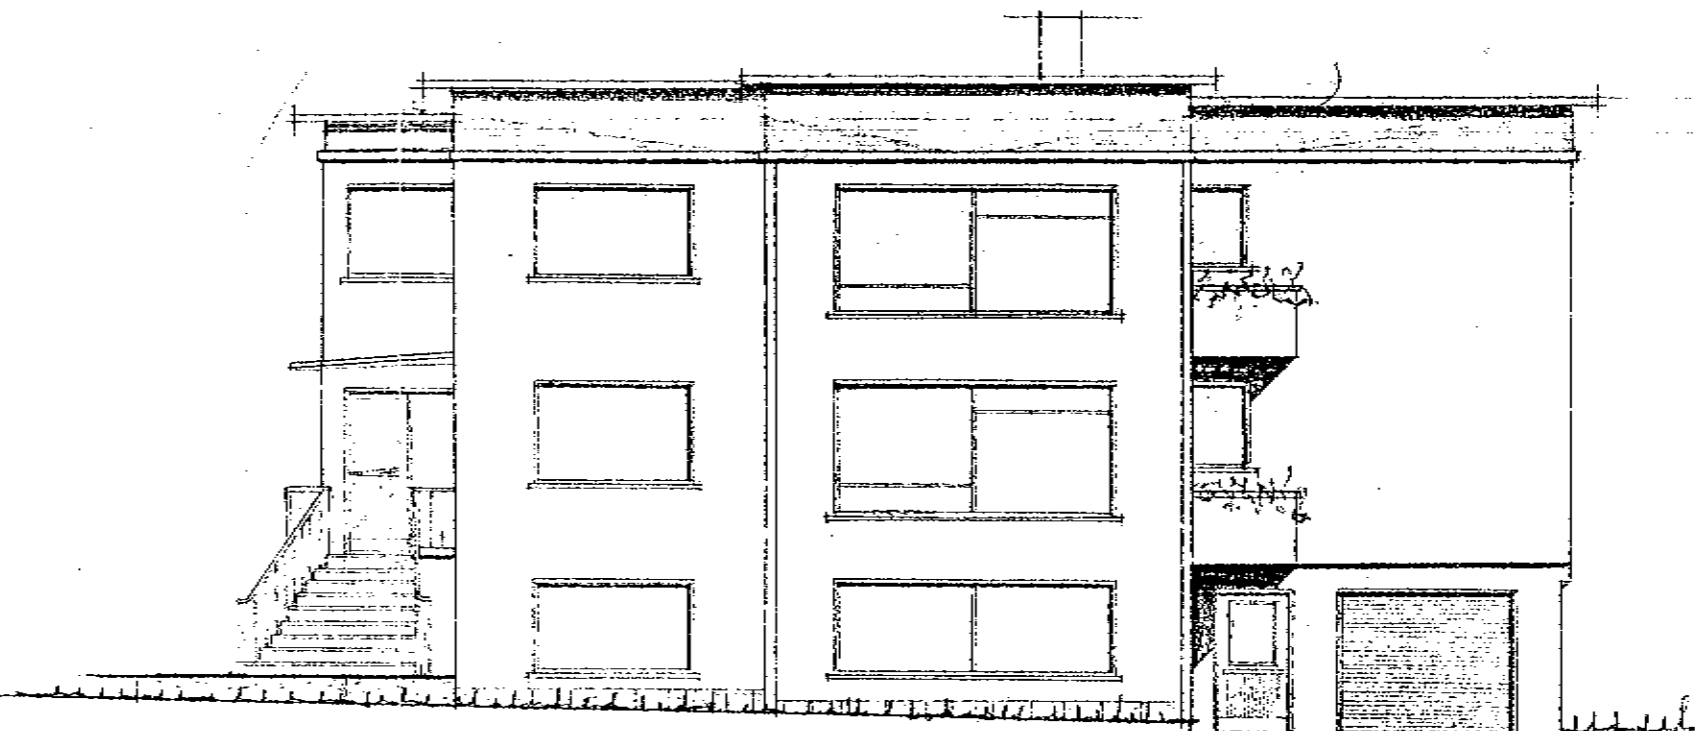

Vesturhlíð

Liufjörð Aðalsteinsson
 ARNARHRAUN 22, HAFNARFIRÐI BLO2

Upphaflega uppdrætti teiknaði Óskar Sveinsson í desember 1959, breytt af Sigurjóni Sveinssyni, arkitekt, 27. sept. 1960 samþykktir í byggingarnefnd Hafnarfjarðar 29.01.1960.

Reyndarteikningu dags 14.04.2004 vann Sigurbór Aðalsteinsson á þann hátt að færa breytingar og rýmisnúmer inn á ljósrít af upphaflegum teikningum.
 1. hæð: br. íbúð, stigi felldur niður, br. geymslum, br. innveggur bilgeymslu
 2. hæð: br. anddyri og 3. hæð: br. fatahengi, forstofuherbergi fellt niður.