


NORÐAUSTUR

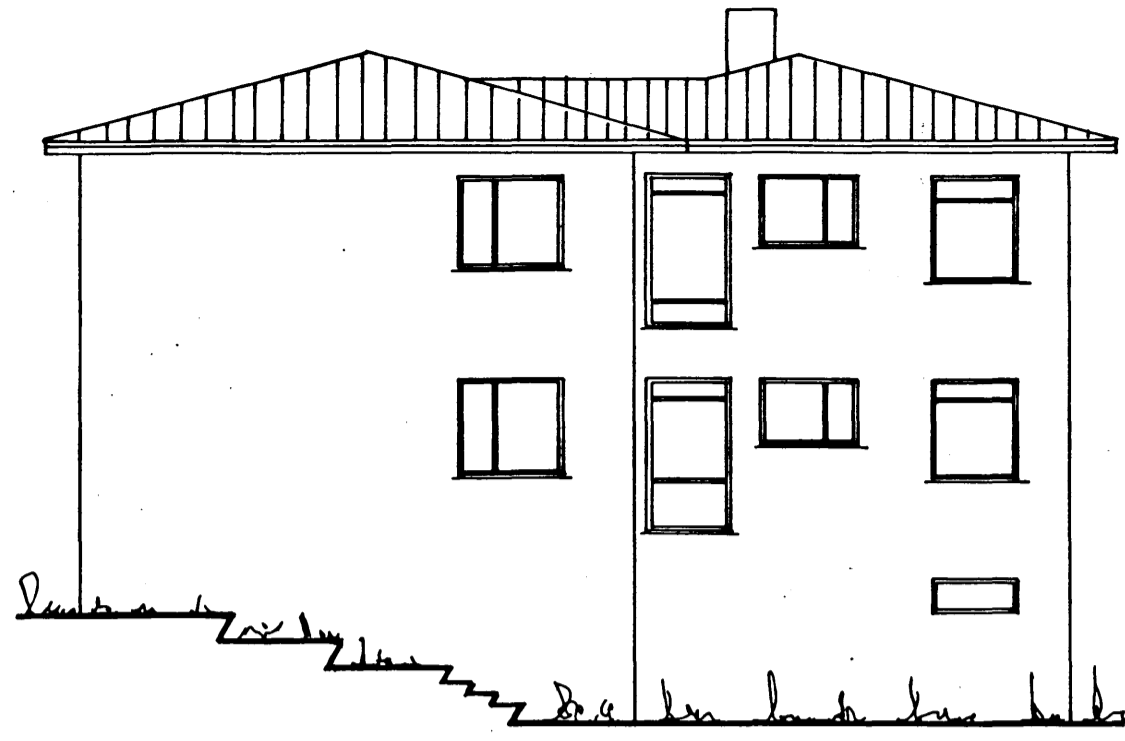


SUDAUSTUR



SUÐVESTUR




NORÐVESTUR

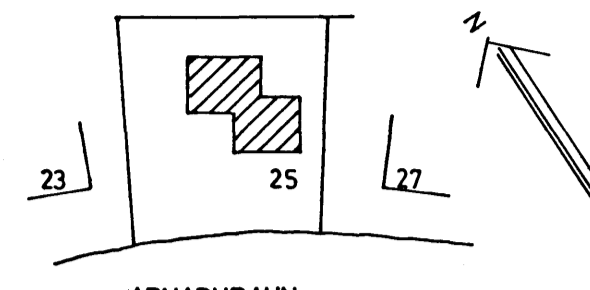


AFSTÖÐUMYND 1:1000


Samþykkt þann
03 JUNI 1998
Byggingafulltrúinn í Hafnarfirði
Erlendur Hjálmarsson

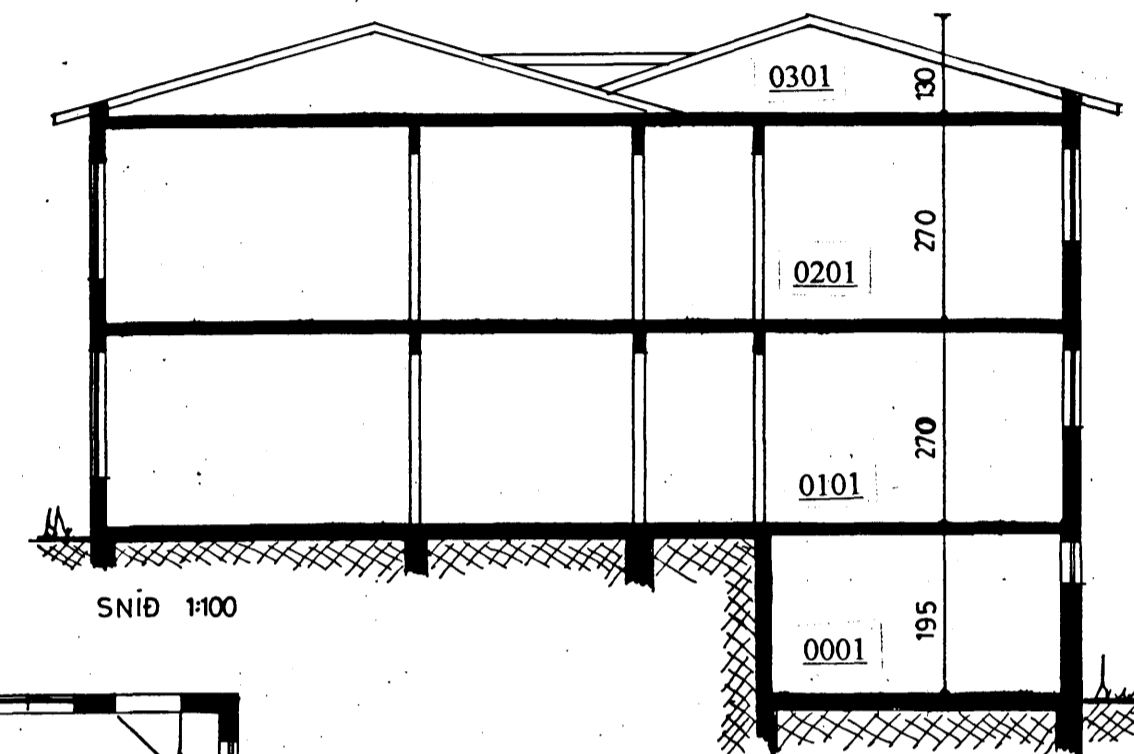


SNID 1:100

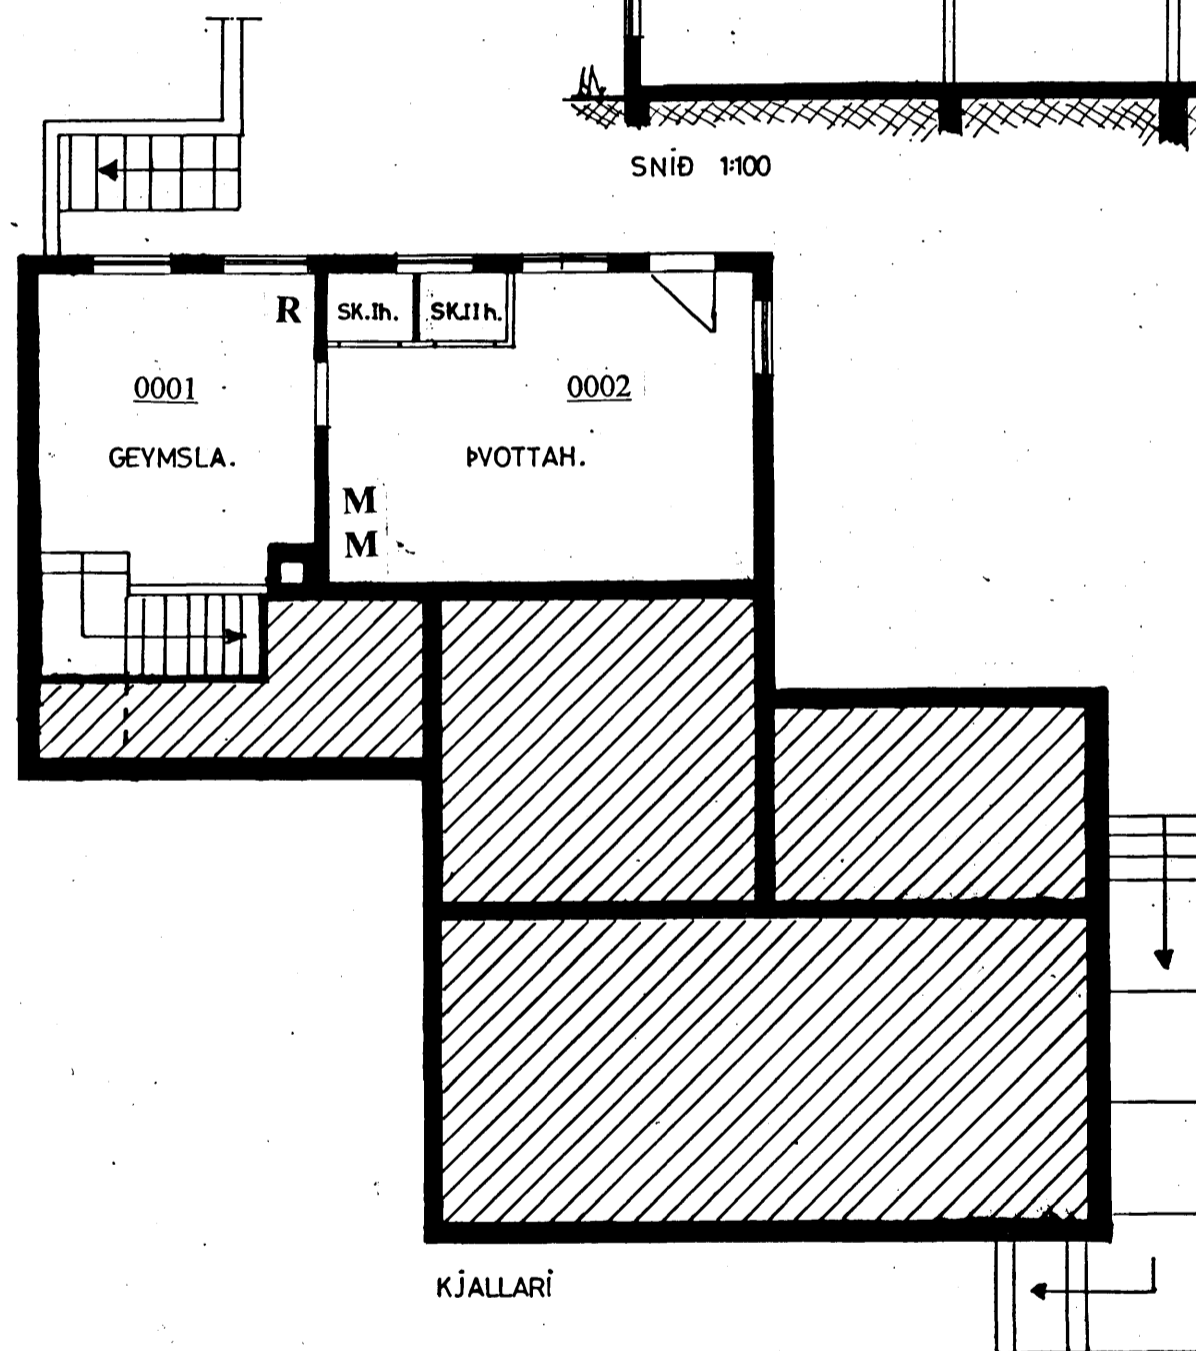

KJALLARI

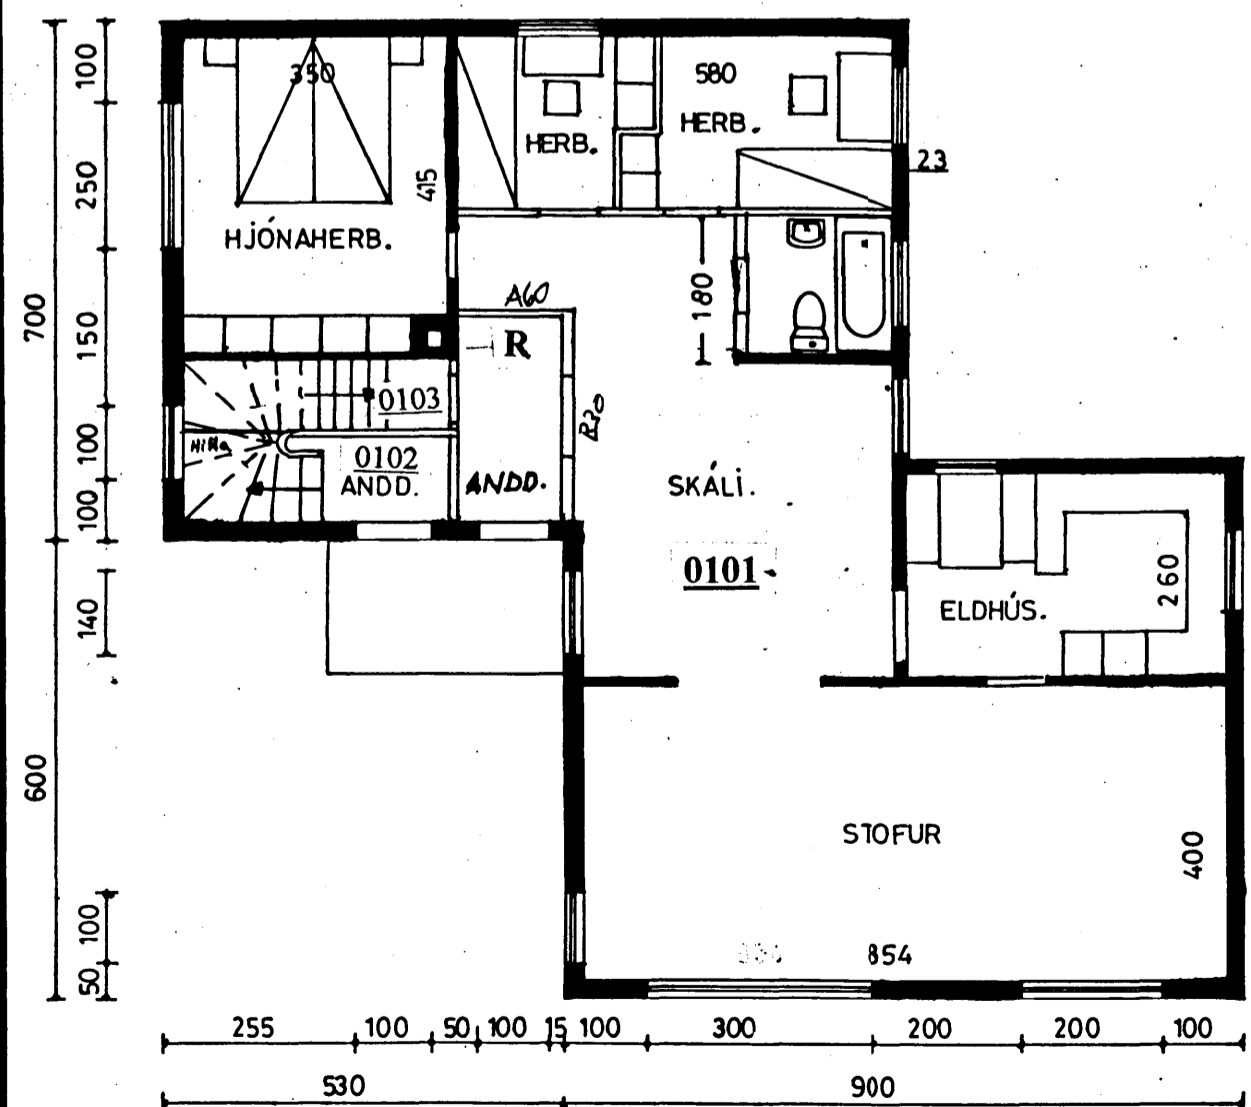

GRUNNMYND I.HÆÐ

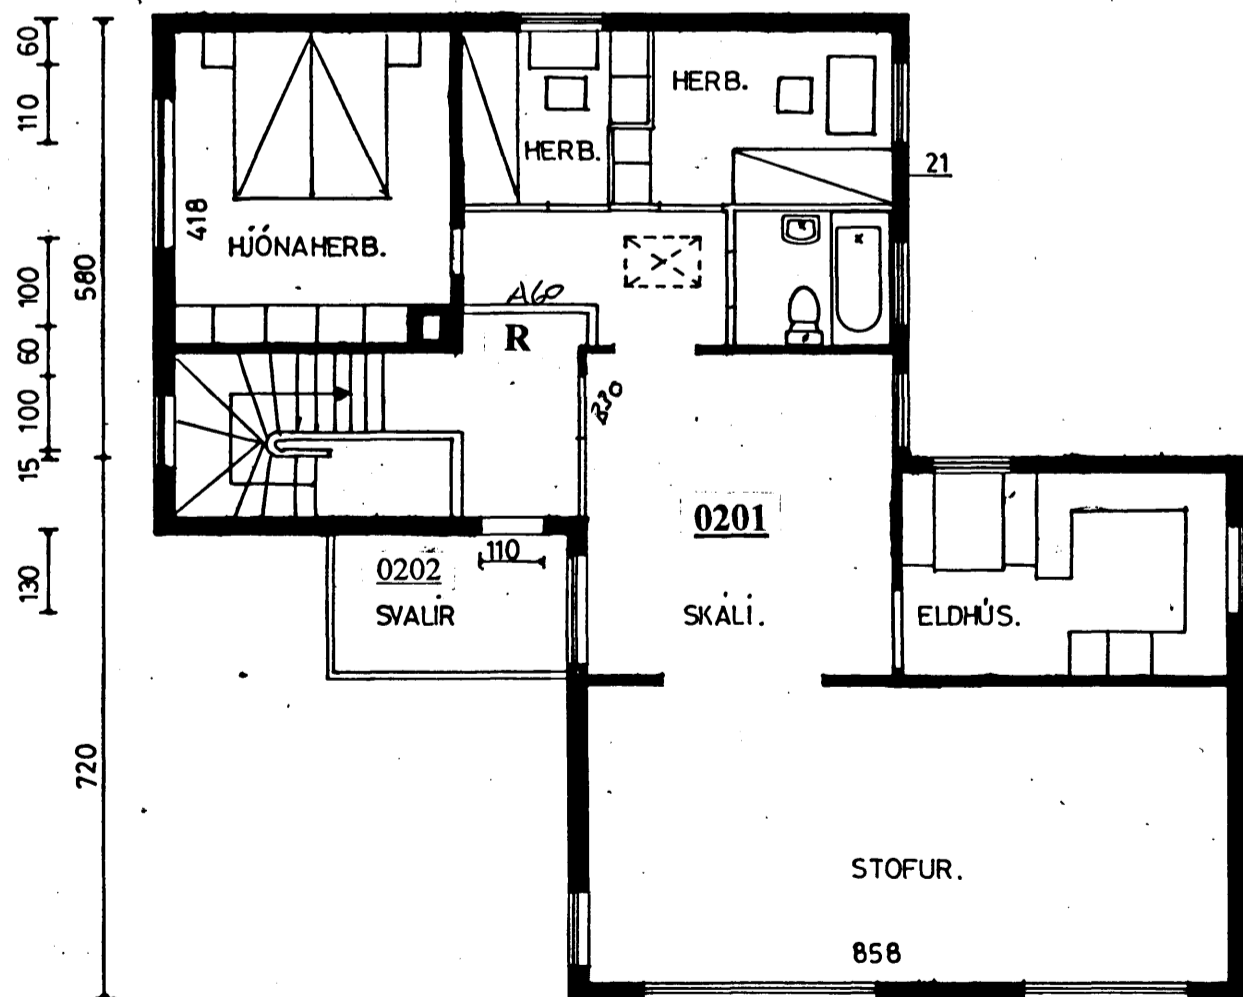

GRUNNMYND II.HÆÐ

- LEIÐRÉTTING**
á eldri uppdráttum, dags. í júlí 1958:
1. Þrjú gluggapóstar á norðvesturhlíð.
 2. Inngangur í kjallara.
 3. Skápar í þvottahúsi.
 4. Jarðlag og úitröppur.

Hafnarfirði, 29. maí 1998.

E. Sigurðsson
Friðþjófur Sigurðsson

ARNARHRAUN 25

ÚTLIT. } 1:100
GRUNNMYNDIR. }
SNID.

AFSTÖÐUMYND. 1:1000

HAFNARFIRÐI Í MAÍ 1998.

E. Sigurðsson *Arnór Friðþjófur*