



Samþykkt á fundi byggingar-
nefndar þ. / 4 1992
BYGGINGARLITRÁÐ
T. H. JÓHANSSON

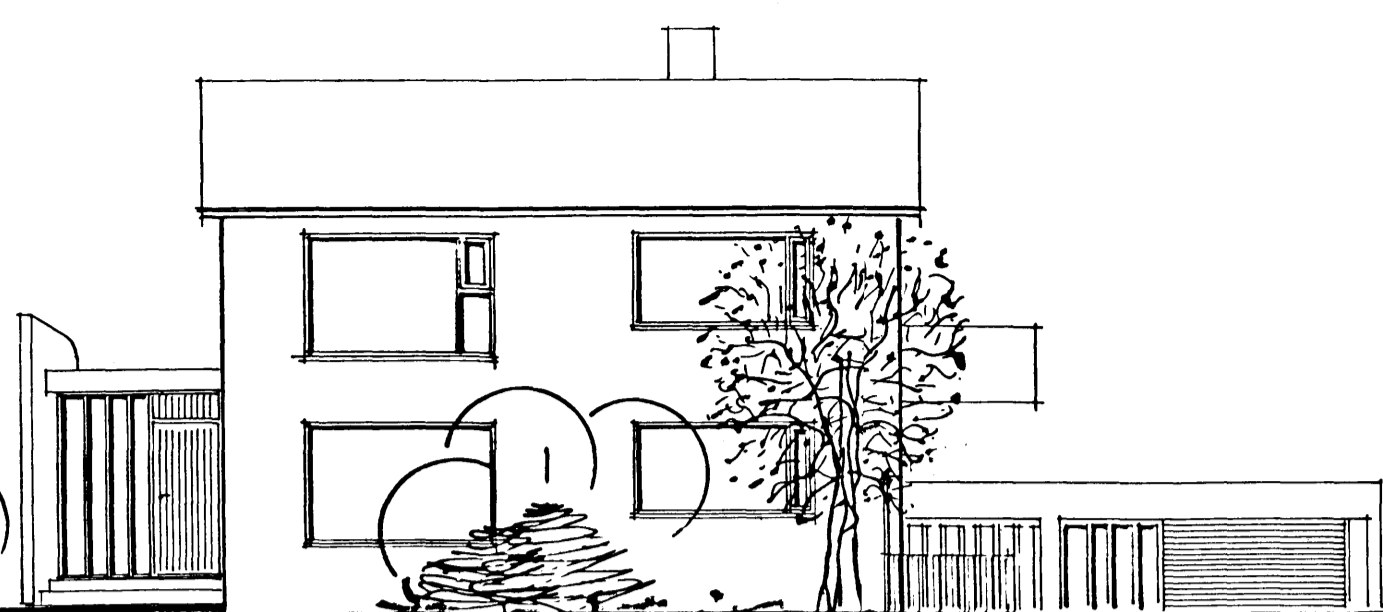


SUVESTURHLIÐ

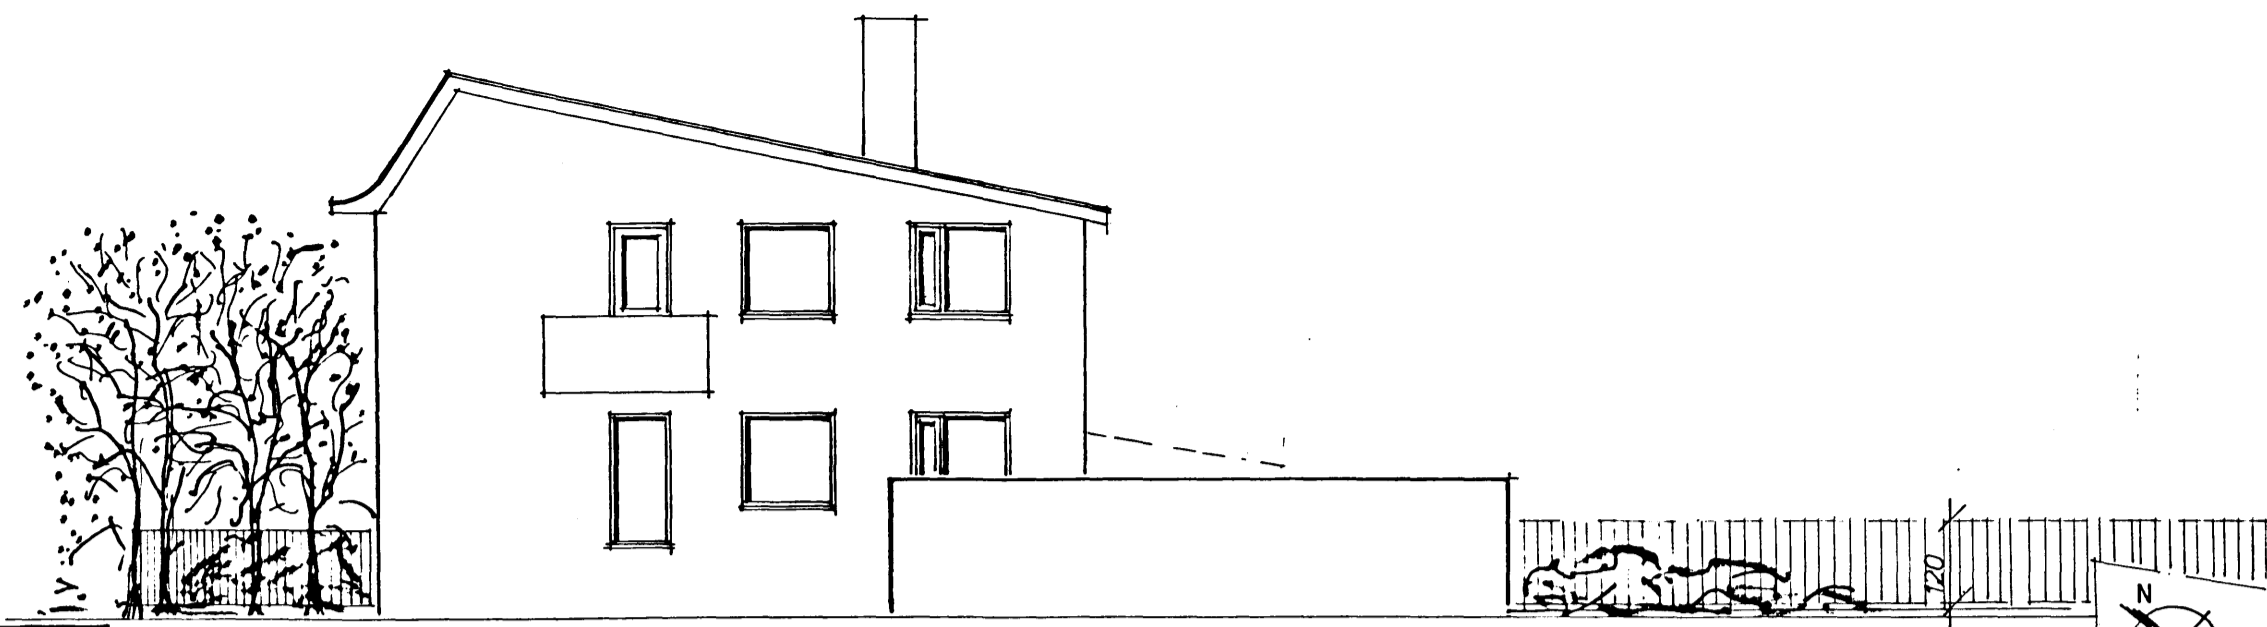


SUÐAUSTURHLIÐ


TIMBURGIRÐING A LÖÐARMORKUM

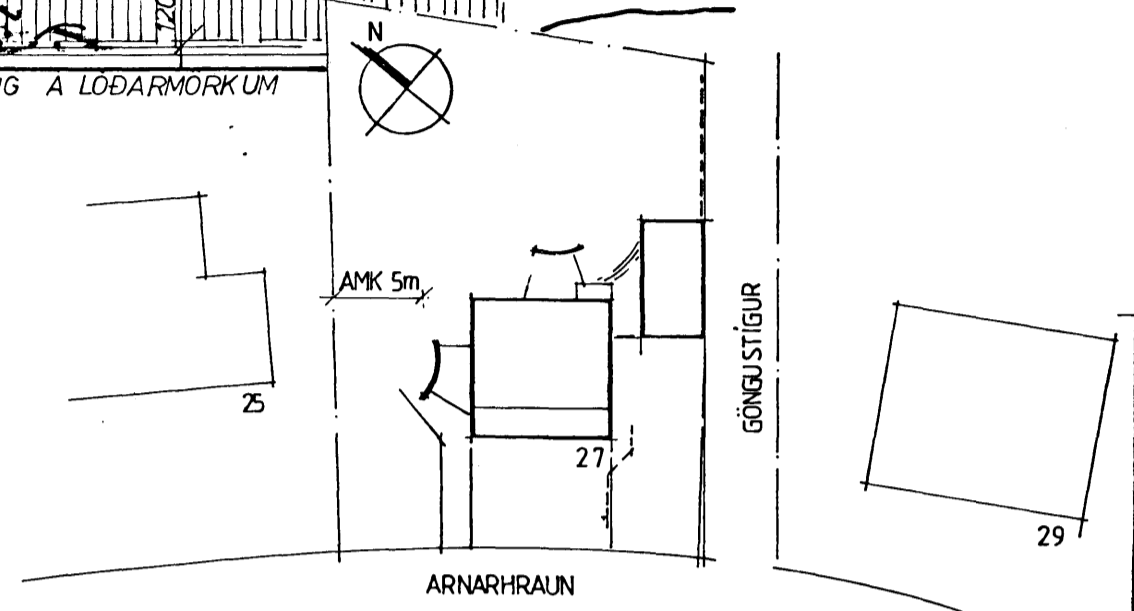

ARNARHRAUN

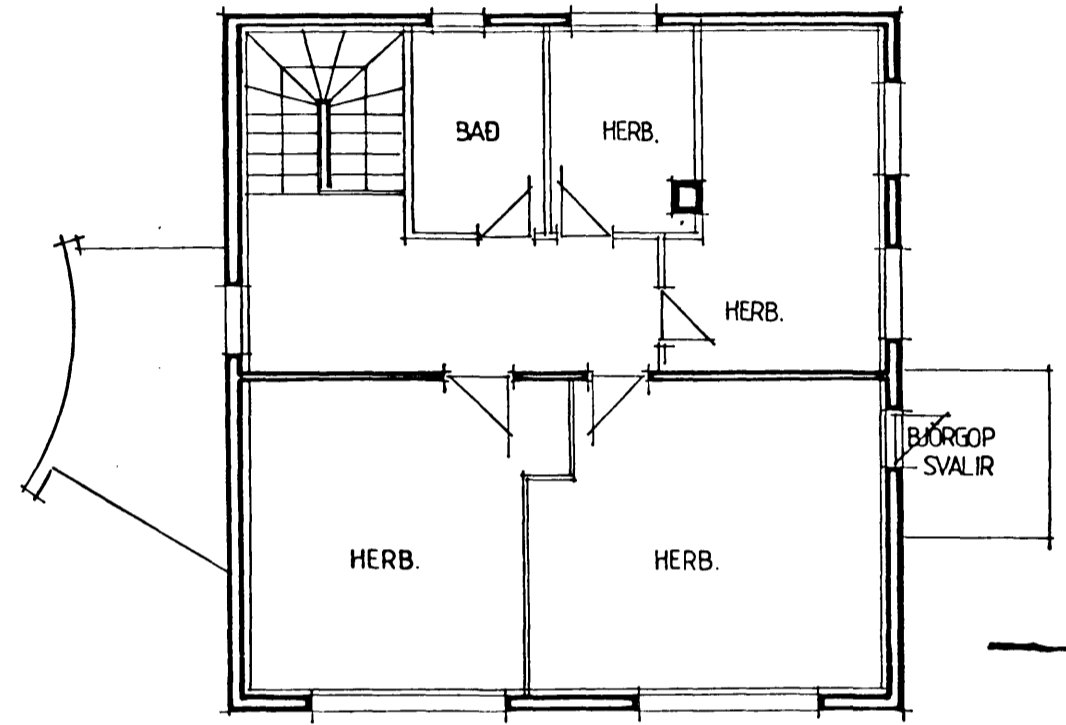

EFRIHÆÐ

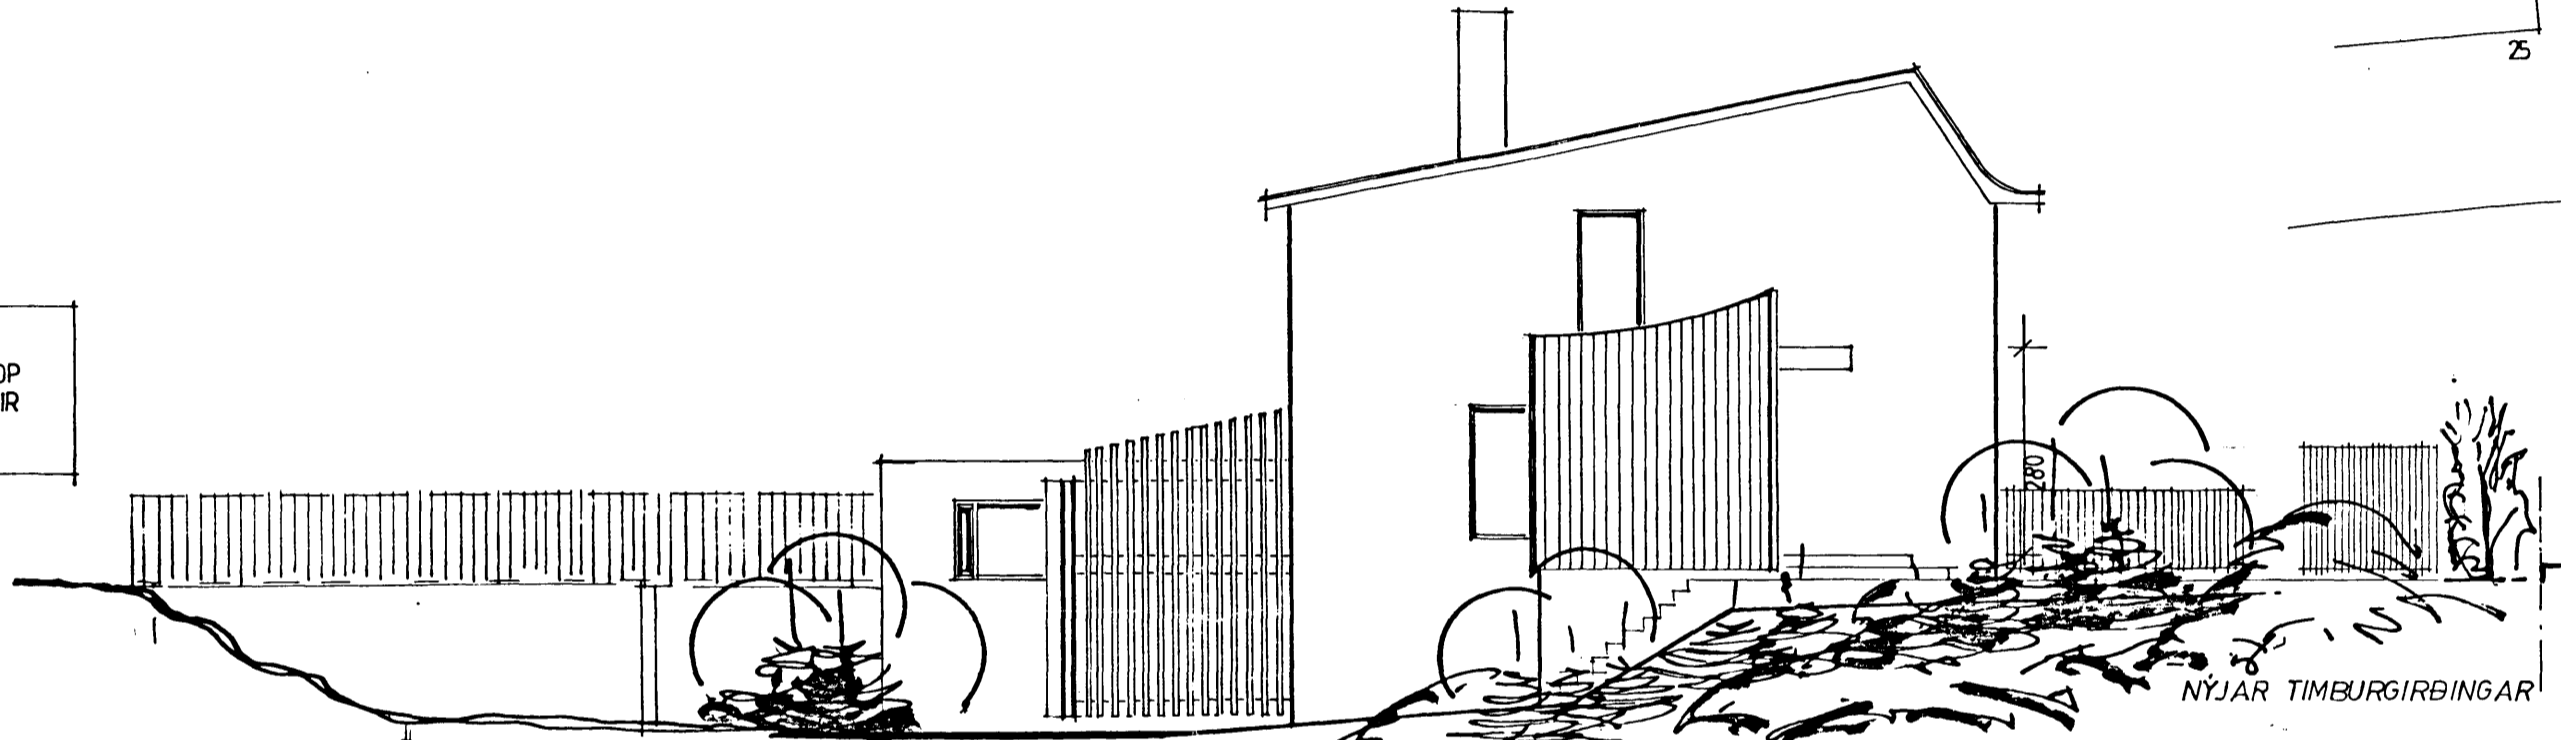


NORÐVESTURHLIÐ


NÝJAR TIMBURGIRÐINGAR

ANDDYRI: STÆRÐ 6.2m² 17.2m³
TIMBURBYGGING Á STEYPTUM SÖKKLUM
MEÐ FLÖTU ÞAKI, "SARNAFIL'DÚK OG STEINHELLUM.

JÚLÍ 1991 - GIRÐINGAR TEIKNADAR Á ÚTLITSMYNDIR

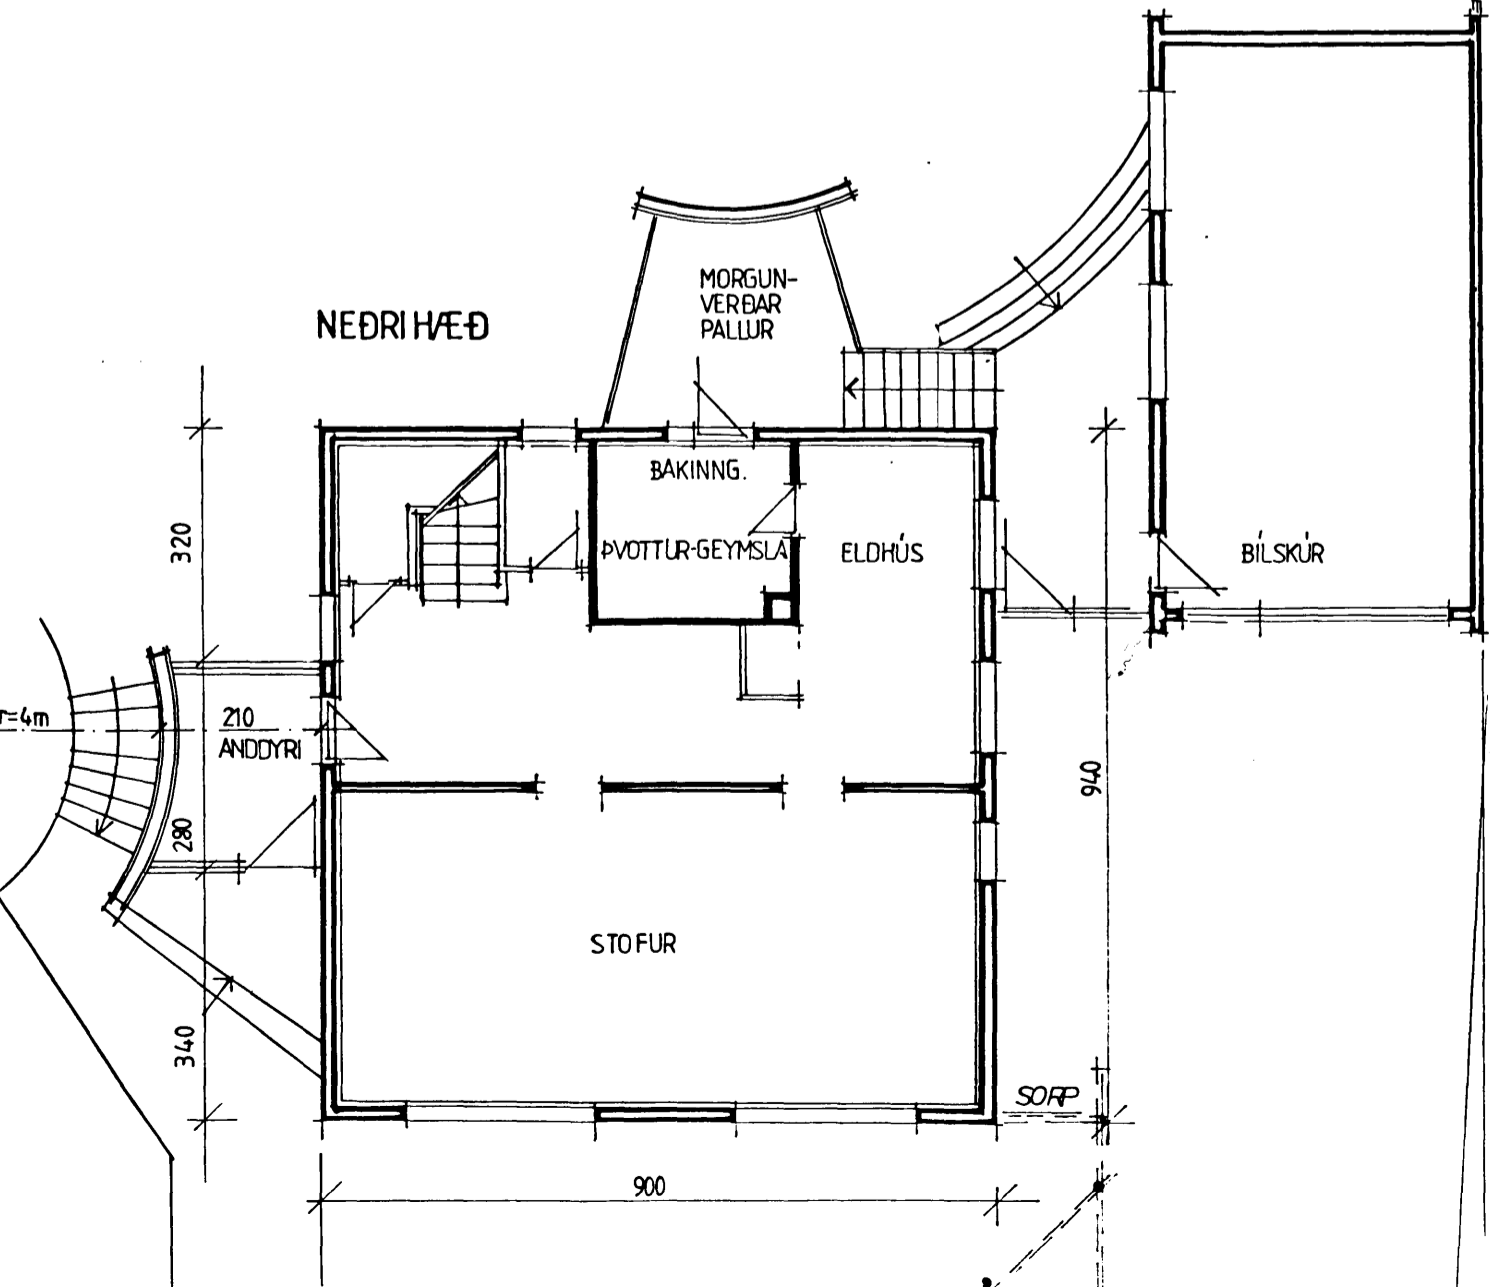

NEÐRI HÆÐ

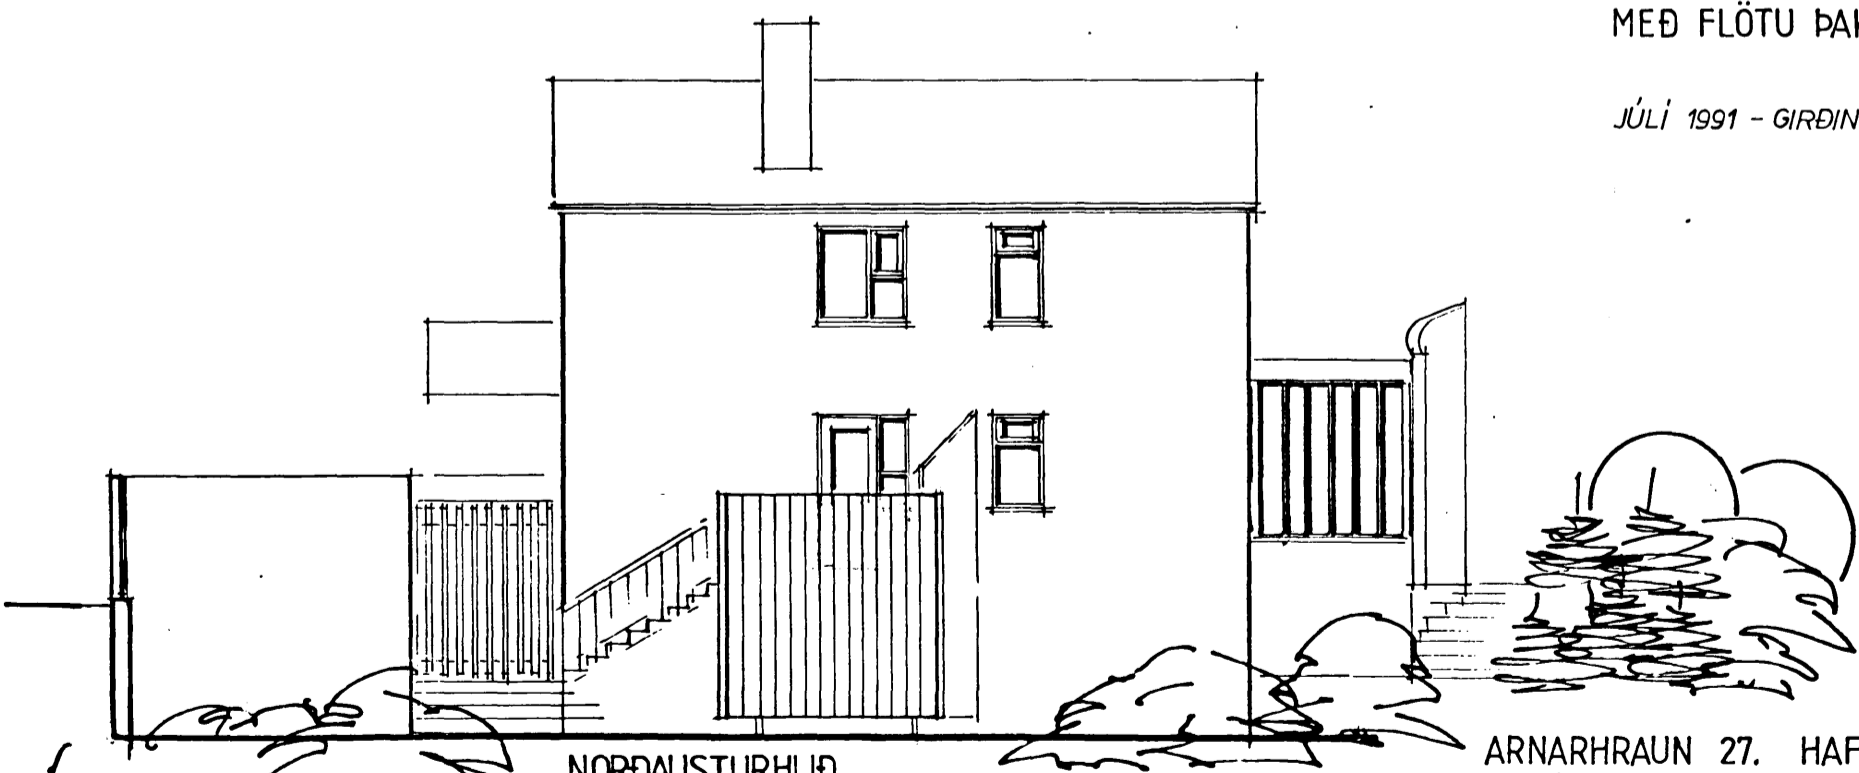

NORÐAUSTURHLIÐ

ARNARHRAUN 27. HAFNARFIRÐI

ANDDYRI-STÆKKUN Á IBÚÐARHÚSI, BREYTING A BAKDYRAÆÐKOMU

GRUNNMYNDIR - ÚTLIT OG AFSTÖÐUMYND

1:100 OG 1:500

BR. JÚLÍ 1991
31.8.1990 BR. OKT. 1991

TEIKNADAR
MHOL

Magnús H. Ólafsson arkitekt FAÍ TEIKNISTOFA
Skólbraut 21. 300-Akranes. sími 93-12210

Magnús H. Ólafsson