



Samþykkt á fundi bygginga-
nefndar þ. 7. 9. 1977
BYGGINGAFULLTRÚINN
Í HAFNARFIRDI
F. Gunnarsson

FYRIR BREYTINGU

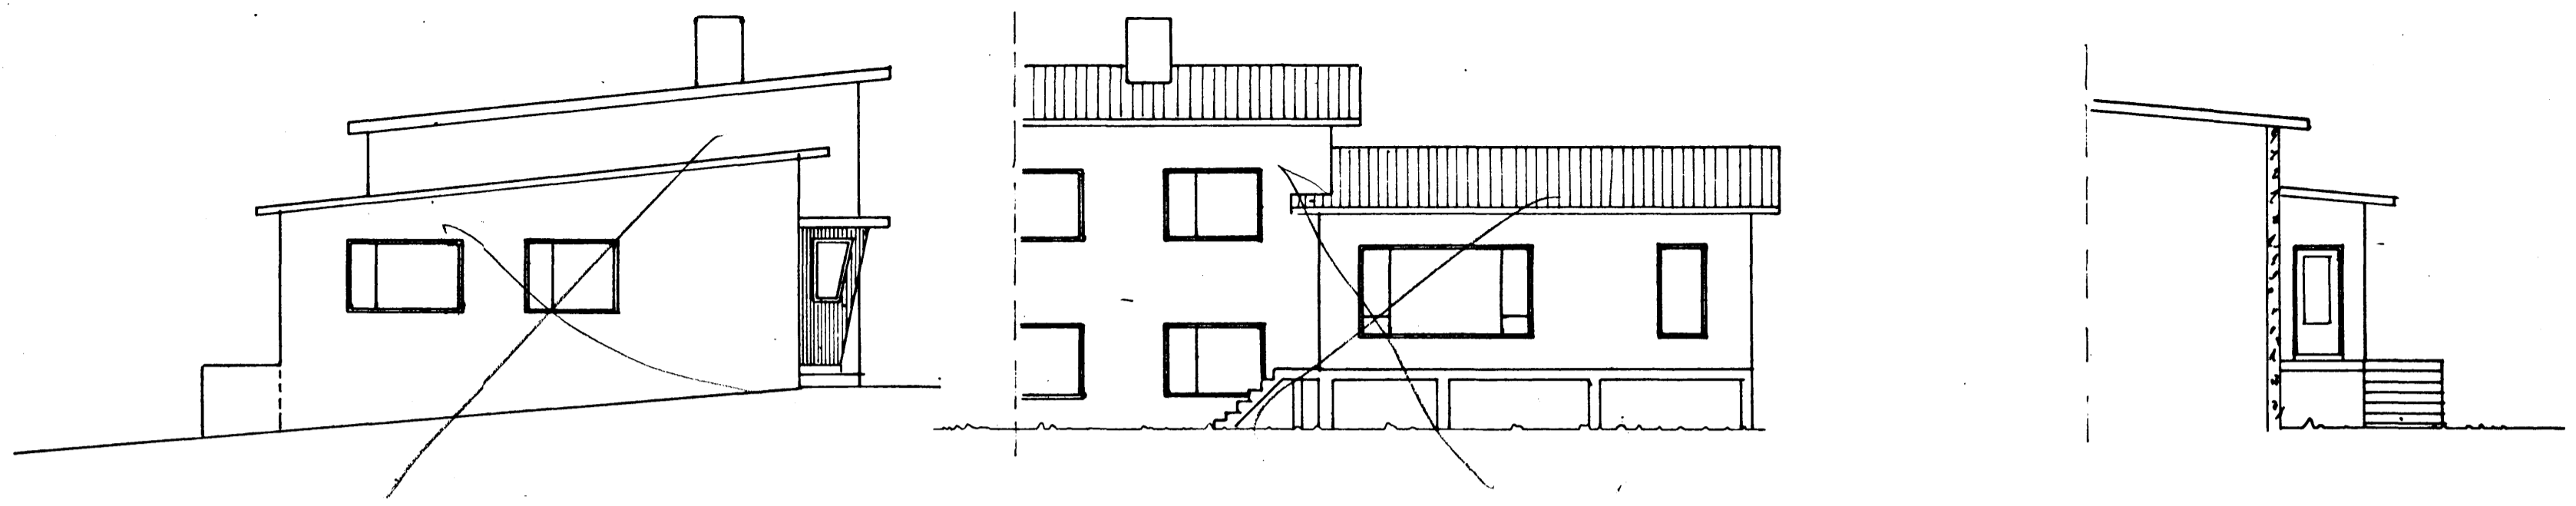



EFTIR BREYTINGU

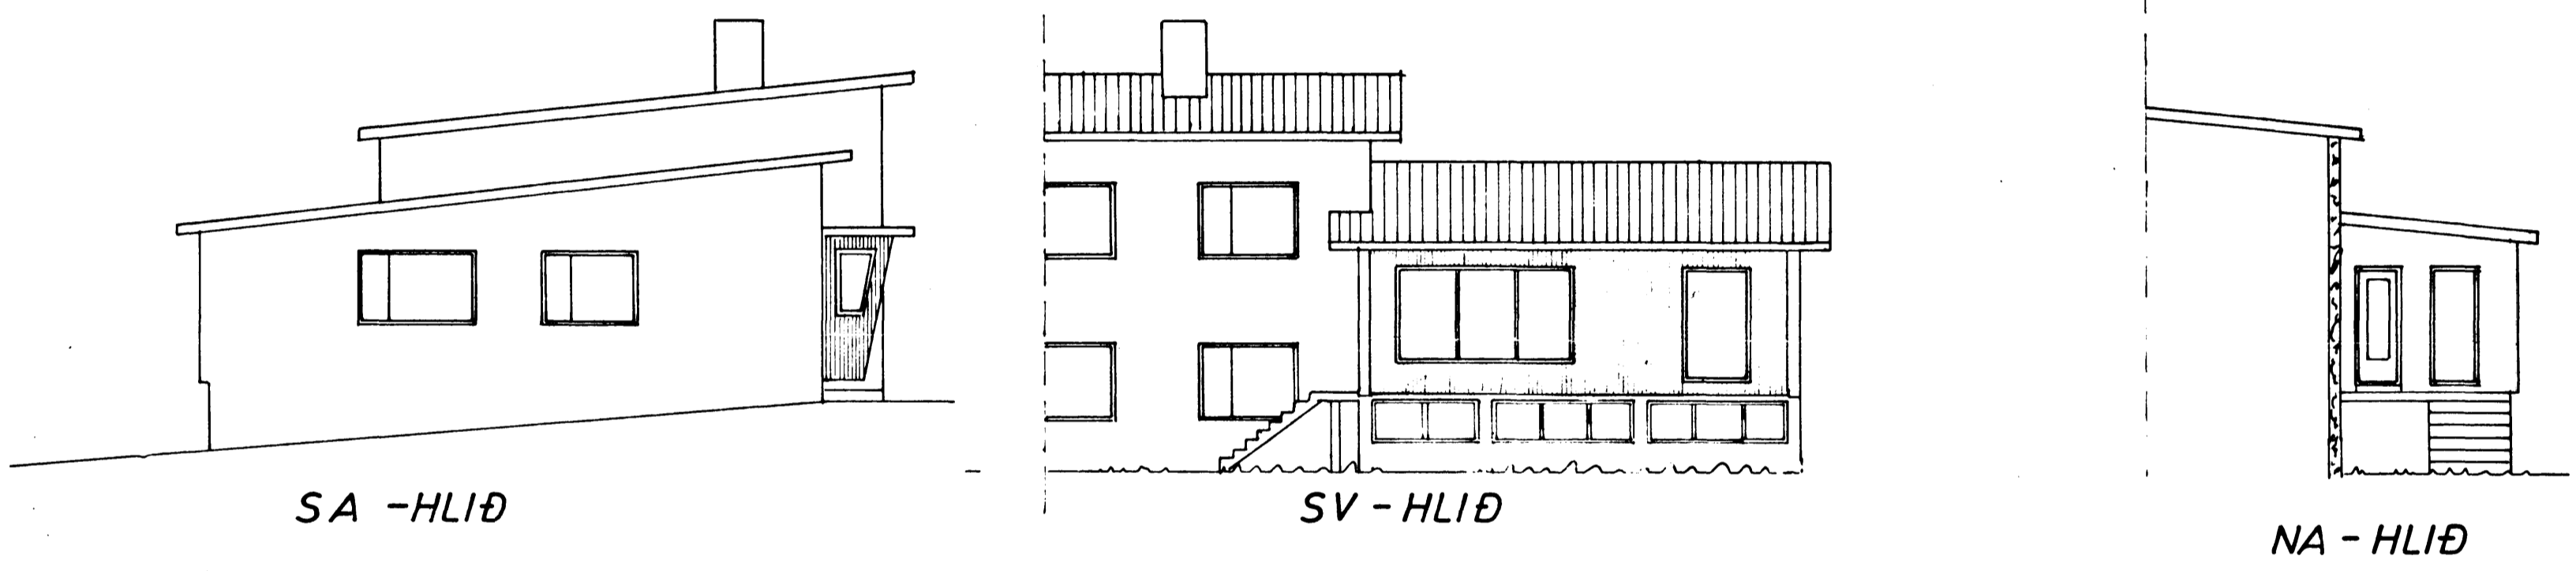

SA - HLIÐ


SV - HLIÐ

NA - HLIÐ

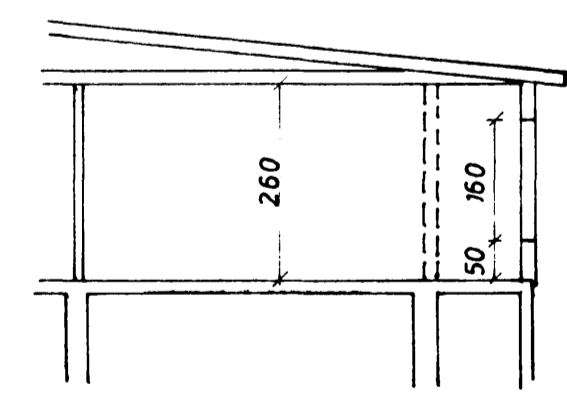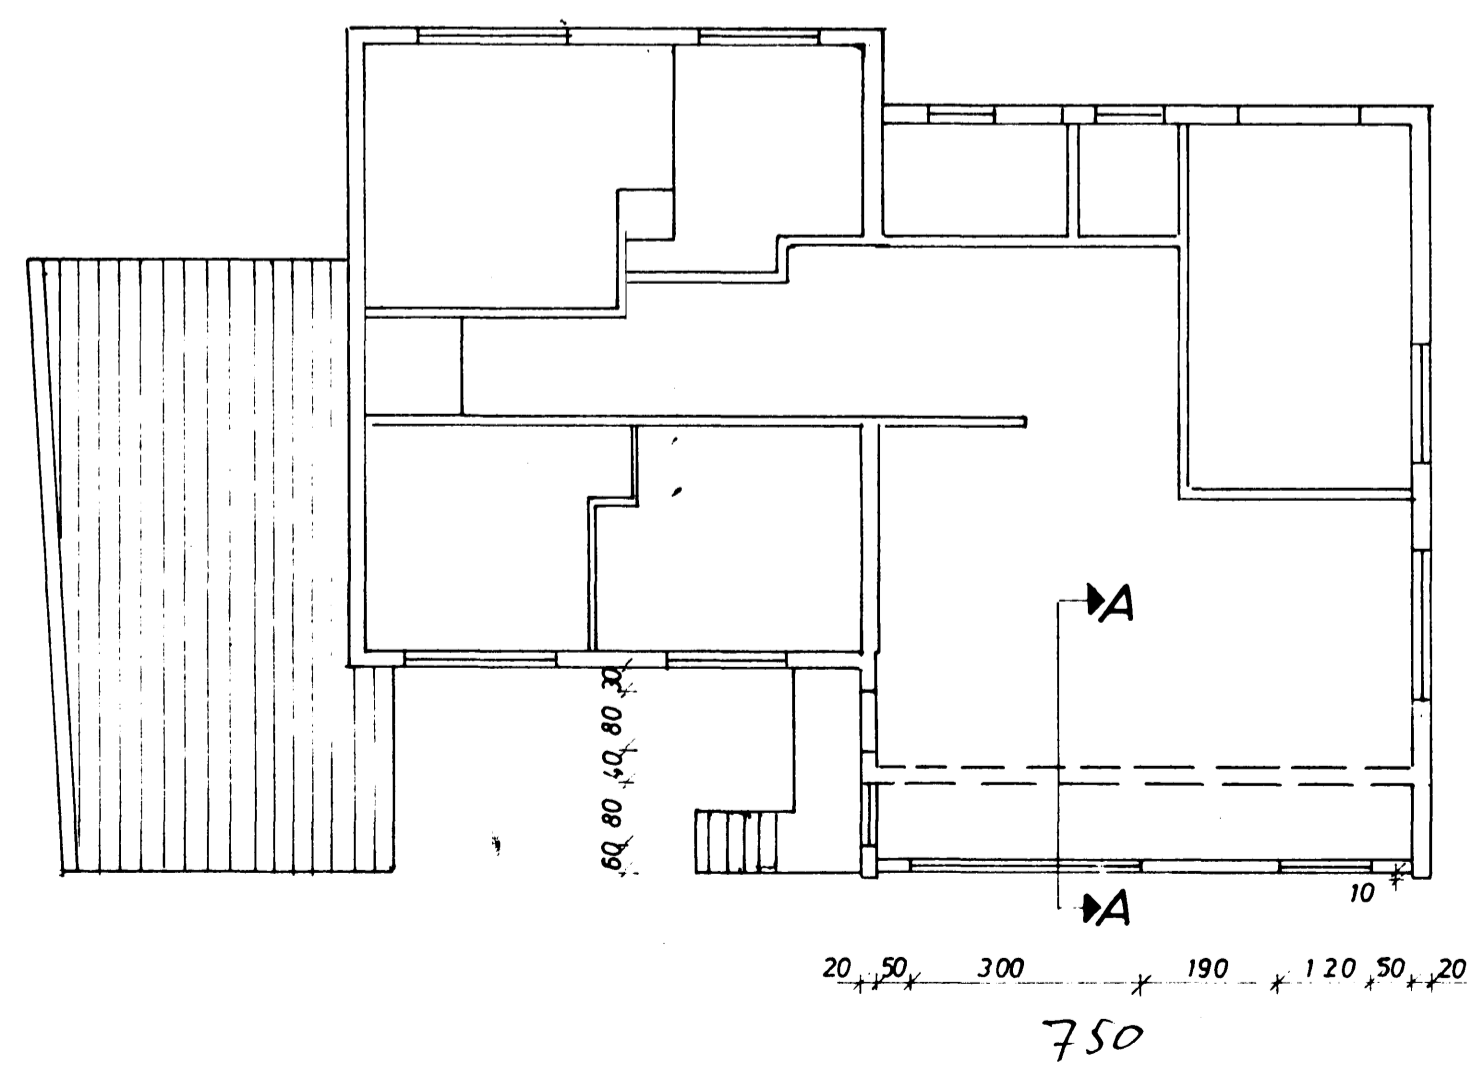

SNID A - A

$1.3 \times 7,5 = 9,8 m^2 \times 2,9 = 28,0 m^2$

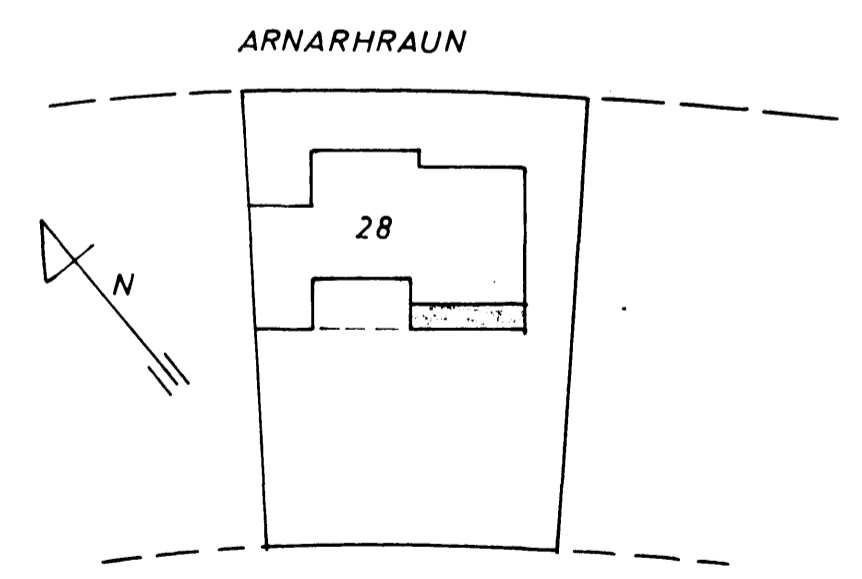

AFSTAÐA 1:500

ARNARHRAUN 28	MÆLIKVARÐI 1:100 1:500	VERK A3	TEIKN NR 1
VIÐBYGGING	Hannað: <i>[initials]</i> Teiknað: <i>[initials]</i>	Yfirfarið: Samb: <i>[initials]</i>	DAGS SEPT. '77
JÓHANN GUNNAR BERGPÓRSSON VERKFR MVFI STRANDGÖTU 11 — HAFNARFIRDI — SÍMI 53315	BREYTT		