




GRUNNMYND I HÆÐ MKV. 1:100.

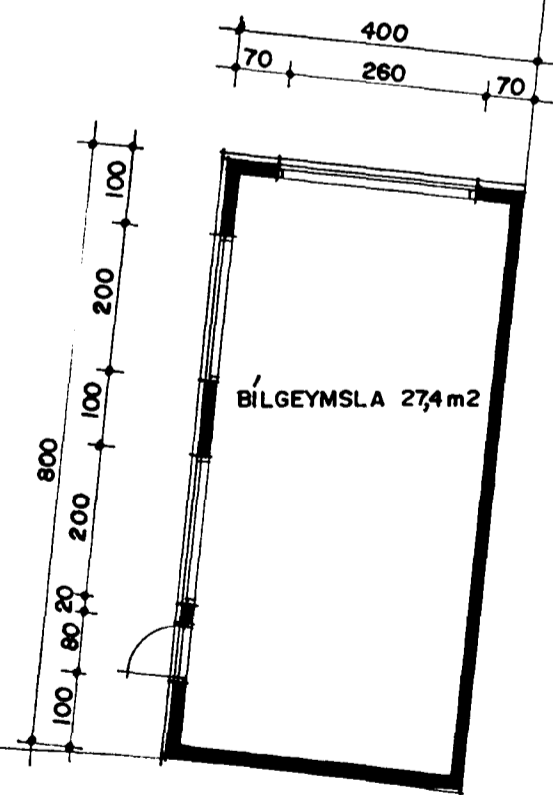

GRUNNMYND KJALLARI MKV. 1:100.

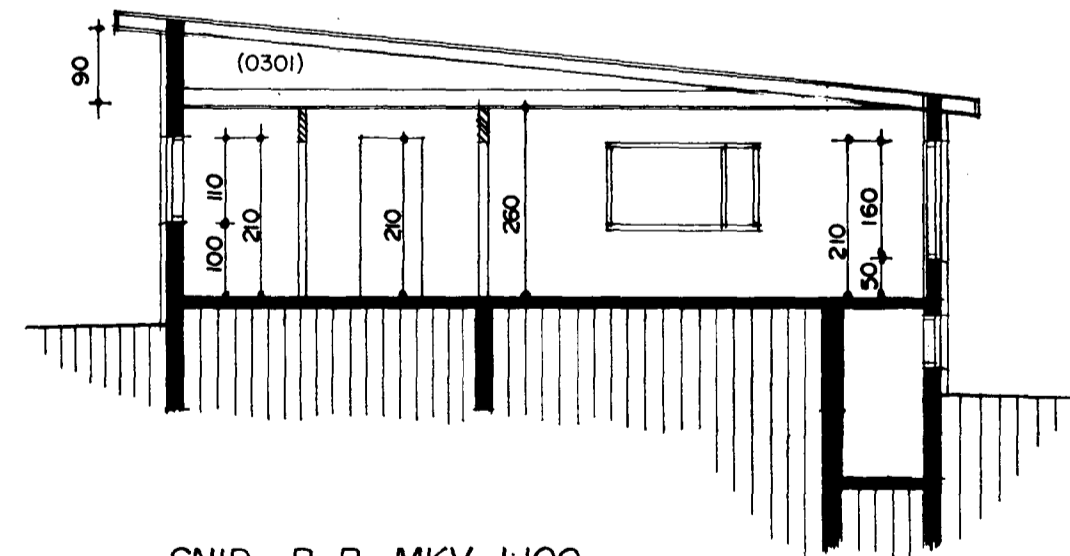

SNIÐ B-B MKV. 1:100.

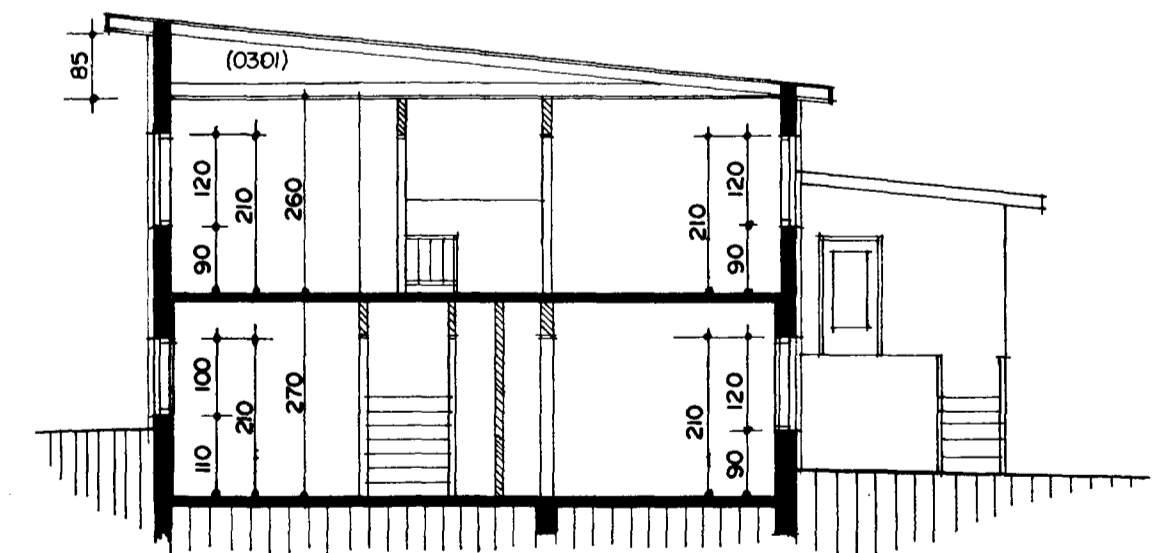

SNIÐ C-C MKV. 1:100.

INNRA SKIPULAGI ÍBÚÐAR 0101 BREYTT. BÍLSKURSHURÐ KLÆDD OG BREYTT Í GLUGGA, SKRÁNINGATÖFLUR GERÐAR 24.07.2000.

HÚS TEIKNAD AF RAFNI JENSSYNI 29-7-1956.

BREYTT Í MAÍ 1997 SIGURÐUR ÞORVARÐARSON BYGGINGAFRÆÐINGUR BFÍ. STRANDGÖTU 11 HAFNARFIRÐI SÍMI 565 1510

ARNARHRAUN 28 HAFNARFIRÐI

*Handwritten signature and date: Erlendur Hjálmarsson 5/202*

BLAÐ 1/3.