



Útlit (1:200)

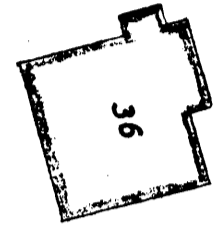


Raukjavíkuvogur

N

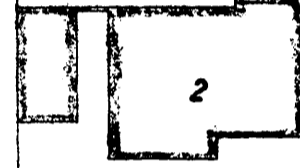


Arnarhraun


Afstæðumynd  
1:500

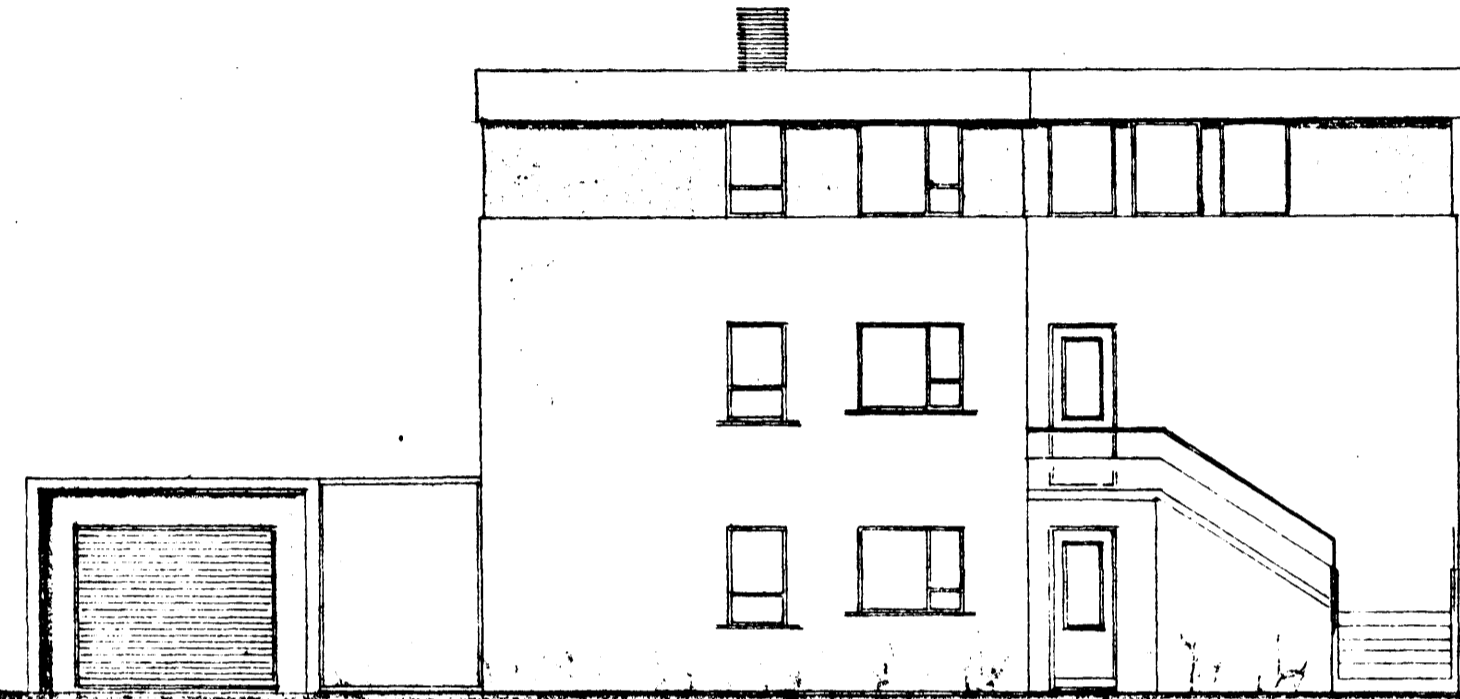


Norður

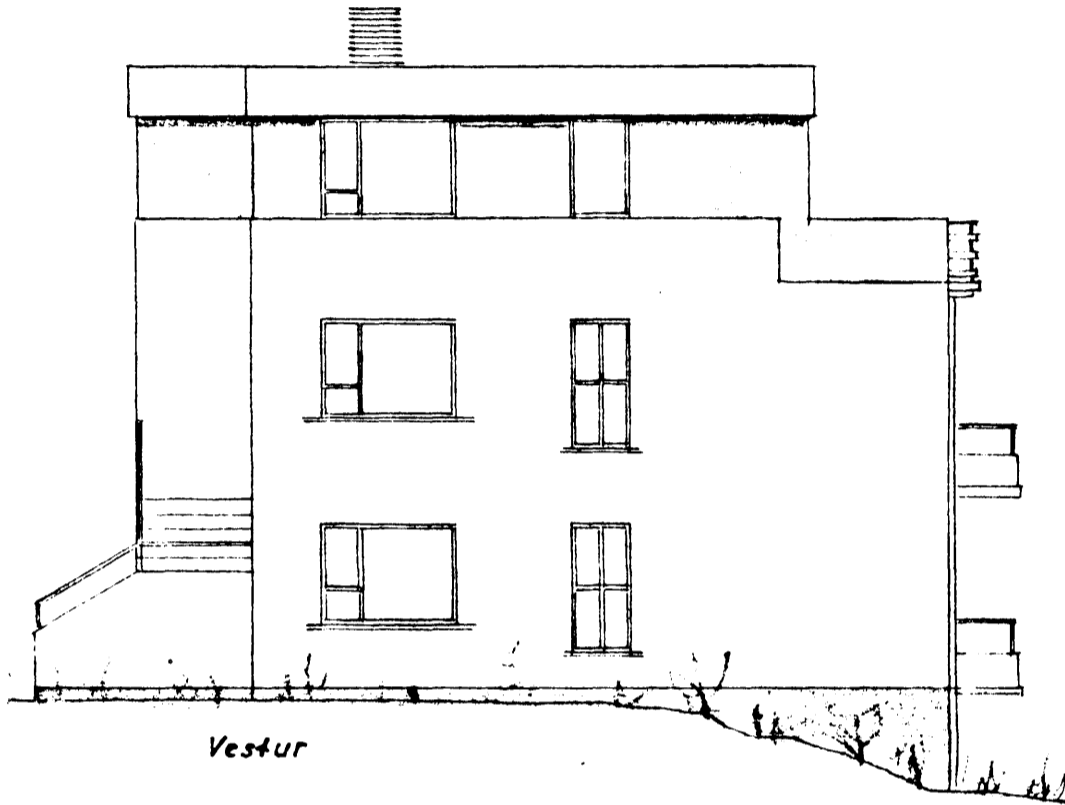


Vestur

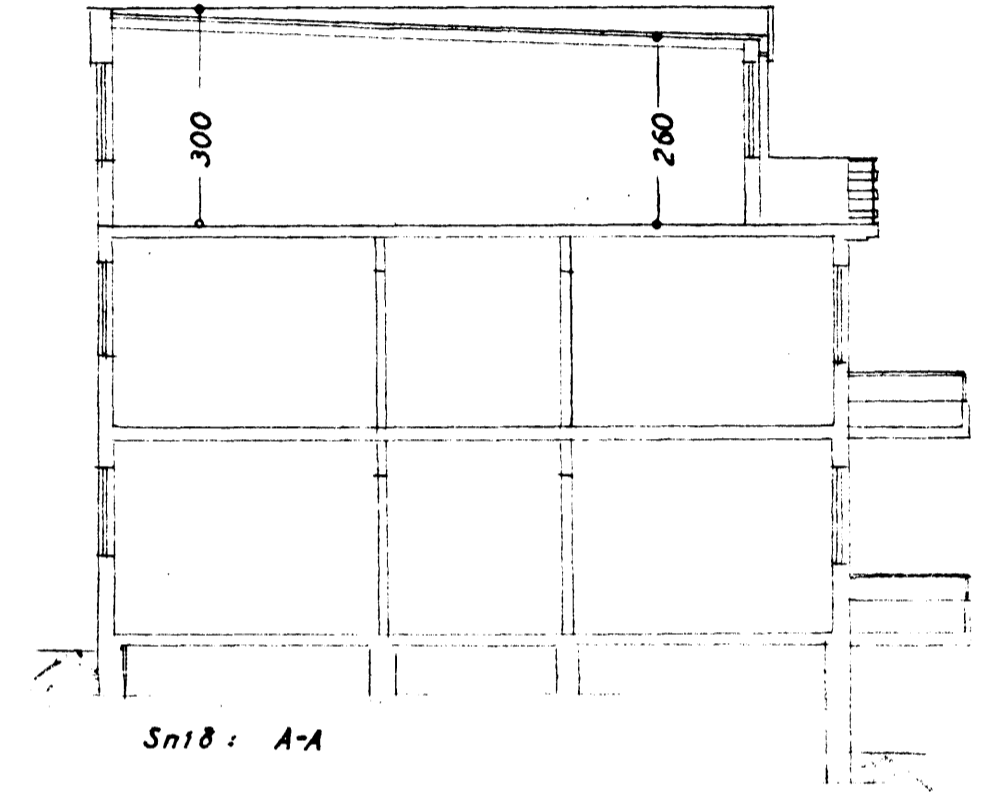


Snit : A-A

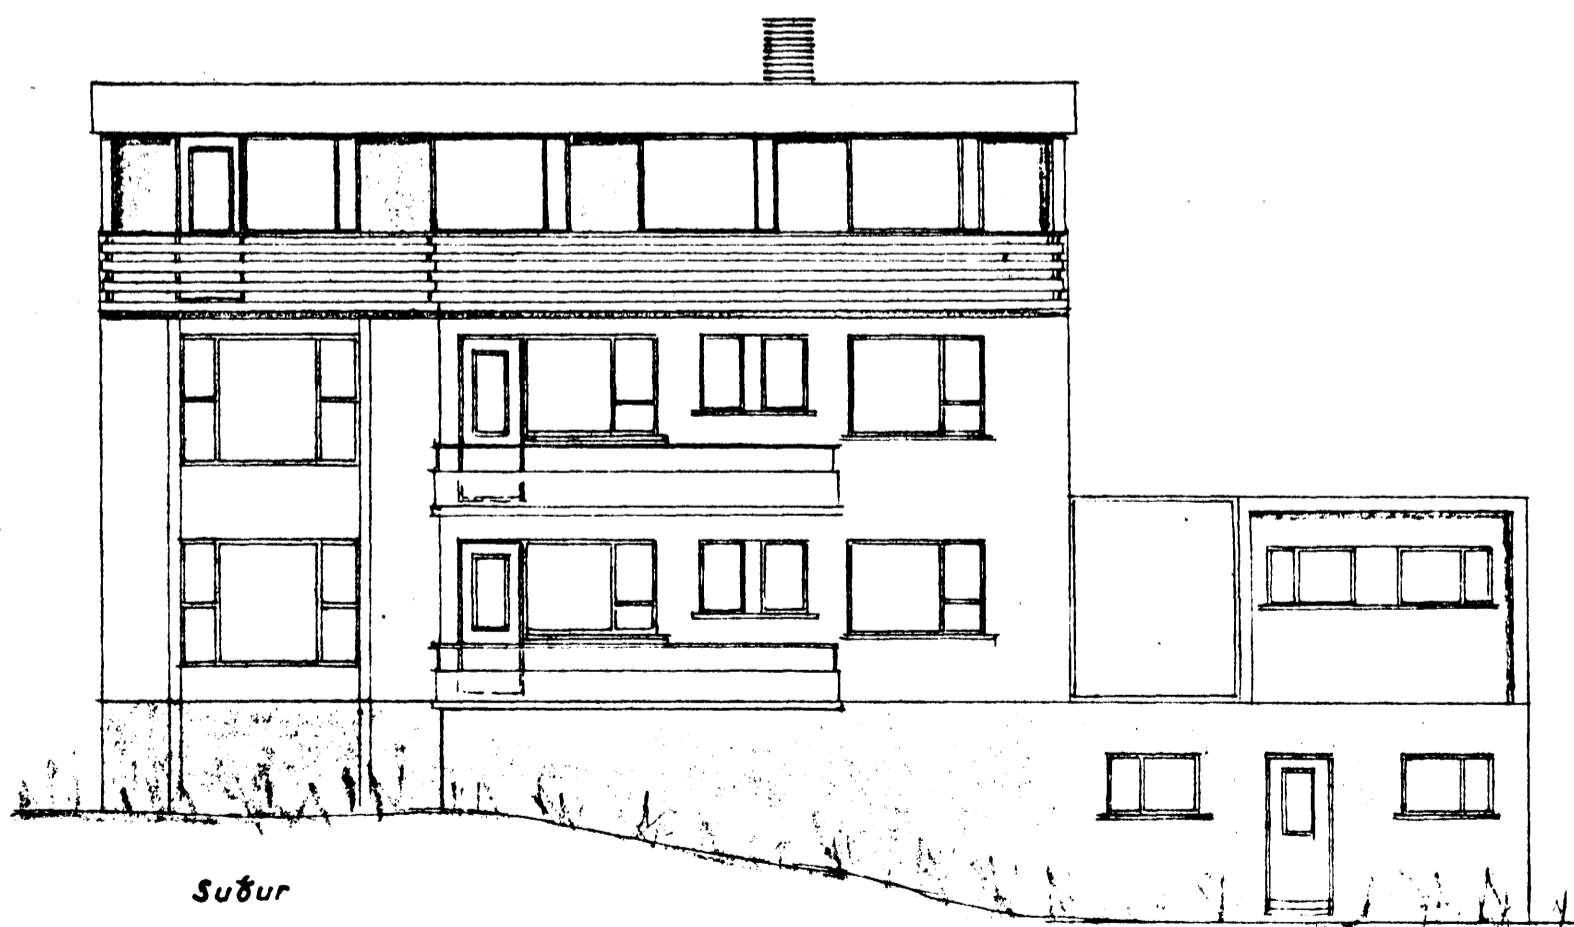

Suður

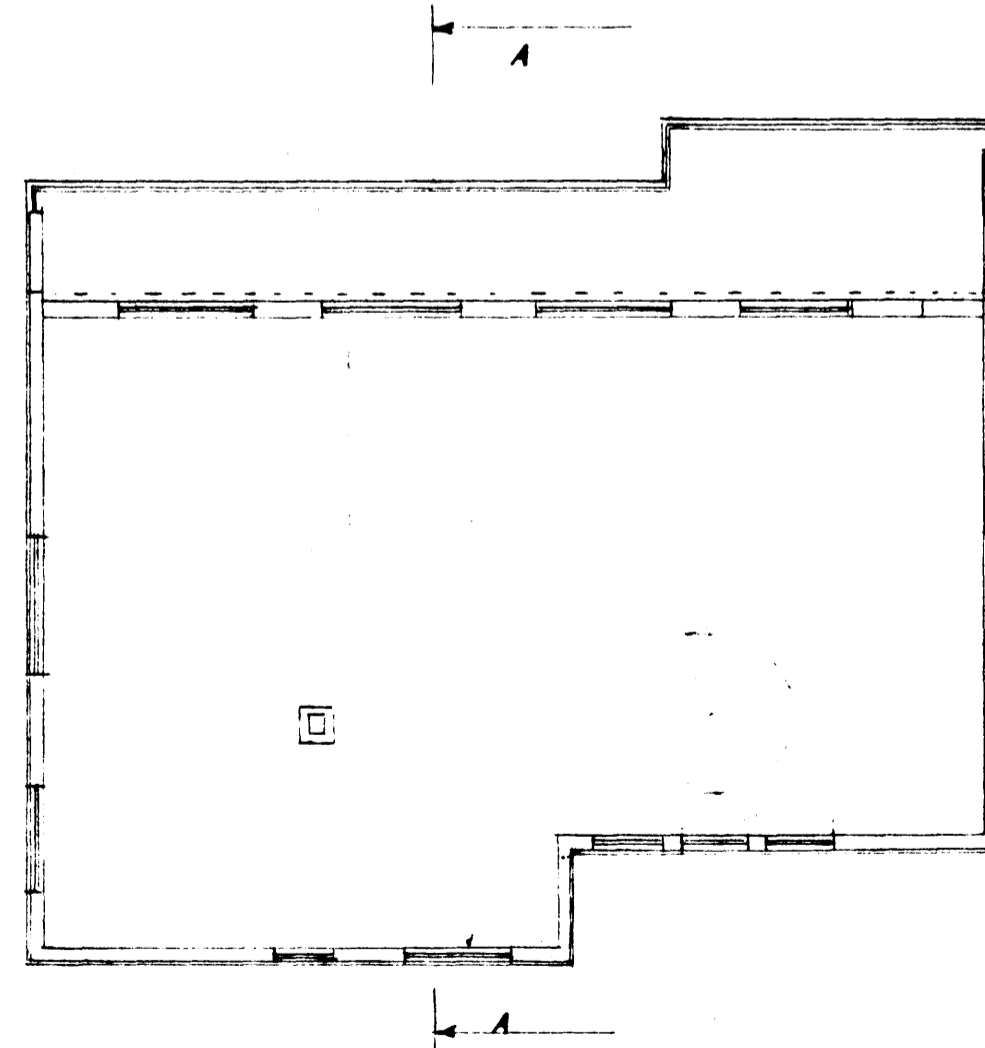

Grunnmynd  
III. hæð

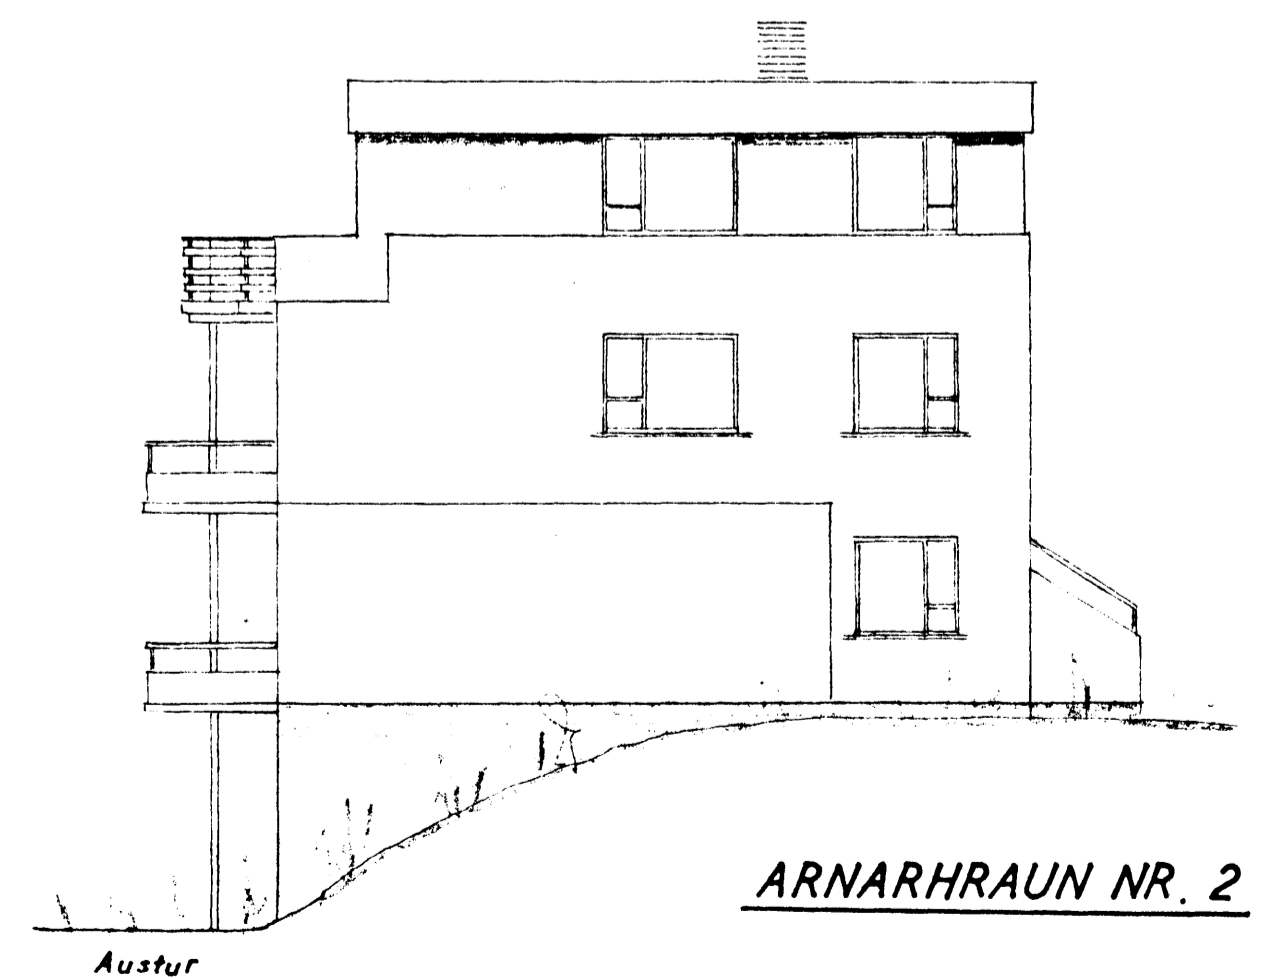

Austur

**ARNARHRAUN NR. 2**

BREYTING  
1:100  
Hafnarlíði 2. maí '66  
F. Jónsson