


Byggingarfulltrúi
samþykkir erindið.
14 MARS 2002
Bent skal á að samþykkt þessi verður ekki
virk. fyrr en eftir skráningu eignaskipta-
yfirlýsingarinnar hjá Fasteignamat-
ráðsins og þinglýsingu hennar.


Samþykkt þann
14 MARS 2002
Byggingarfulltrúinn í Hafnarfirði
E.h. Kristján Þórarinnsson

Handwritten signature

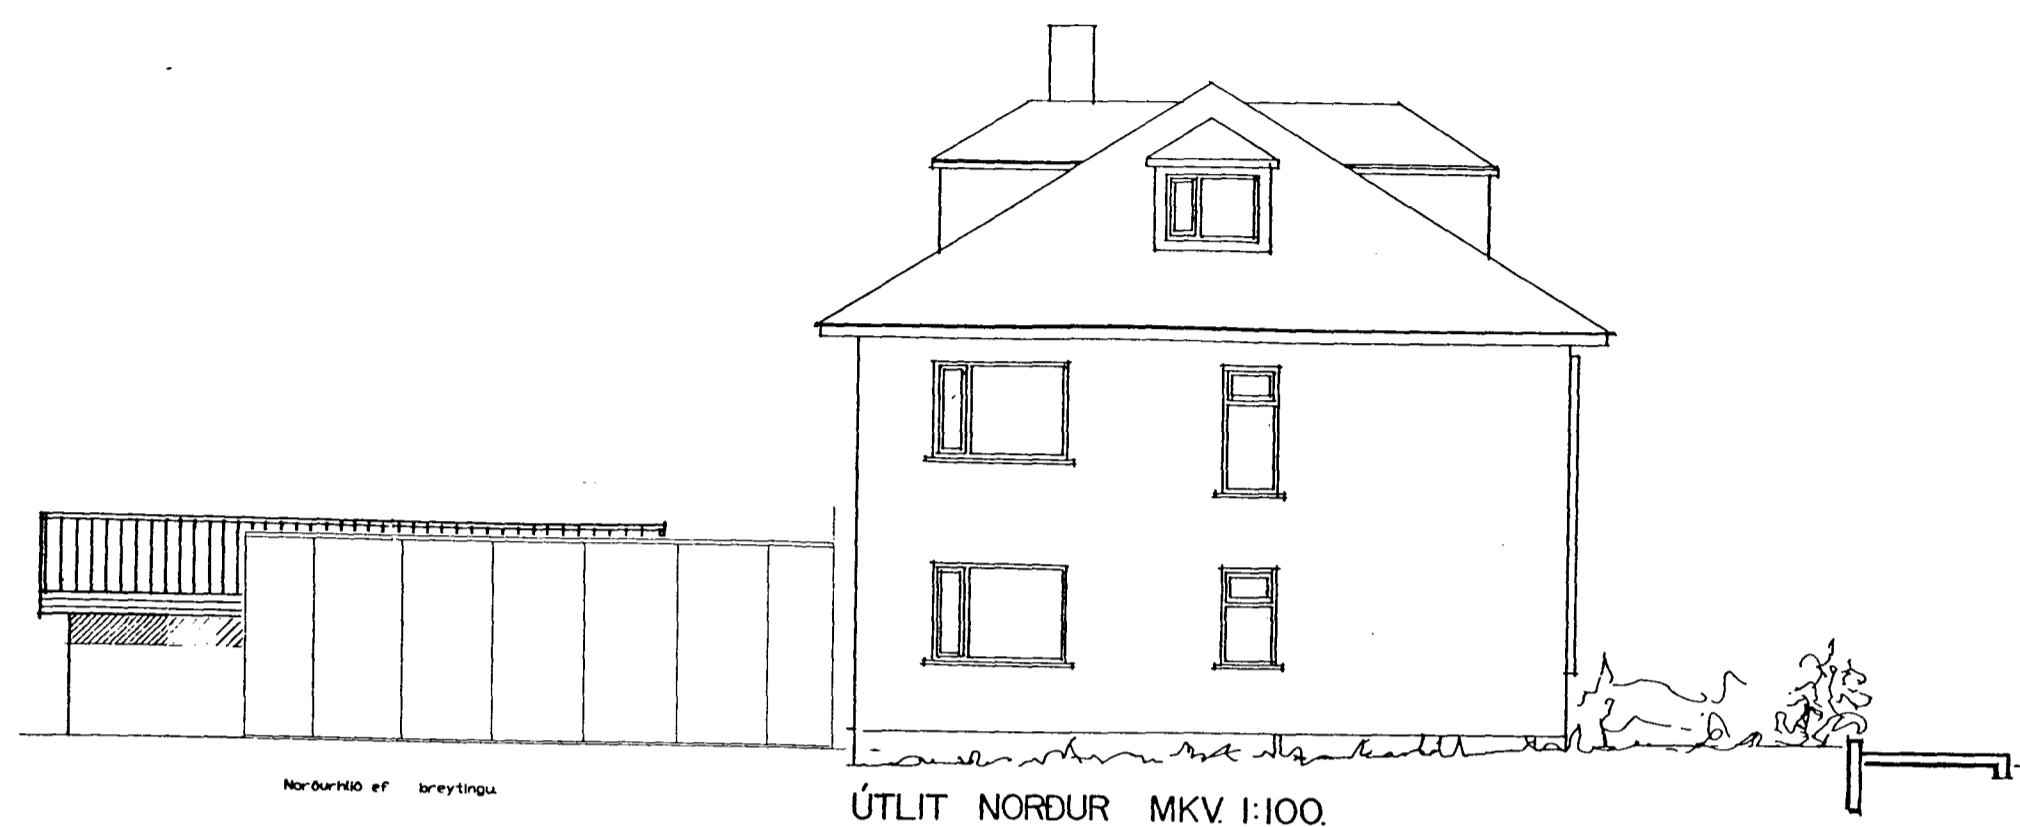


Norðurlið ef breytingu

ÚTLIT NORDUR MKV. 1:100.

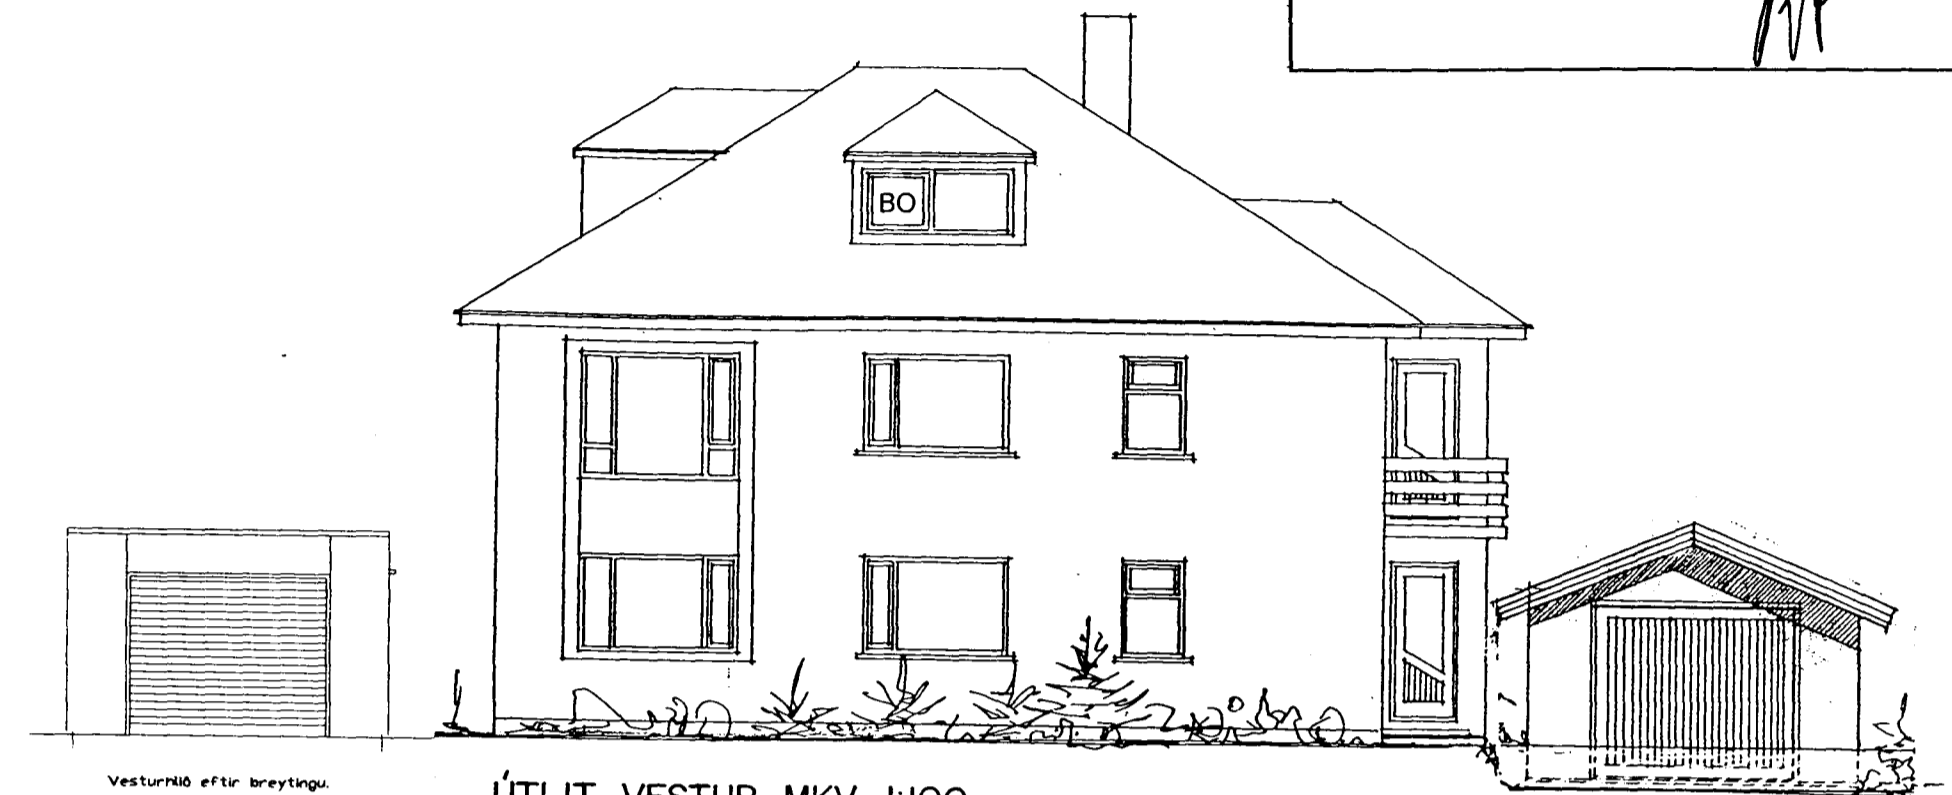


Vesturlið eftir breytingu

ÚTLIT VESTUR MKV. 1:100.

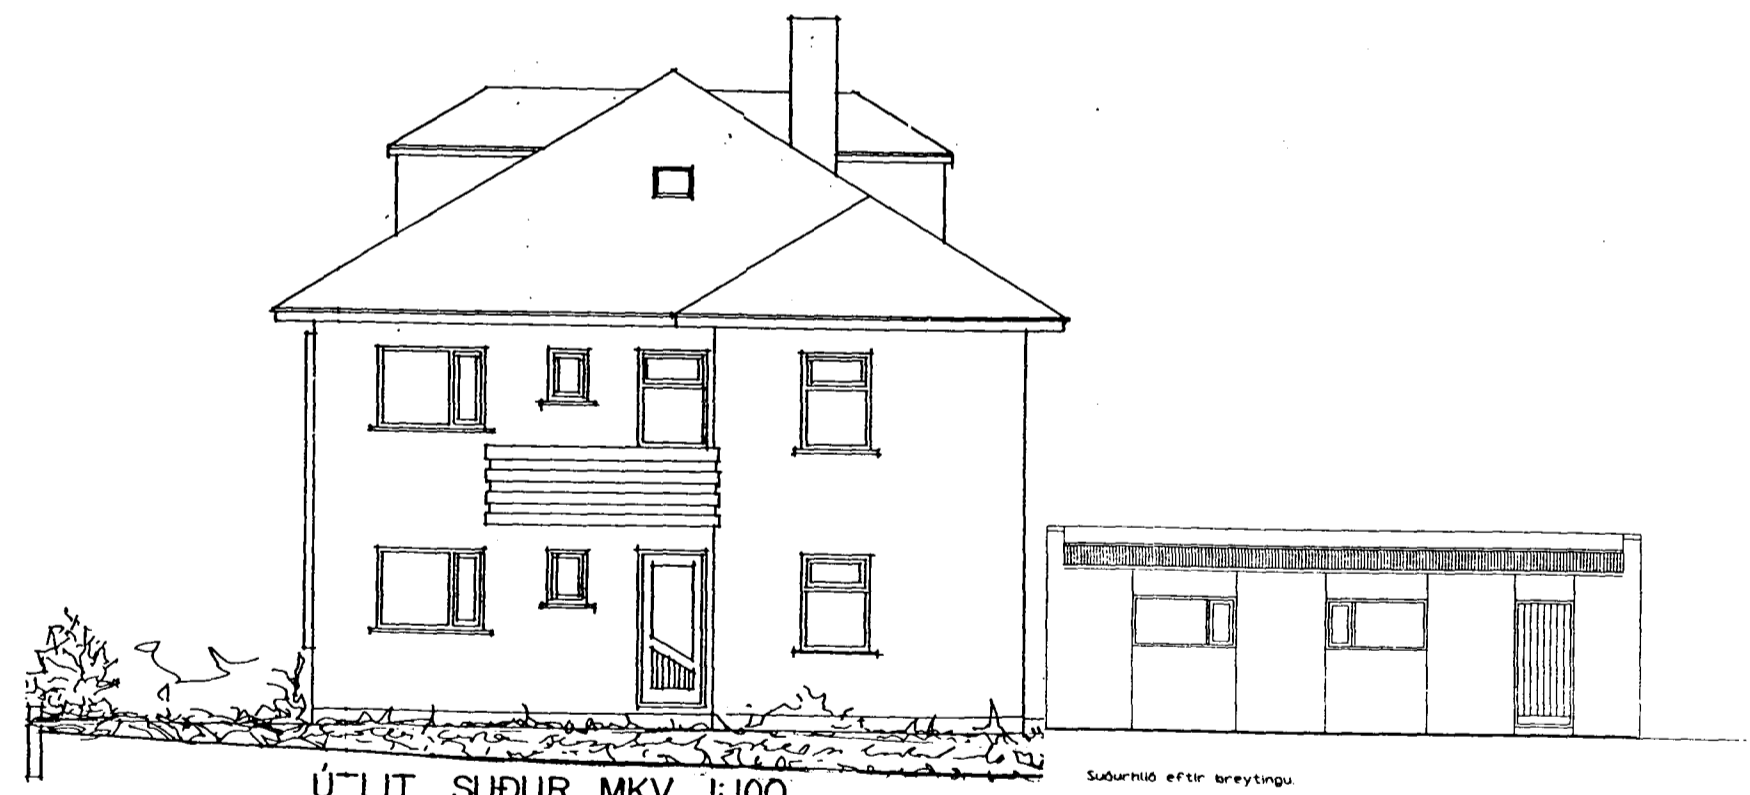

ÚTLIT SUÐUR MKV. 1:100.

Suðurlið eftir breytingu

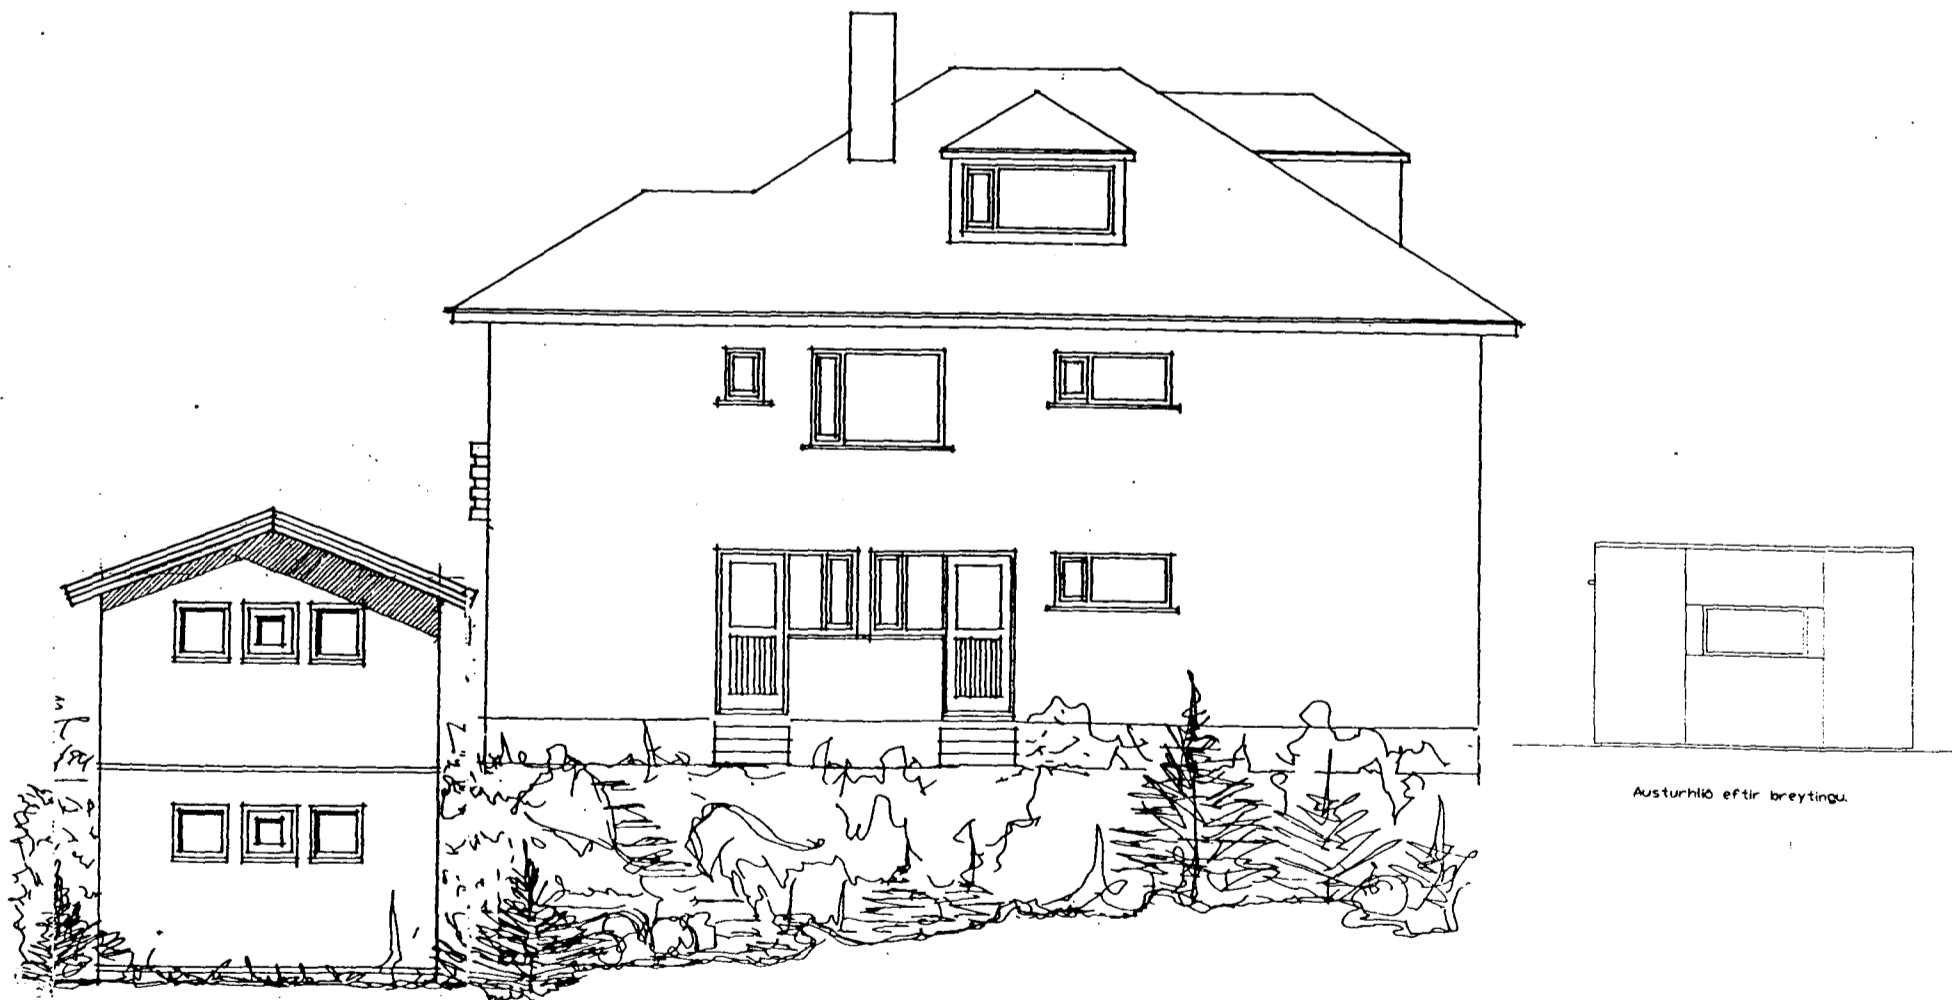

Austurlið eftir breytingu

ÚTLIT AUSTUR MKV. 1:100.

ENDURBÆTUR Á ELDVÖRNUM
GERÐAR SAMHLIÐA EÐLILEGU VIÐHALDI HÜSS

Handwritten signature: Arnarhraun

ARNARHRAUN 33 HAFNARFIRÐI BLO2

BREYTT:	DAGS:	LÝSING:
BREYTT	DAGS.	LÝSING

Upphaflega uppdrætti teiknaði Friðþjófur Sigurðsson
í júlí 1958, samþ. í byggingarnefnd Hafnarjarðar 17.7.1958c

Reyndarteikninguna vann Sigurbór Aðalsteinsson á
þann hátt að teikna breytingar í risi inn á ljósrit af
upphaflegum uppdráttum.



HANNAÐ:

ÞRIÐJA HÆÐIN, ARKITEKTAR – SIGURÞÓR AÐALSTEINSSON FAI
REYNDARTEIKNINGAR
ÚTLIT

TEIKNAD:

DAGS: 5.11.2001

MKV: 1:100, 1:500

VERKNR:

STRANDGÖTU 28 220 HAFNARFIRÐI
SM: 555 46 10 FAX: 565 46 31
KT: 250144-3939
sh@landi.is