

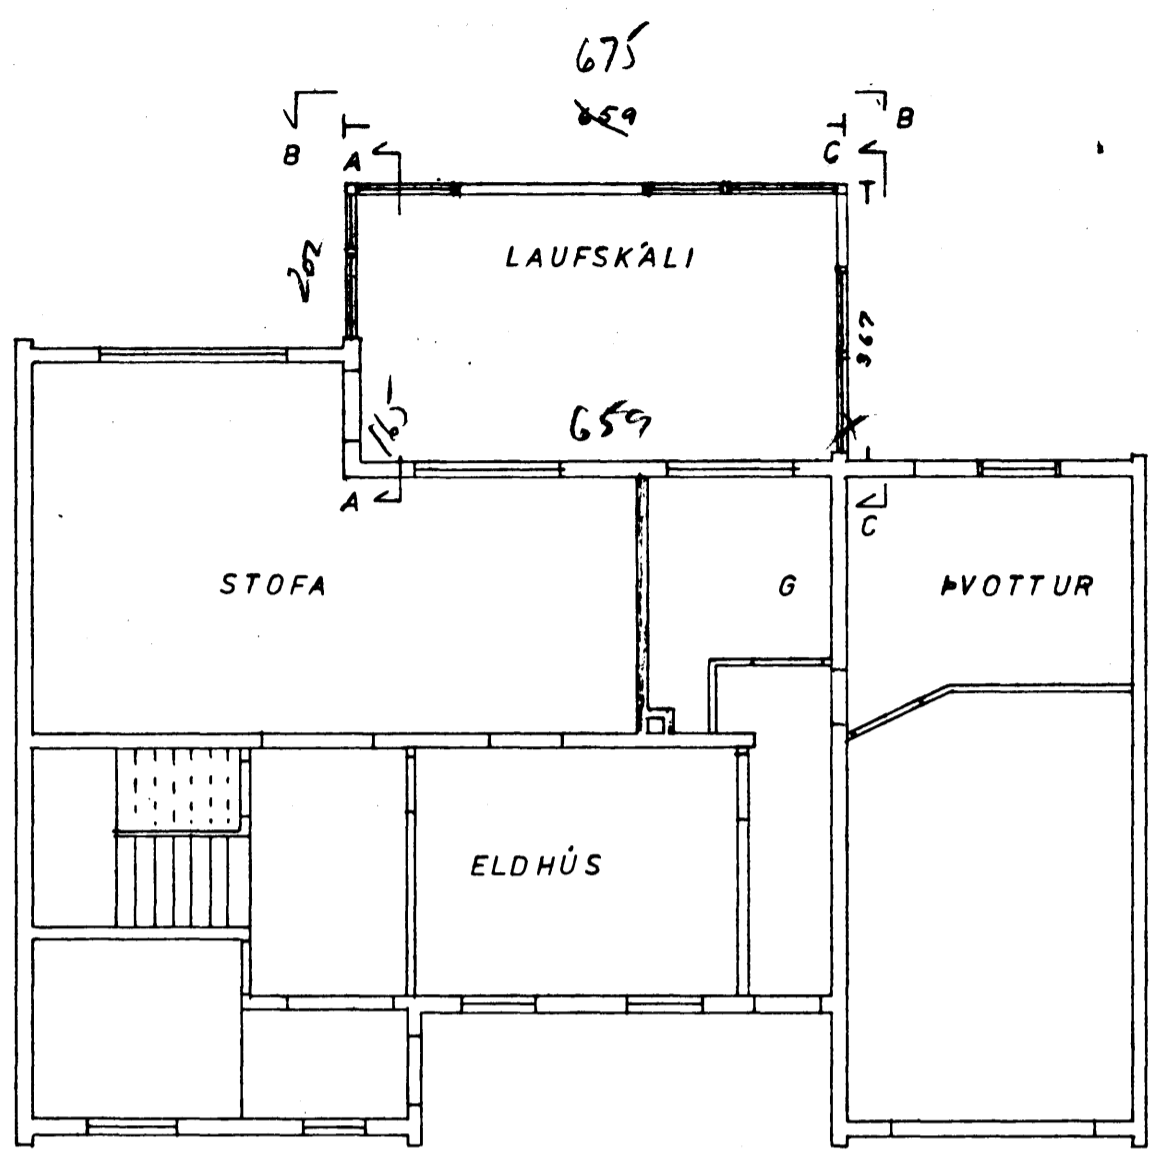



Samþykkt á fundi bygginga-
nefndar þ. 12/7 1980
BYGGINGAFULLTRUÐIN
Í HAFNARFIRÐI
[Signature]

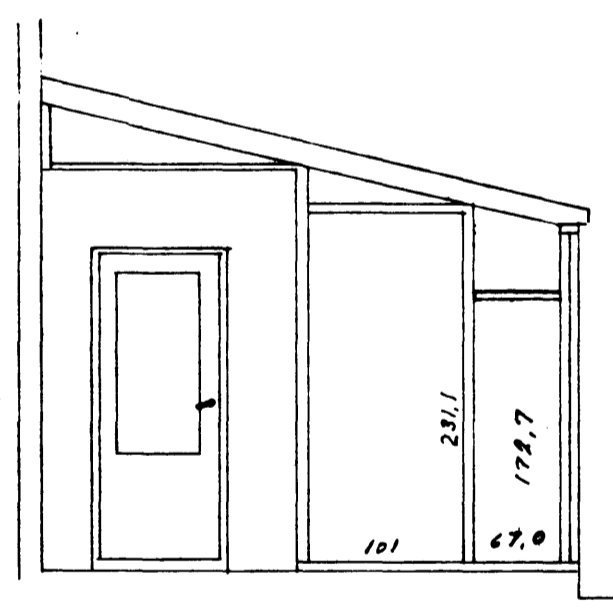

M.k.v. 1:100

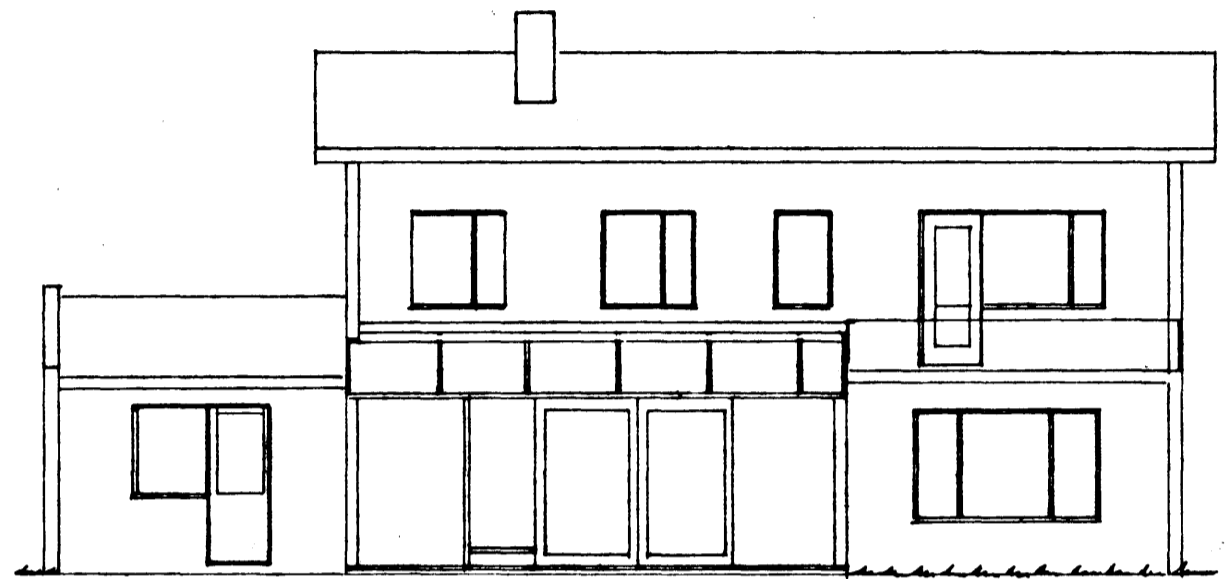


SNID A-A

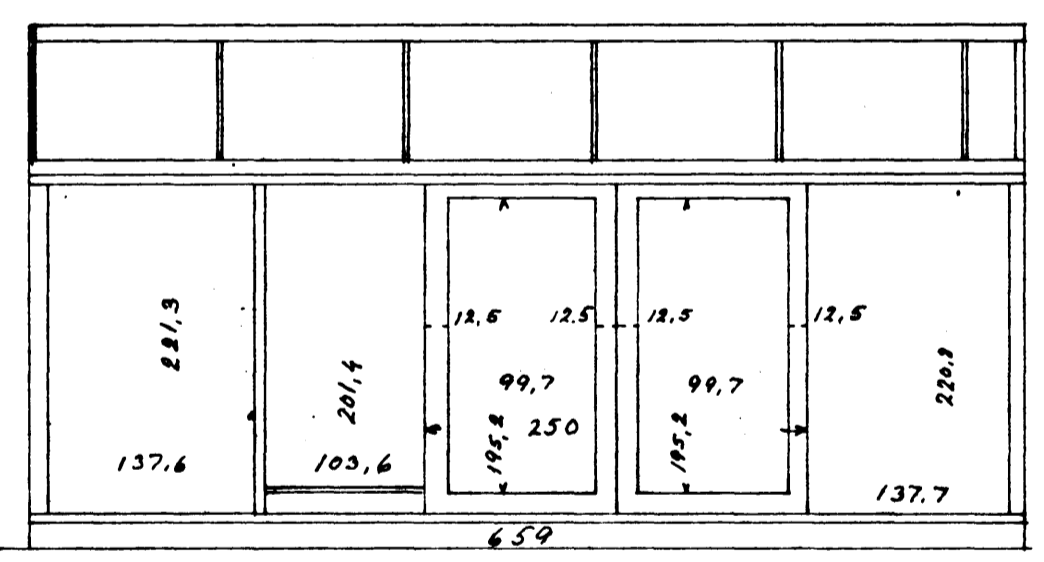

B-B

M.k.v. 1:50

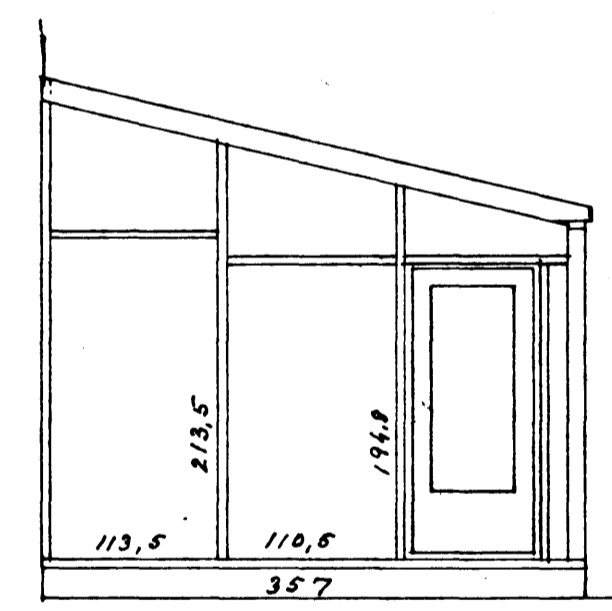

C-C

0280-0360-03

TEIKNISTOFA STEFÁNS V. ÞORSTEINSSONAR		
STRANDGÖTU 11 HAFNARFIRÐI SÍMI: 54112		
BREYTT:		H.S/v Þ.T.S/v Þ.S.
	ARNARHRAUN 36	M. 1:100 1:50
	GRUNNMYND SNID	N.
	OG ÚTLIT Á LAUFSKÁLA.	D. '83 06 27
		<i>[Signature]</i>