



Arnarhraun nr. 37
1:100

Eig:
Örlygur Kristmundsson

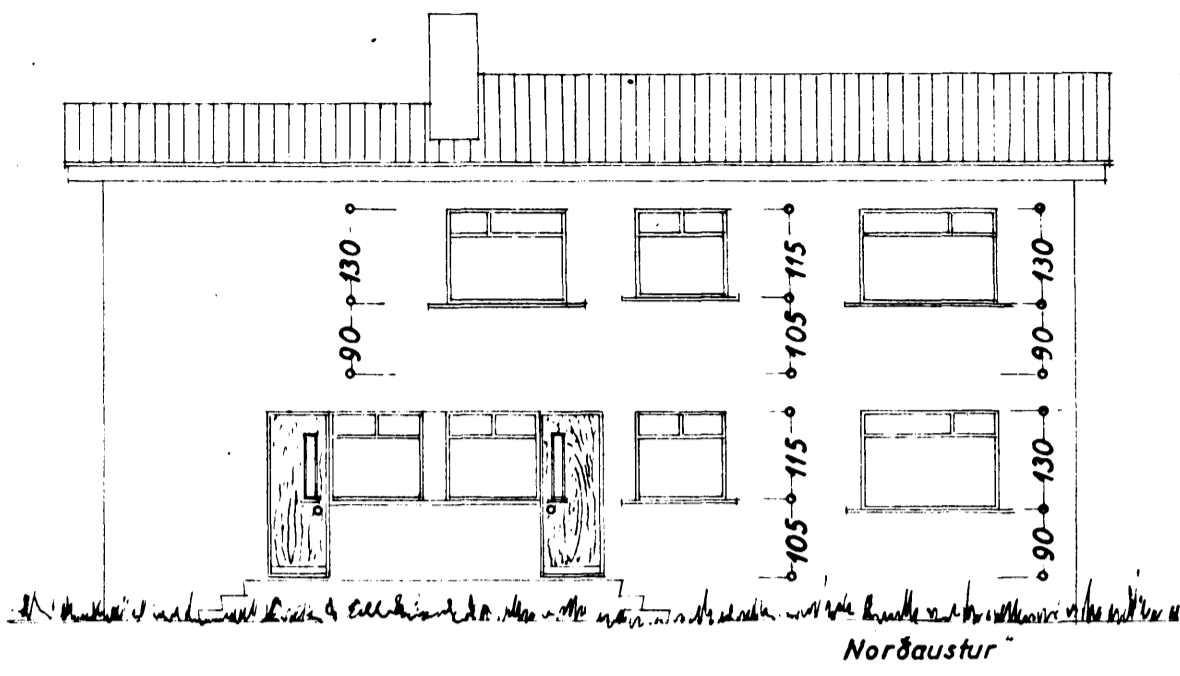







AFSTÖÐUMYND

1:500

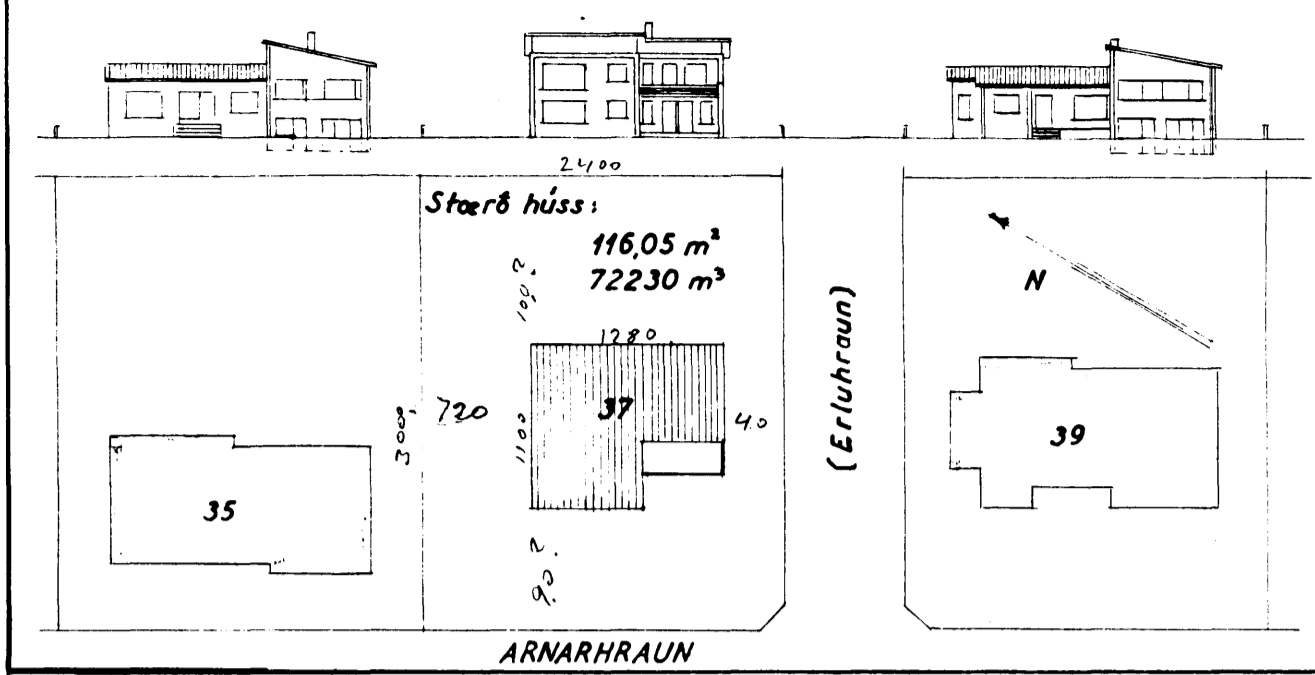

Þreykingin samþ. in
bókunar
28/3 '62

HÚSAMÍÐAMEISTARI:
MÚRAMEISTARI:

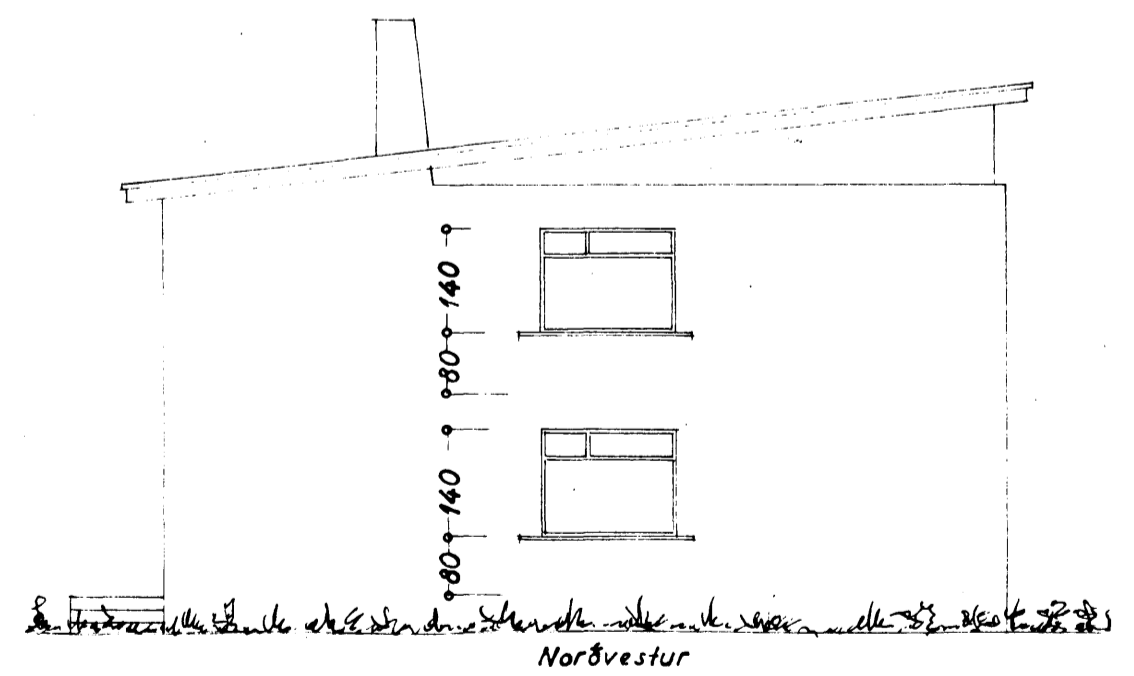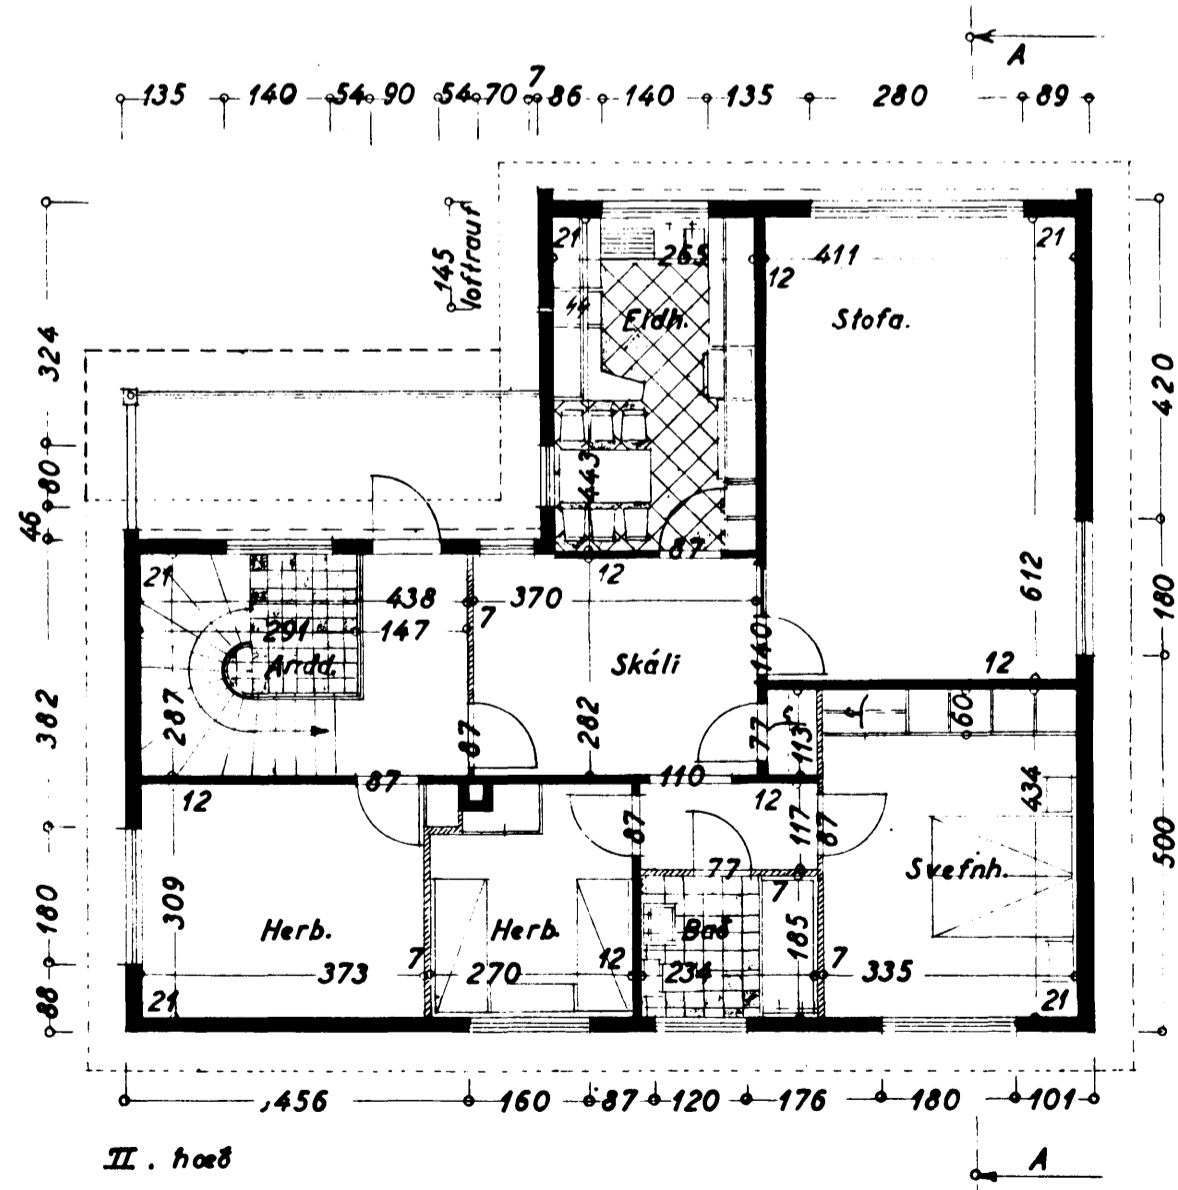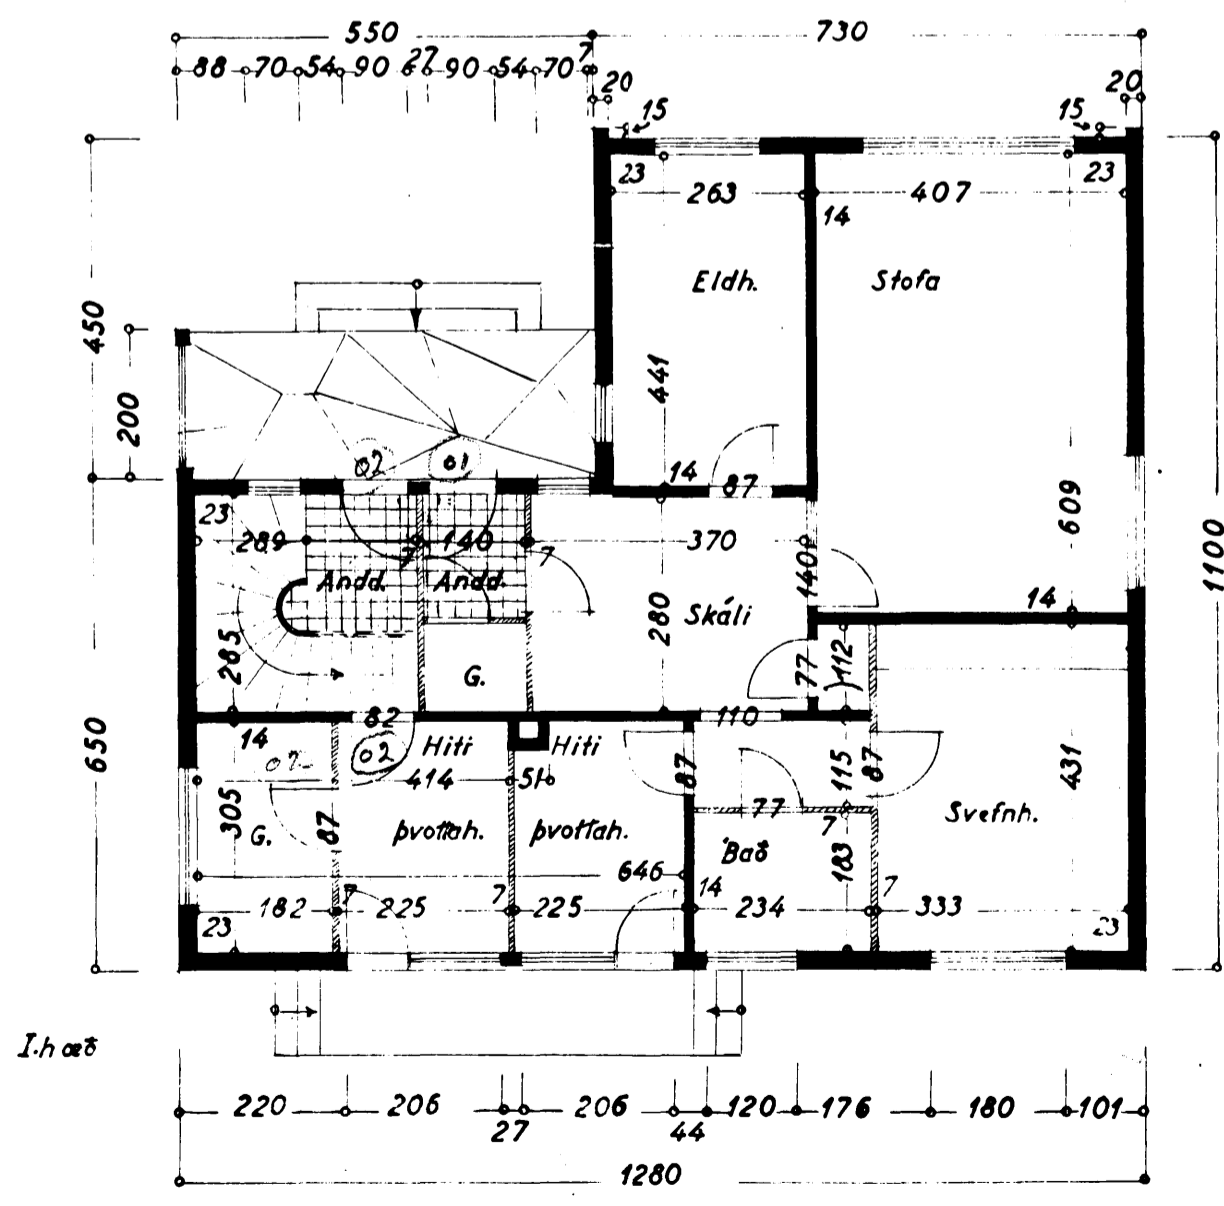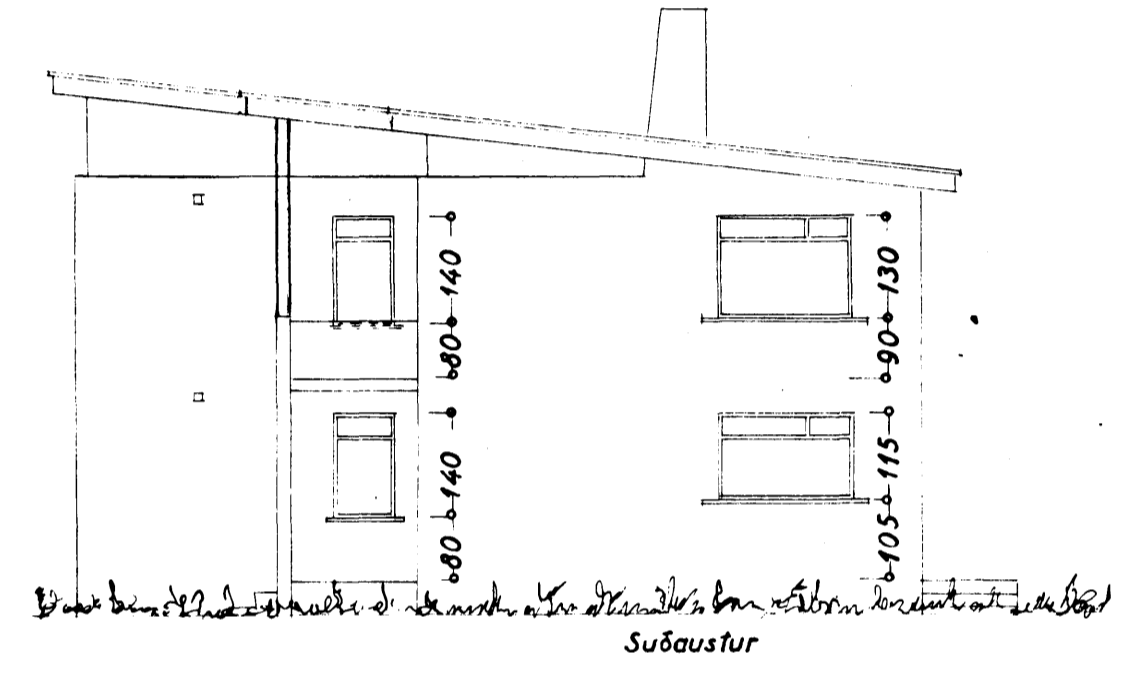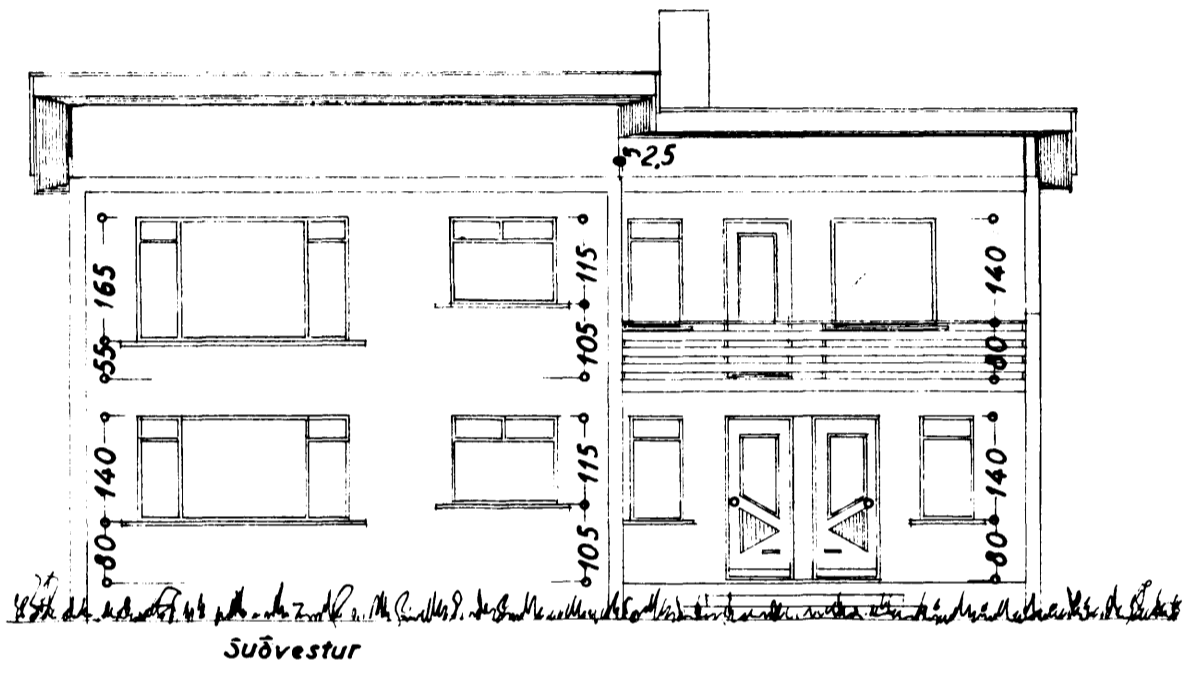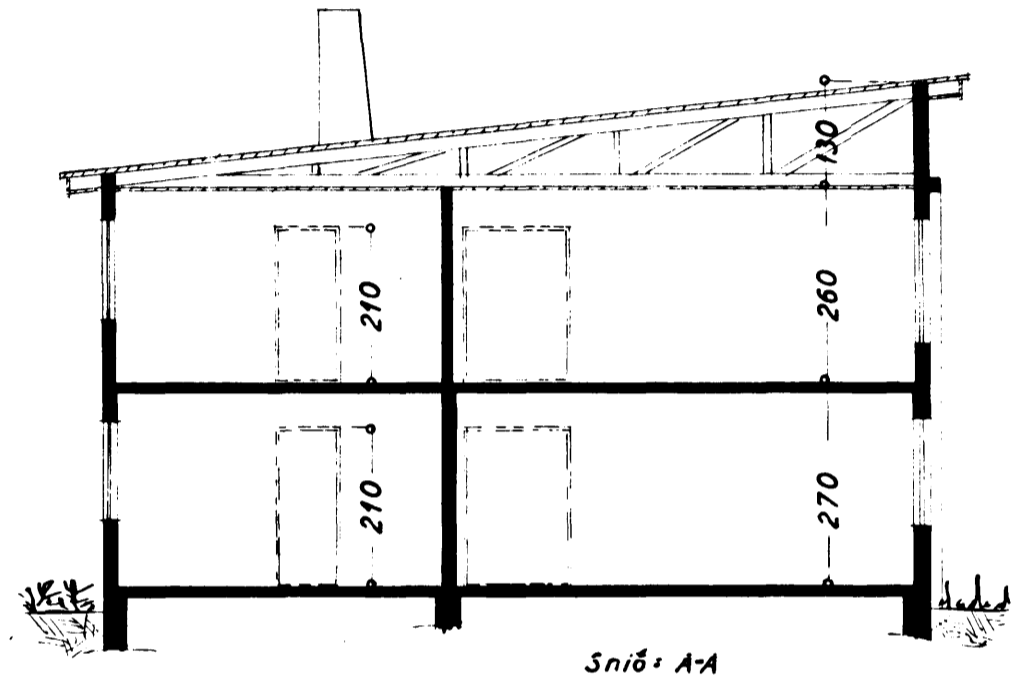

Stofnunarfræðingur & jóns 1960
F. Sigurðsson