Íbúðarhús Jóns Guðmundssonar, yfirlögreglubj.
Hafnarfirði.

Nr 40

Ó.Þ. 28/5-'52

Múrarameistari
Engilfer J. Stefánsson
Húsasmíðameistari
Aðalsteinn Jónsson

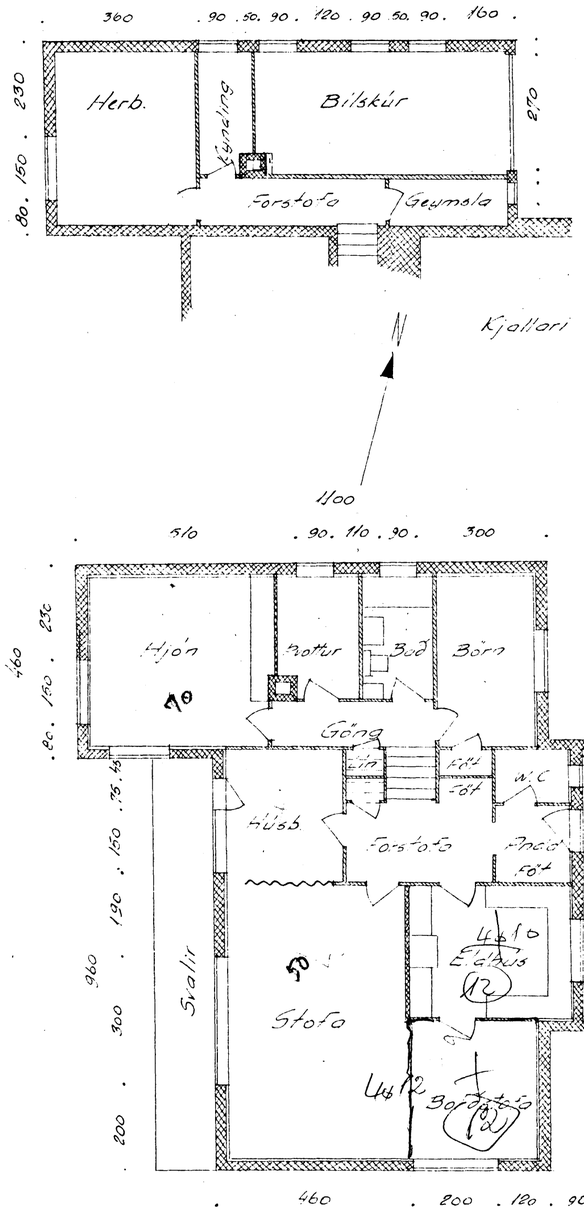

Kjallari

Grunnmynd 1. hæðar

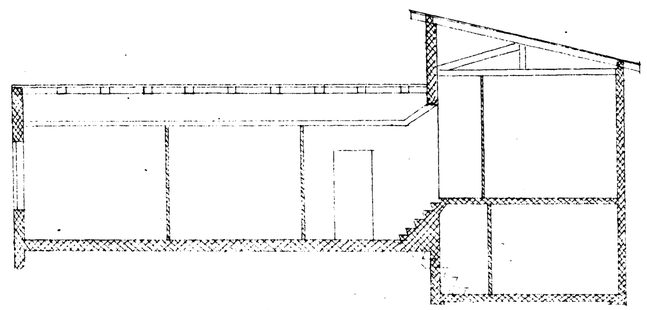

Sneiðing

Austur

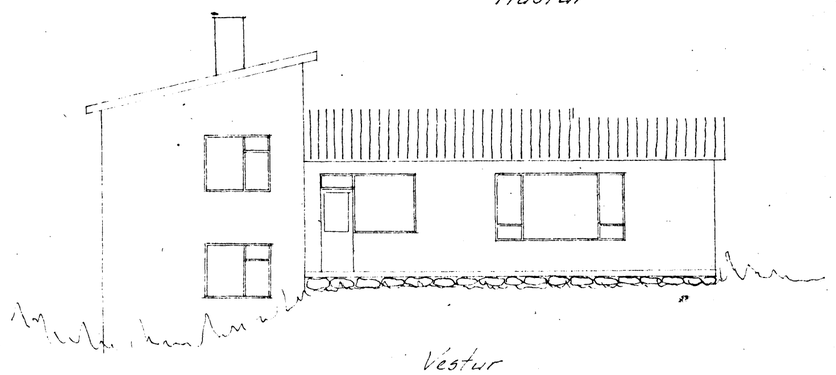

Vestur

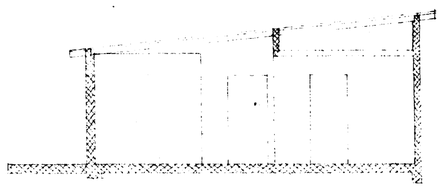

Sneiðing

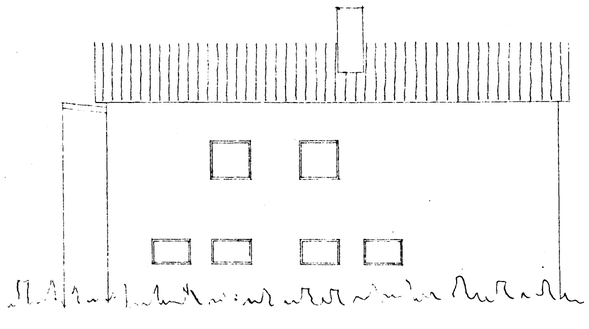

Norður

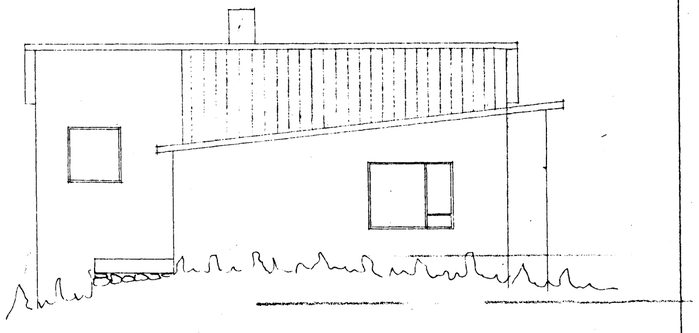

Suður

1:100 0 1 2 3 4 5 m

12.5.1956.
P. Hafstað / JP