





Samþykkt þann

15 SEPT. 1997

Byggingafulltrúinn í Hafnarfirði  
Erlendur Hjálmarsson

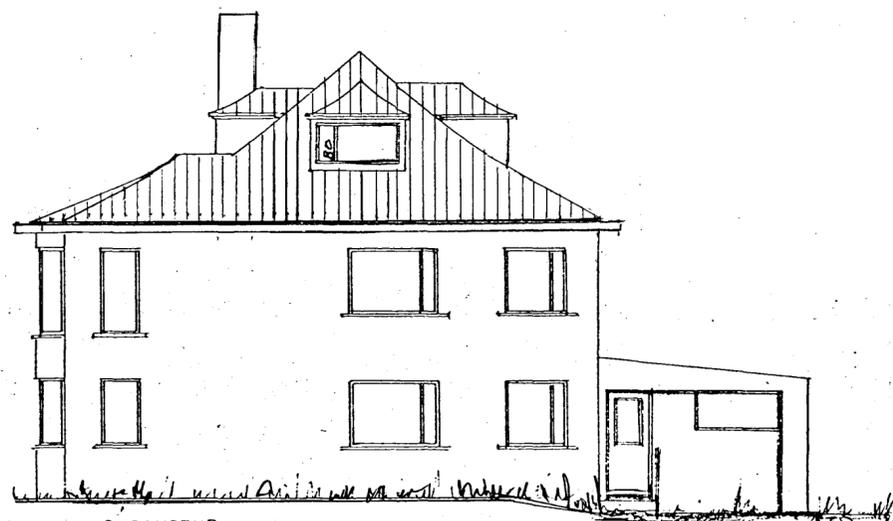

SÚDAUSTUR

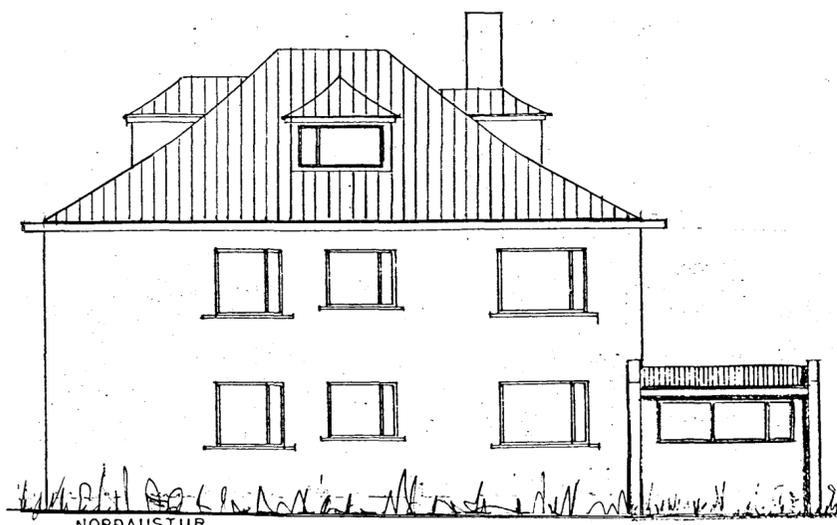

NORÐAUSTUR

**Stærðir:**

Íbúðarhúsið, matshluti 01. Grunnflötur 1. hæðar,....121,0 m<sup>2</sup>  
Grunnflötur 2. hæðar,....121,0 m<sup>2</sup>  
(Grunnflötur rishæðar,....121,0 m<sup>2</sup>)  
Nýtanlegur flötur rishæðar er 48,1 m<sup>2</sup>,  
þar af 32,0 m<sup>2</sup> með lofthæð 1,80m og yfir.

Rúmmál,.... 816,9 m<sup>3</sup>.

Bilgeymslan, matshluti 02. Grunnflötur,.... 30,0 m<sup>2</sup>  
Rúmmál,.....84,0 m<sup>3</sup>.

Löð,..... 810,0 m<sup>2</sup>.

Sjá nánar í skráningartöflu eignaskiptasamnings.

**Skýringar:**

Eftirtaldir eldri uppdrættir sameinaðir  
og innraskipulag rishæðar fært inn á  
uppdrátt nr. 2:

Aðaluppdráttur,.....dags. í júlí 1956, samþ. 17/7 1956  
Þakbreyting,.....dags. í sept. 1959, samþ. sept. 1959  
Bilgeymsla,.....dags. í maí 1969, samþ. 13/9 1972  
Gluggabreyting,.....dags. í sept. 1980, samþ. 1/10 1980

Innraskipulag rishæðar á uppdrætti nr. 2, dags. í sept. 1997.

Arnachraun nr. 41.


Útlit,..... 1:100

Blað nr. 1

Hafnarfirði, 12. sept. 1997

Nr. 39

Súðvestur

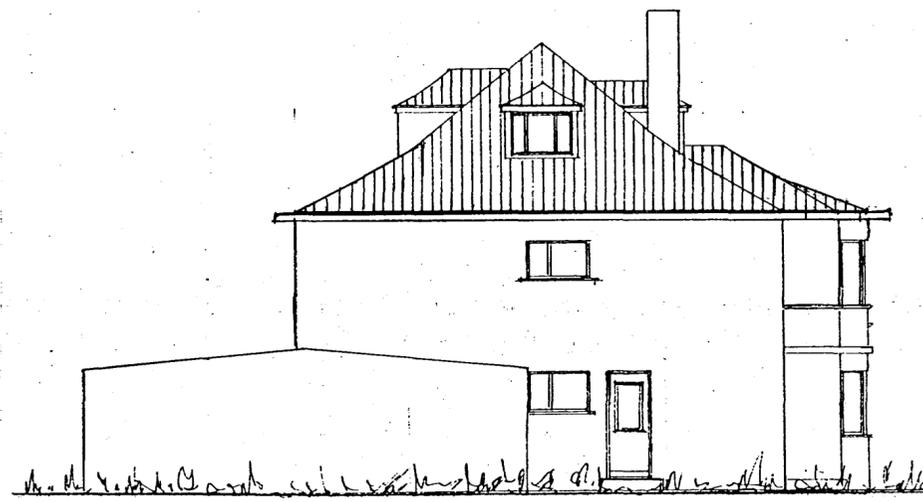

Norðvestur