

Samþykkt á fundi bygginga-
nemlaráðs þ. 1/10 1980
BYGGINGA-FULLTRÚINN
Í HAFNARFIRSI



SUÐVESTUR



NORÐVESTUR



SUÐAUSTUR




NORÐAUSTUR


FYRIR BREYTINGU
EFTIR BREYTINGU




SUÐVESTUR

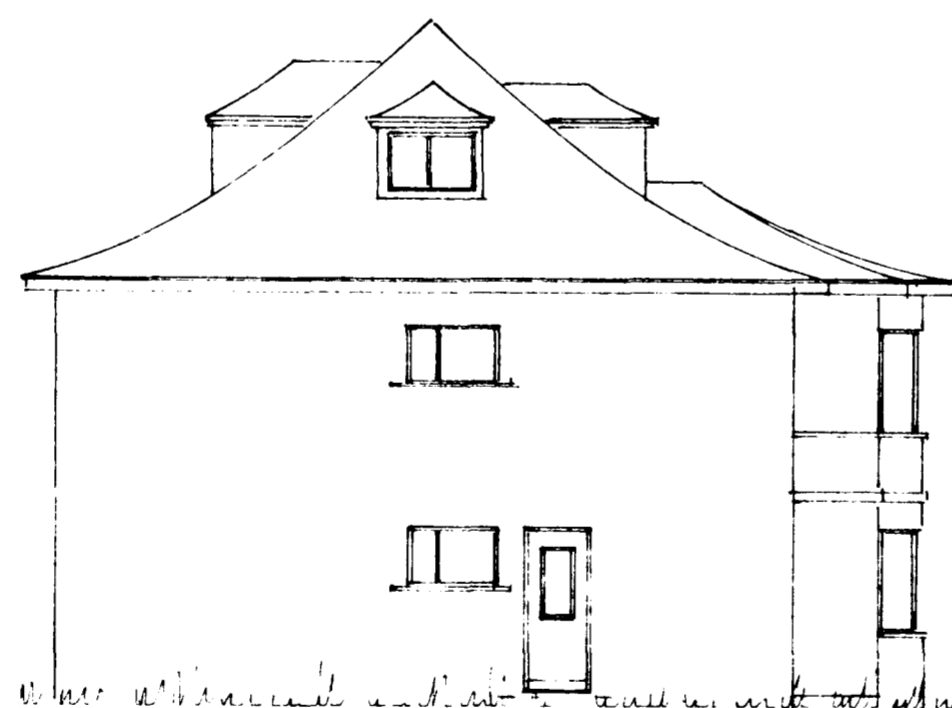

NORÐVESTUR

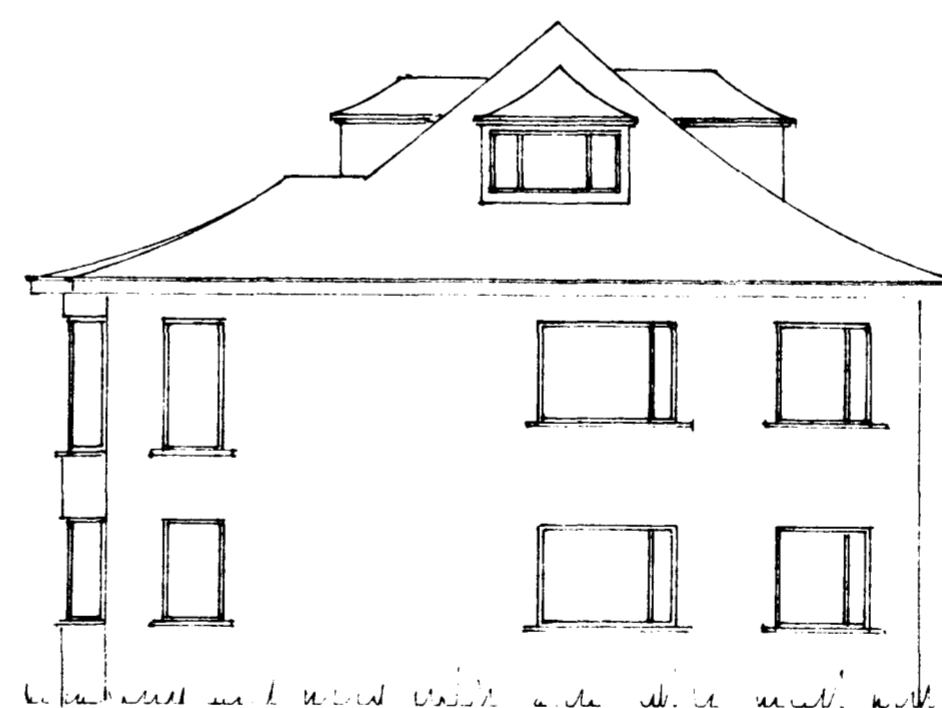

SUÐAUSTUR

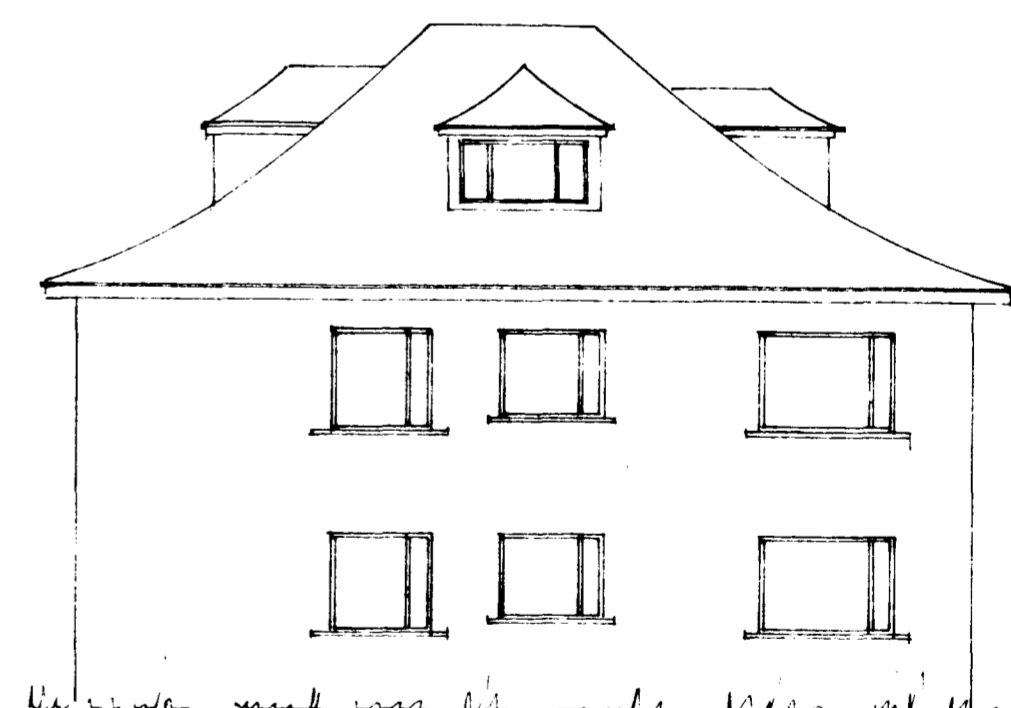

NORÐAUSTUR

ARNARHRAUN NR 41

GLUGGABREYTING

ÚTLIT 1:100

Staðfesting í söl. 1980
E. Eyrþjósson