


Samþykkt á fundi bygginga-  
nefndar þ. 1/10/1980  
BYGGINGAUFULLTRÚINN  
Í HAFNARFIRÐI

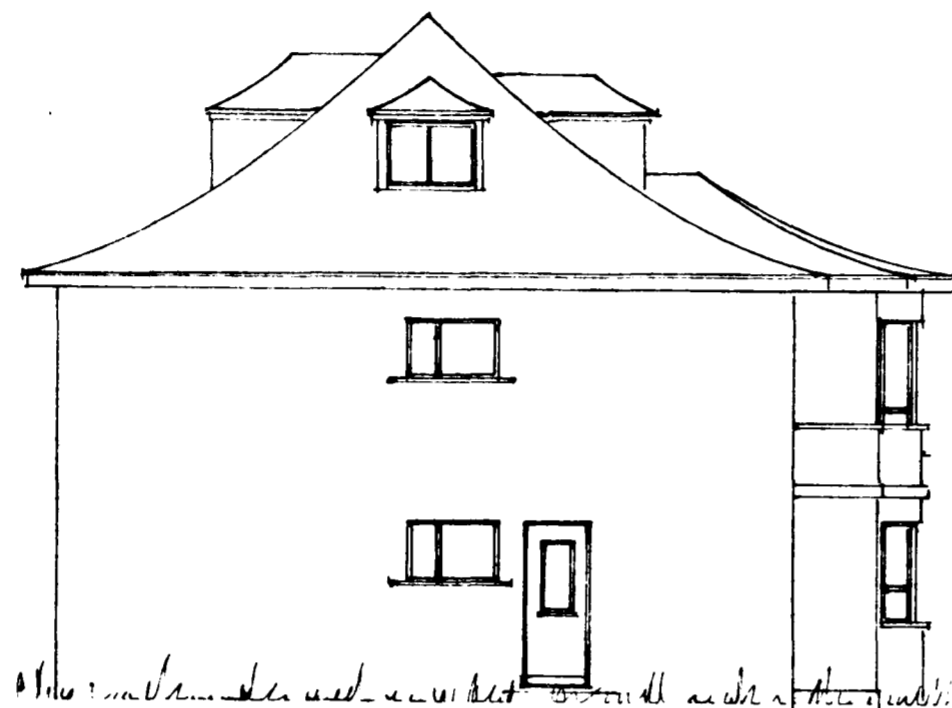

SUÐVESTUR



NORÐVESTUR



SUÐAUSTUR




NORÐAUSTUR


FYRIR BREYTINGU  
EFTIR BREYTINGU



SUÐVESTUR

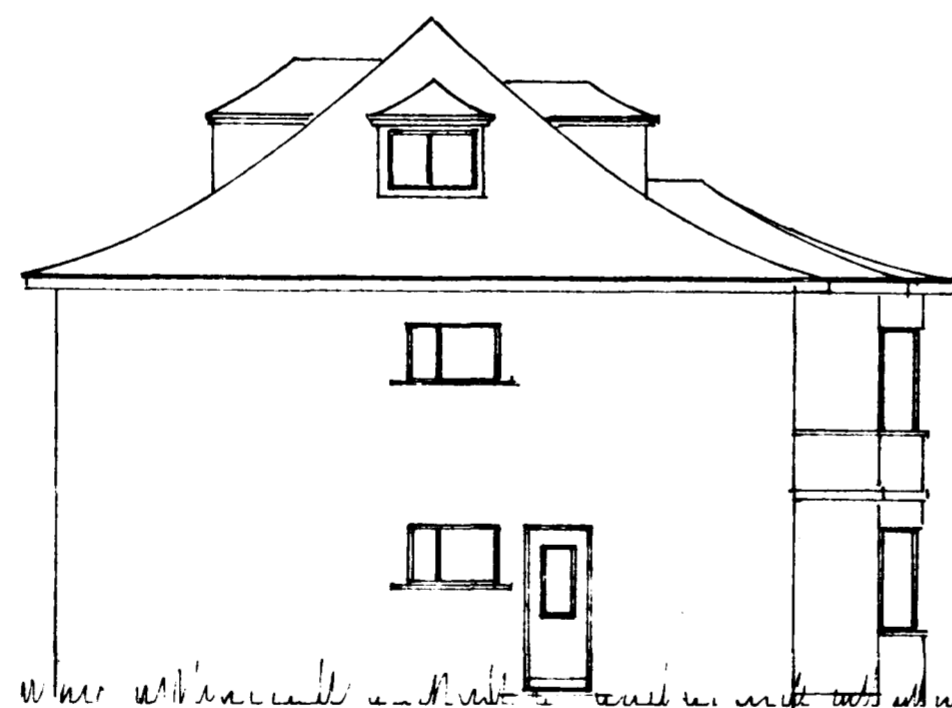

NORÐVESTUR

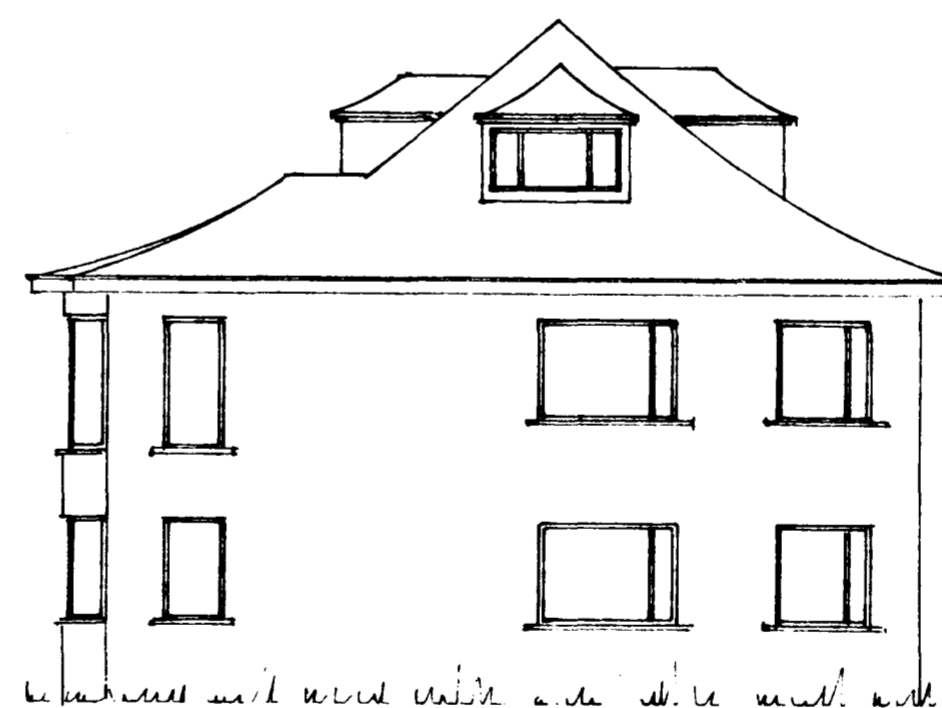

SUÐAUSTUR



NORÐAUSTUR

ARNARHRAUN NR 41

GLUGGABREYTING

ÚTLIT 1:100

Hafnarfirði í sept. 1980  
E. Sigurðsson