

Eig:  
 Kristján Jónsson  
 Arnarhraun nr. 41.

Breyling á þaki  
 (kvistir)  
 1:100

AFSTÖÐUMYND






1:500



Arnarhraun

HÖSASMÍÐAMEISTARI:

MÜRARAMEISTARI:

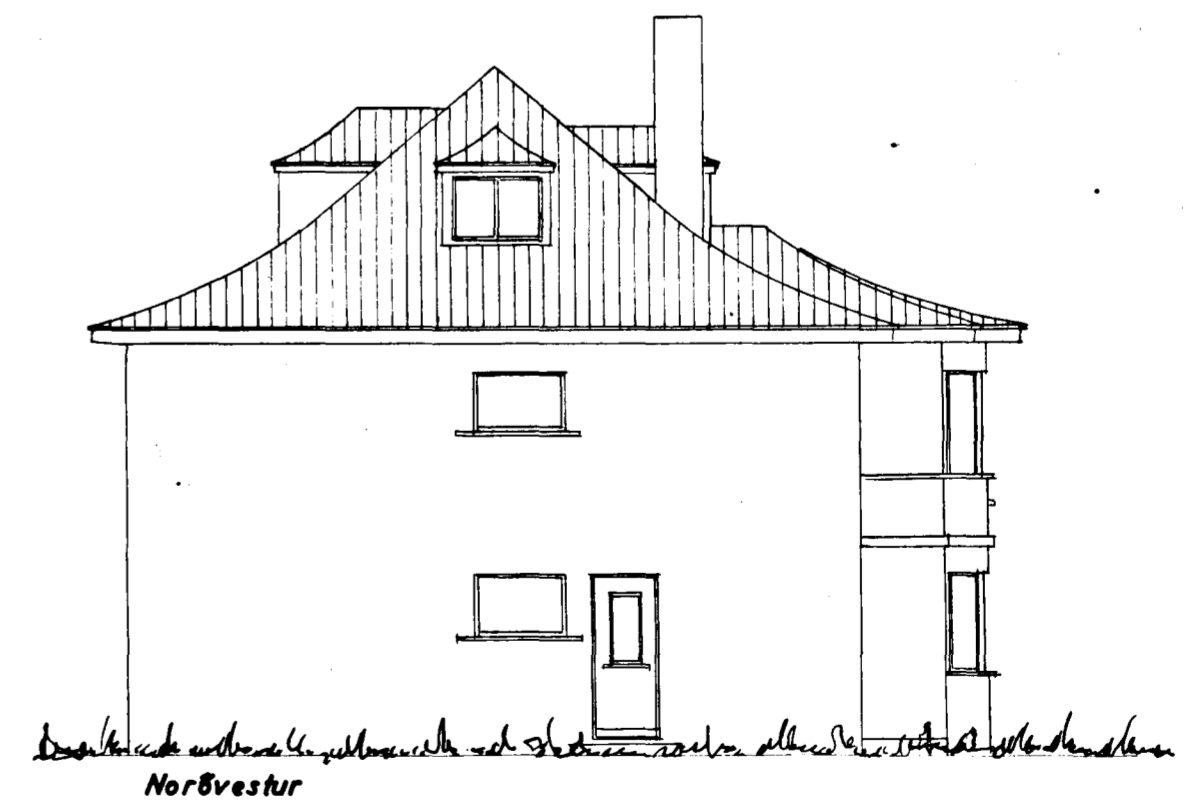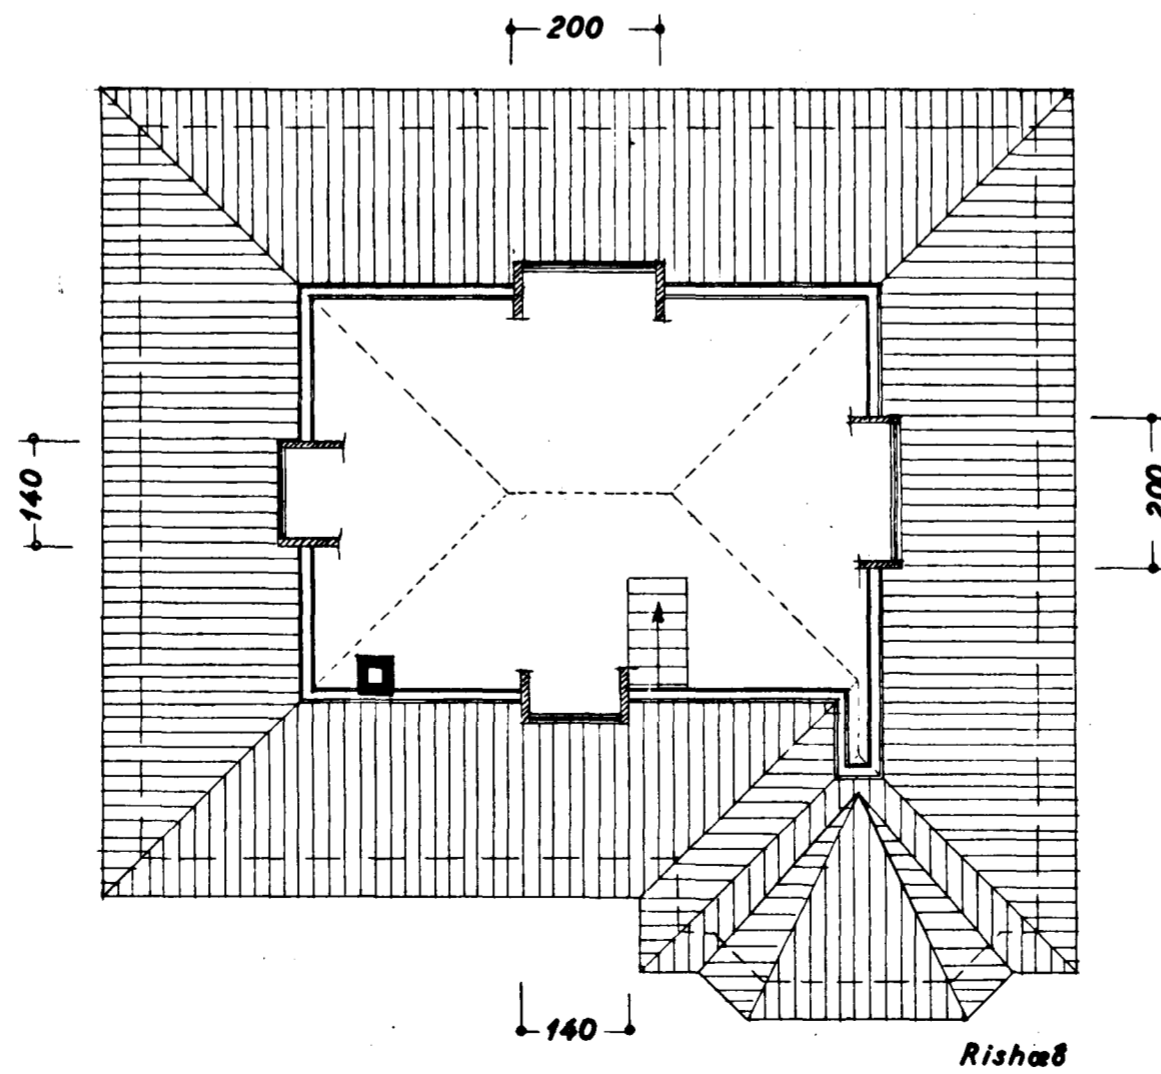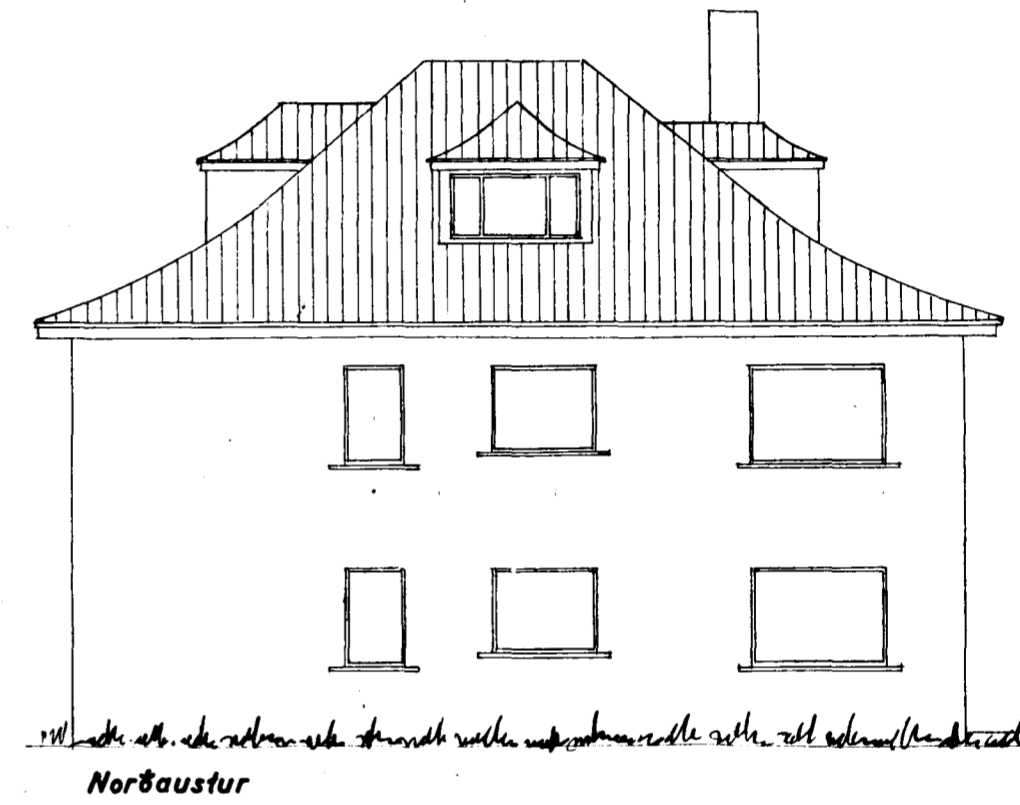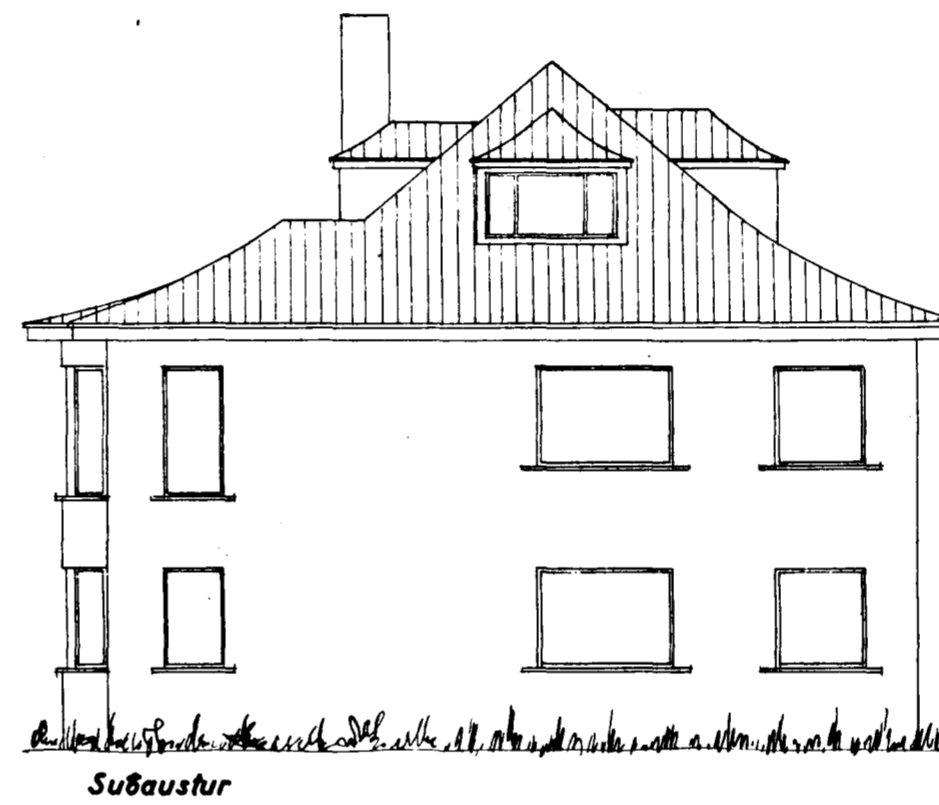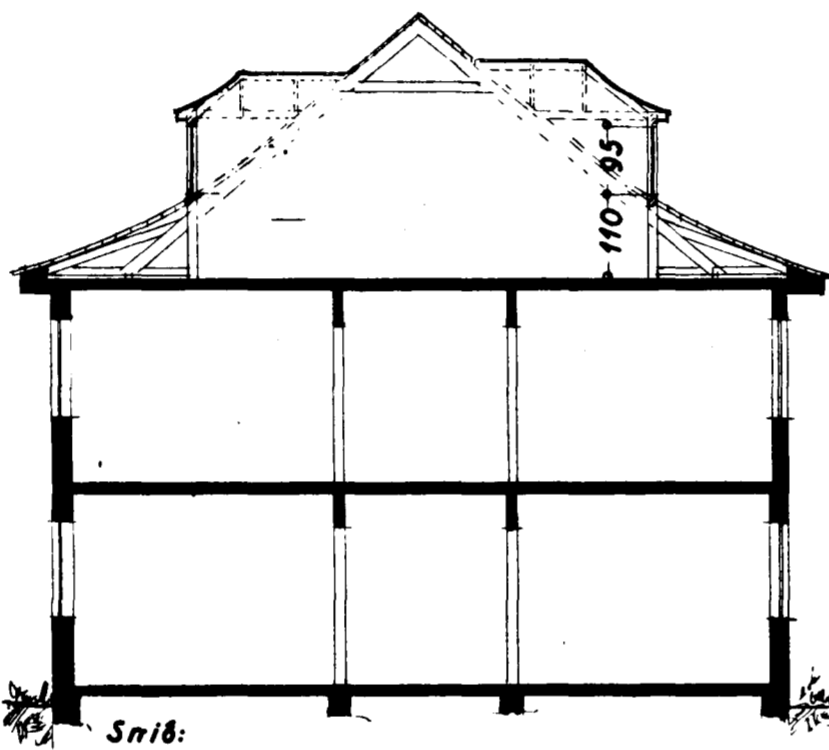

Þaksmíði 2 sept. 1959  
 F. Jónsson