



Samþykkt þann
 04 JUNI 2003
 Byggingafultróinn í Hafnarfirði
 F.h. Sigurbjartur Halldórsson

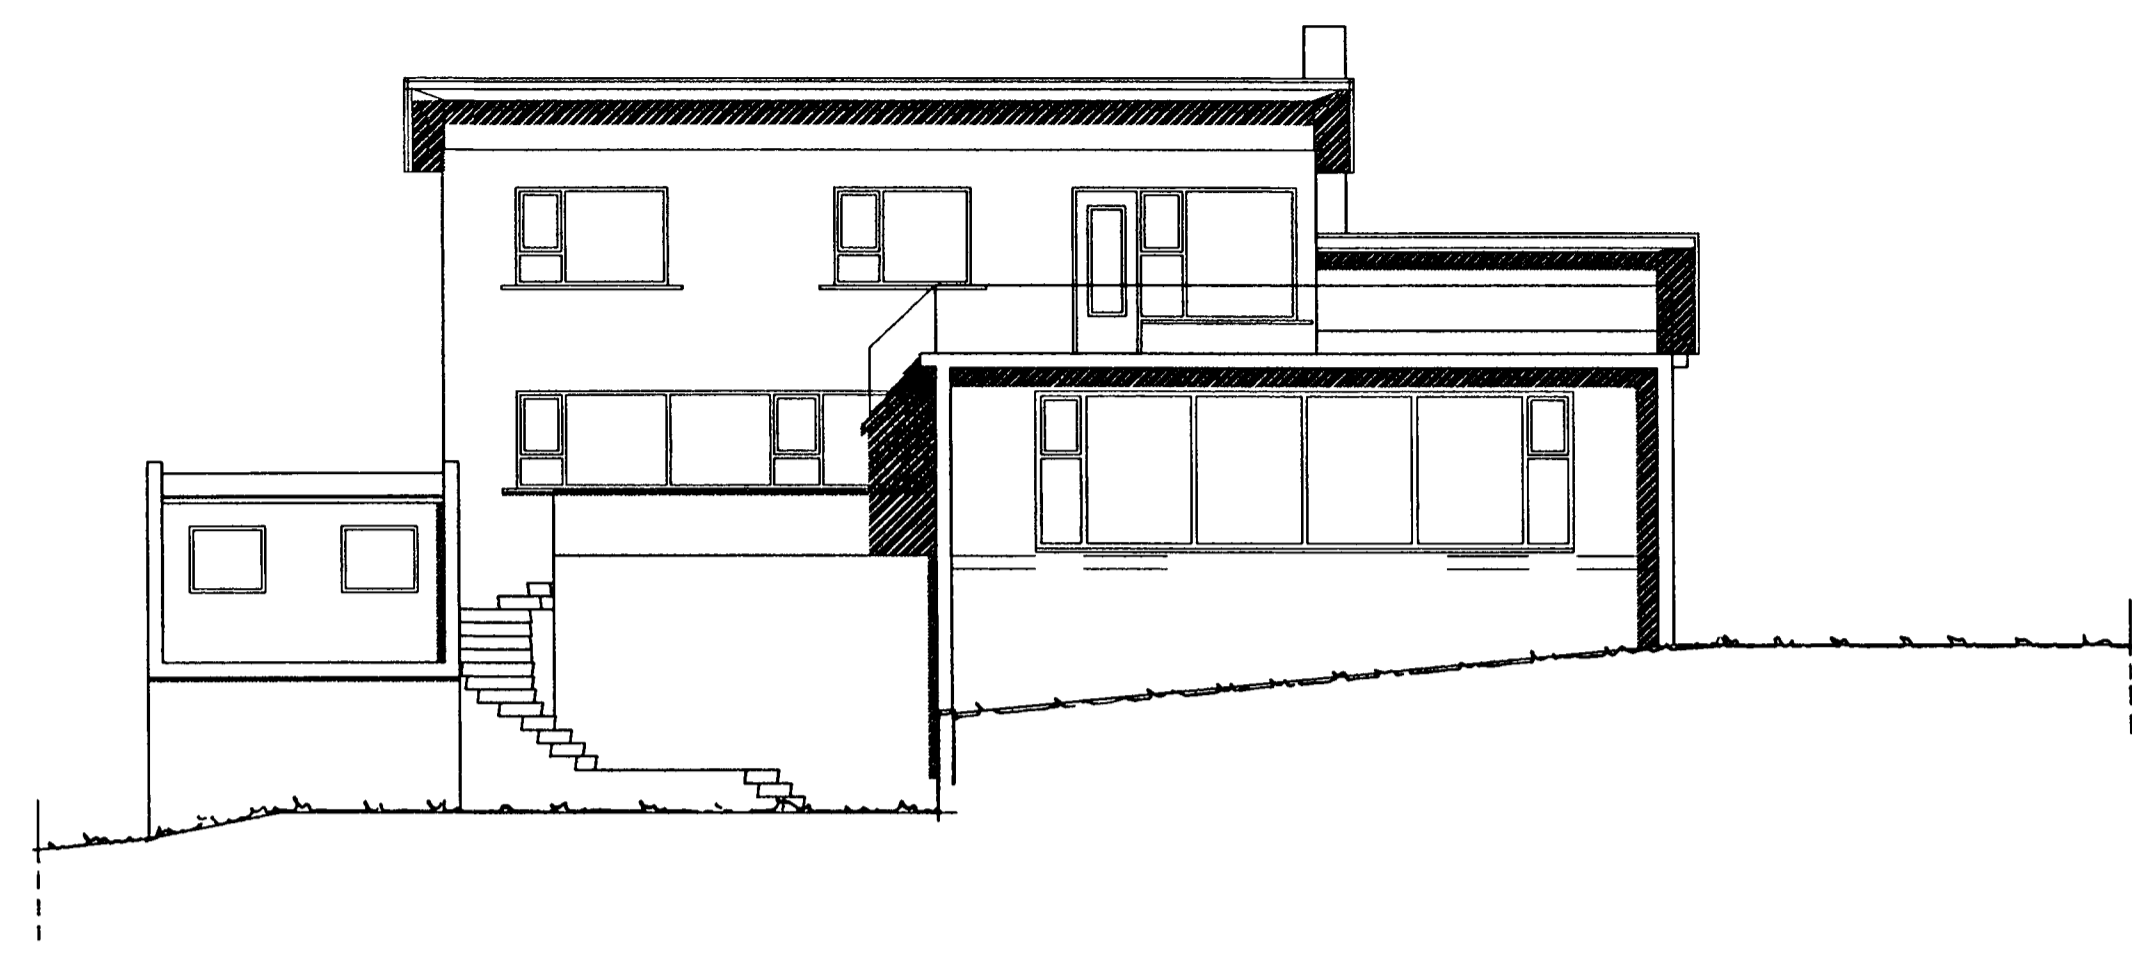

SUÐVESTUR M 1 : 100

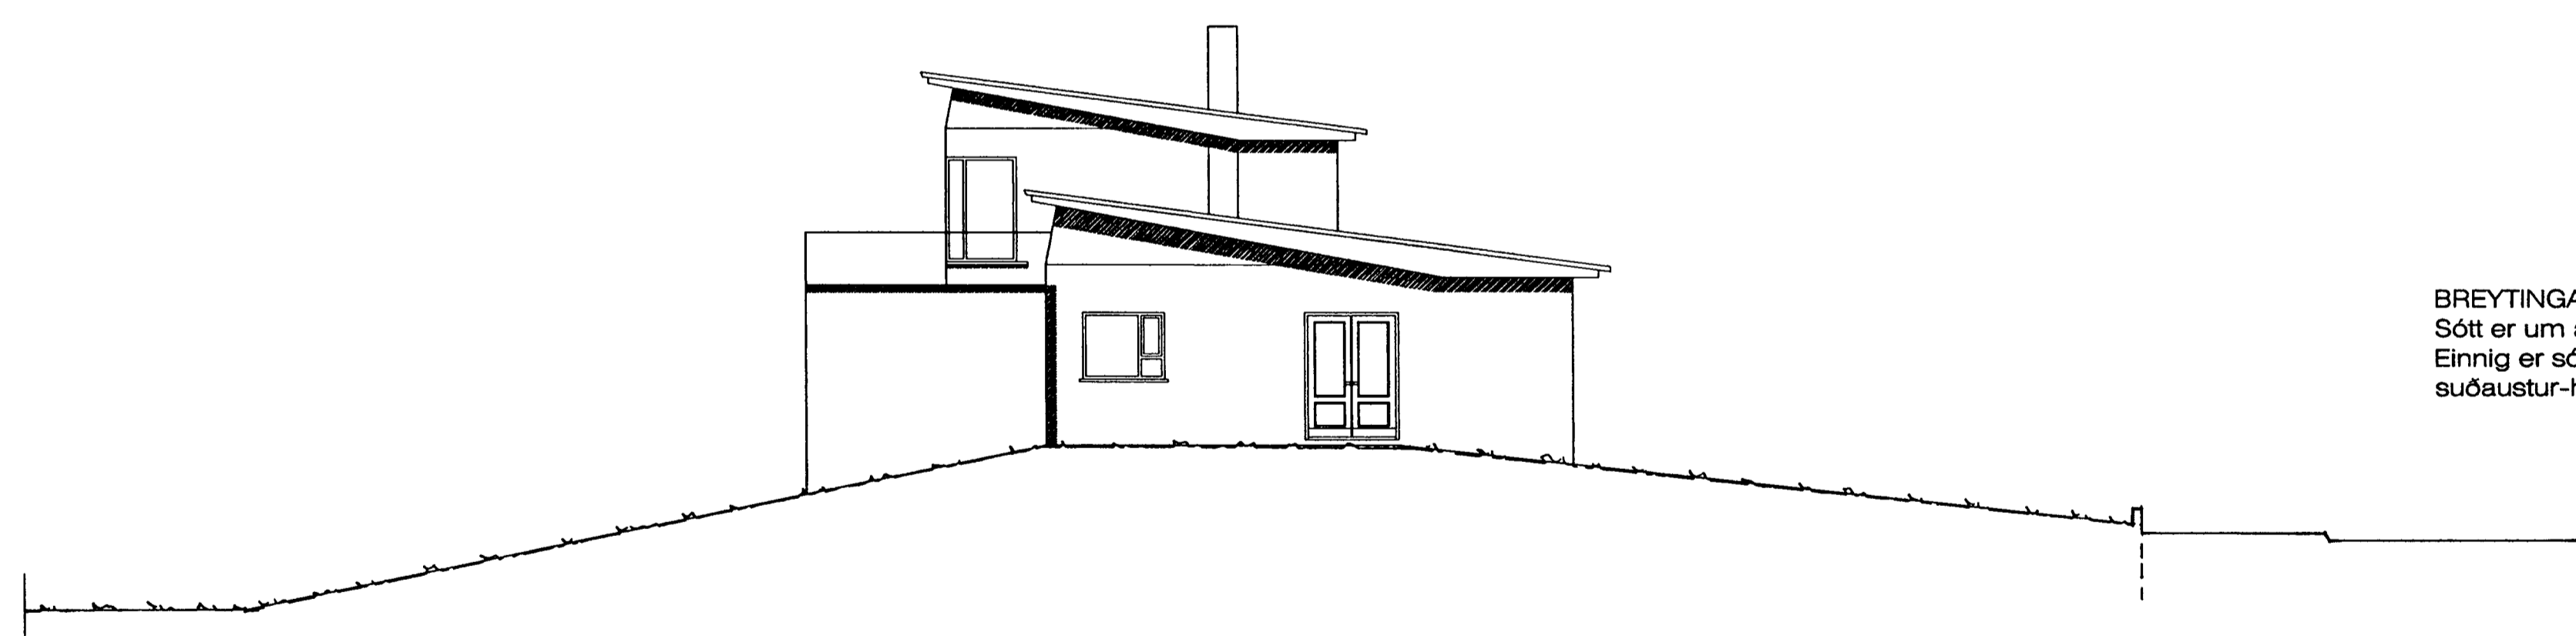

SUÐAUSTUR M 1 : 100

BREYTINGAR:
 Sótt er um að stækka stofuglugga á suðvestur-hlið.
 Einnig er sótt um að breyta dagsstofugluggum á
 suðaustur-hlið og setja þar tvöfalda hurð.

12.05.2003
 Kristín Jónsdóttir, Teiknistofa Jóns Guðmundssonar

Arnarhraun 44. Hafnarfirði. Útlit.

VERK. NR. _____ DAGS. 12.05.2003 MÁL. 1:100
 TEIKN. NR. 02 BREYTT.

JÓN GUÐMUNDSSON ARKITEKT *Jón Guðmundsson*
 VINNUSTOFA SUÐURLANDSBRÁUT 16 REYKJAVÍK Sími 552 8055