
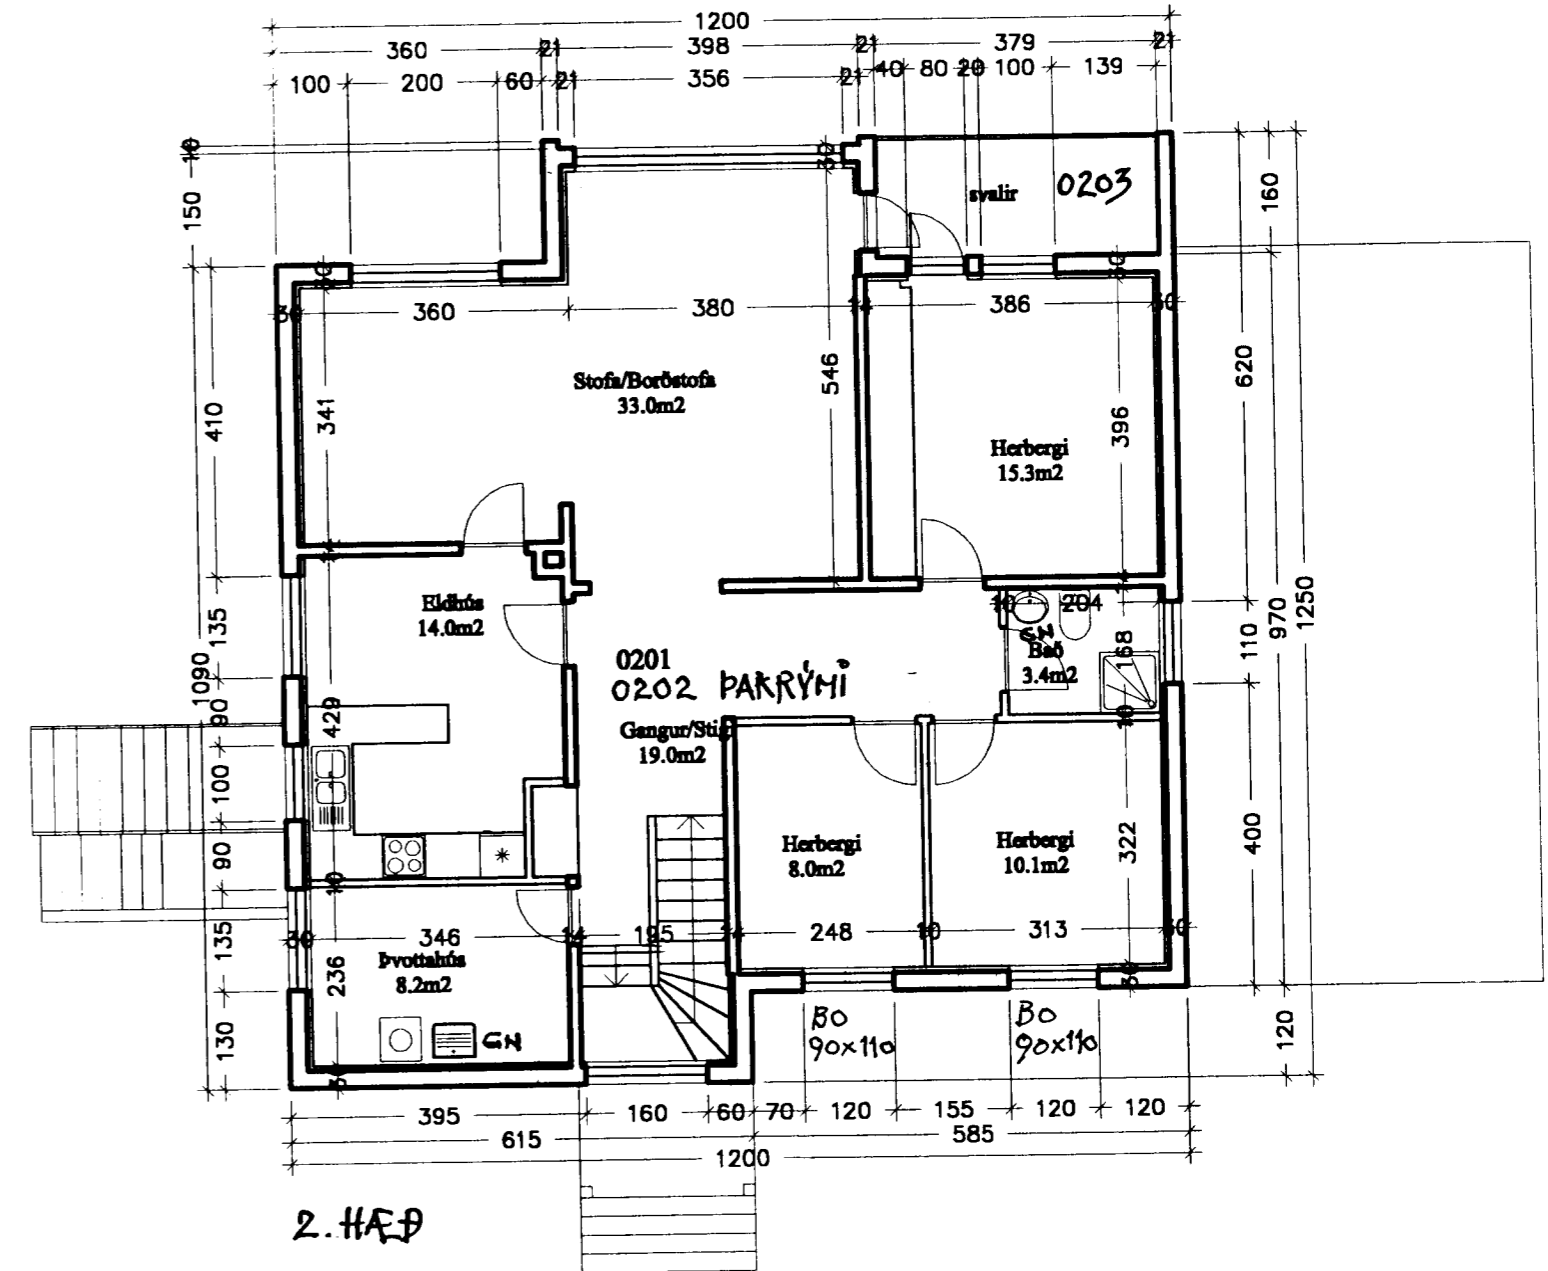
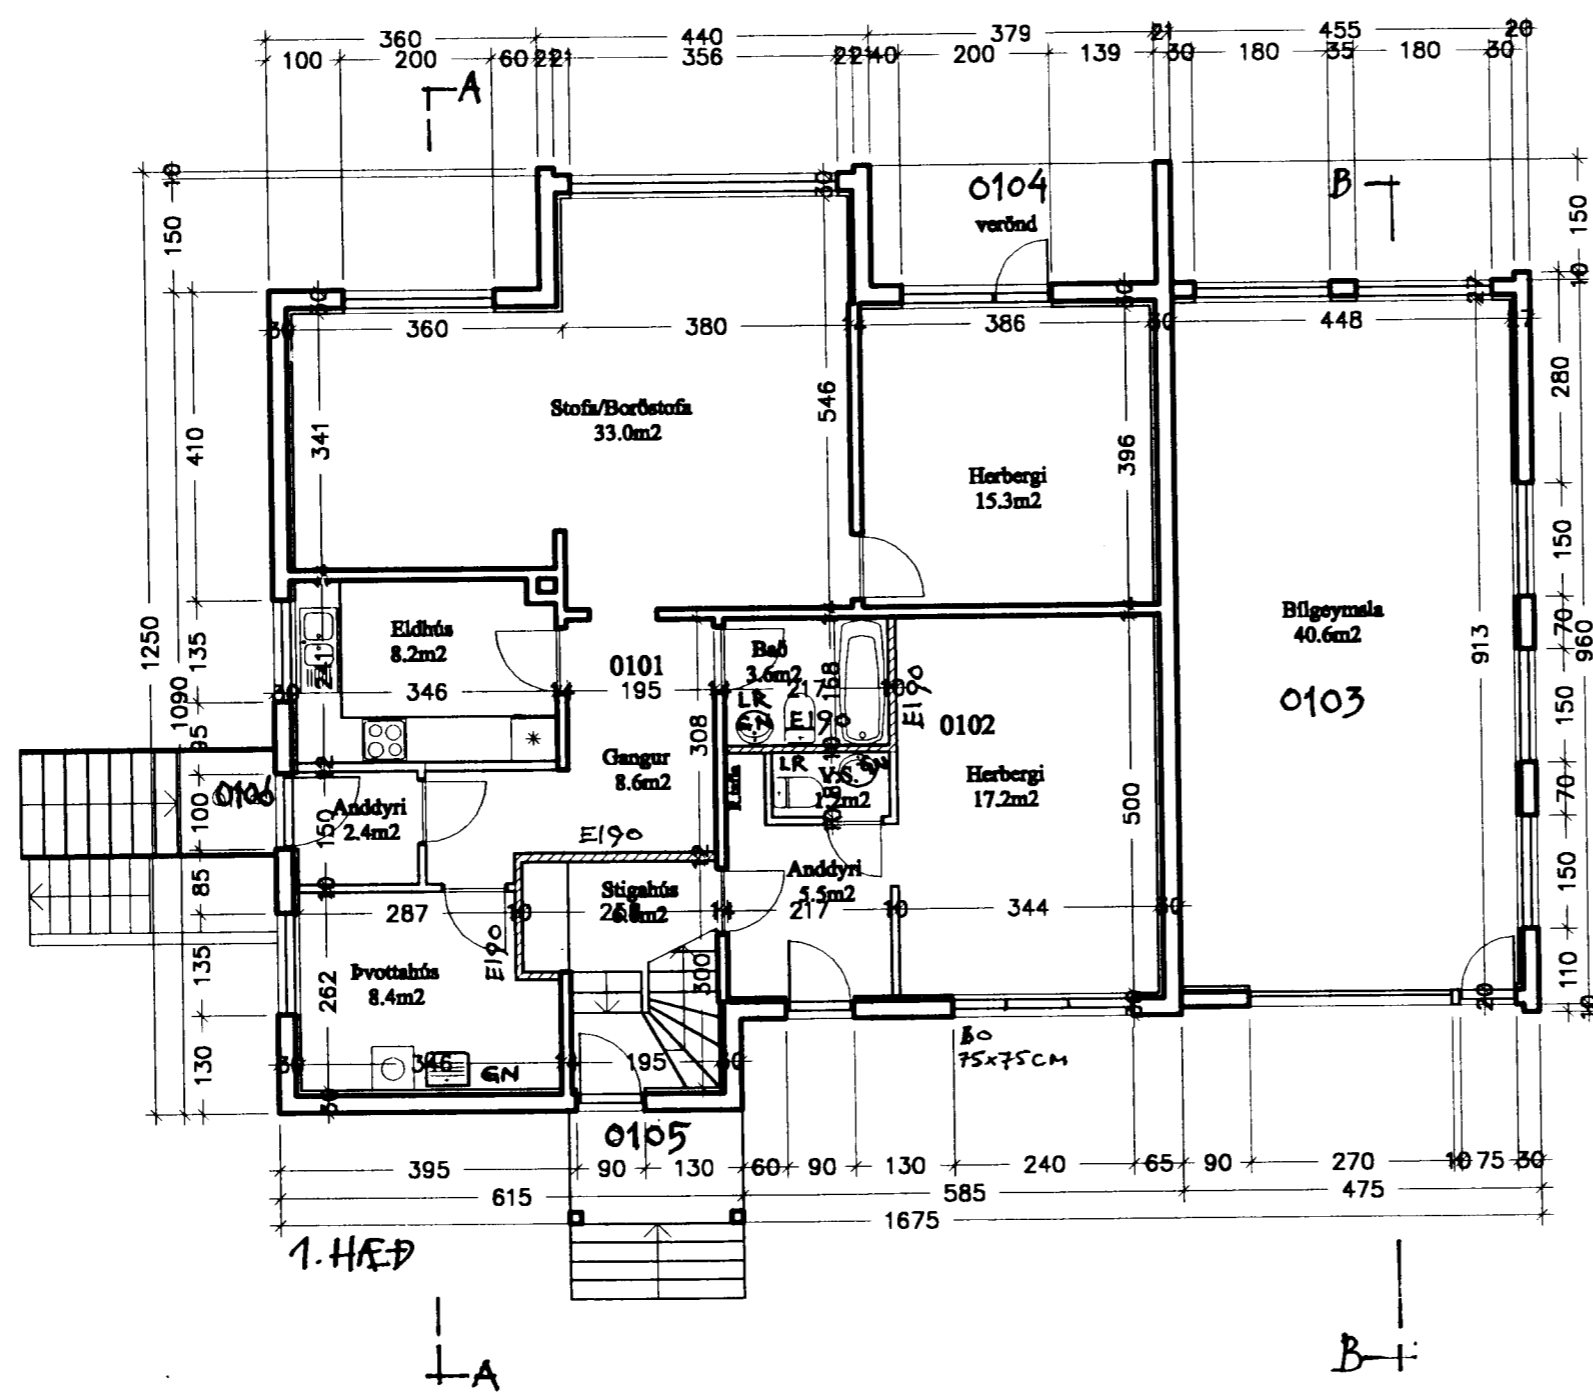
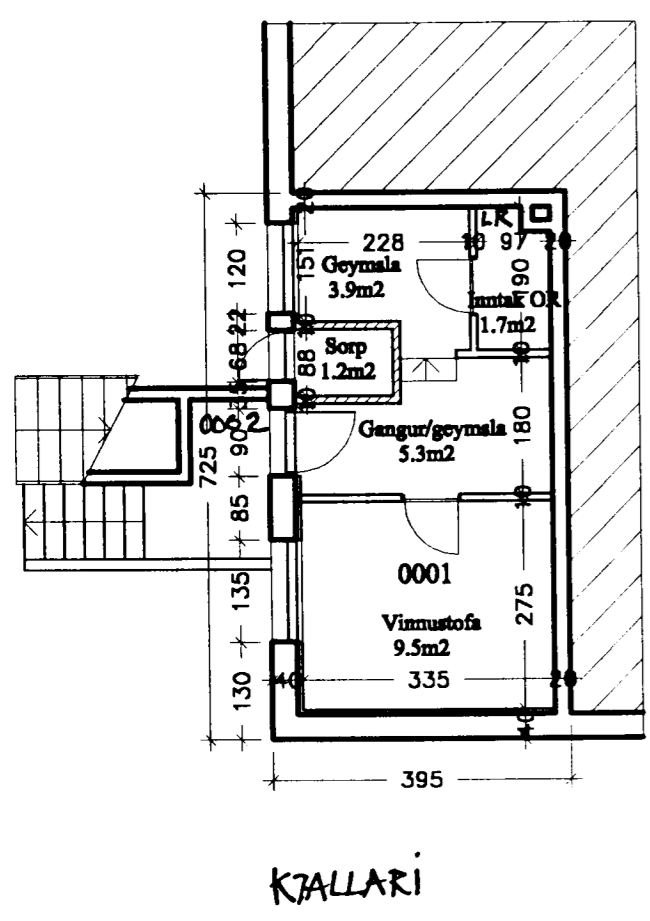
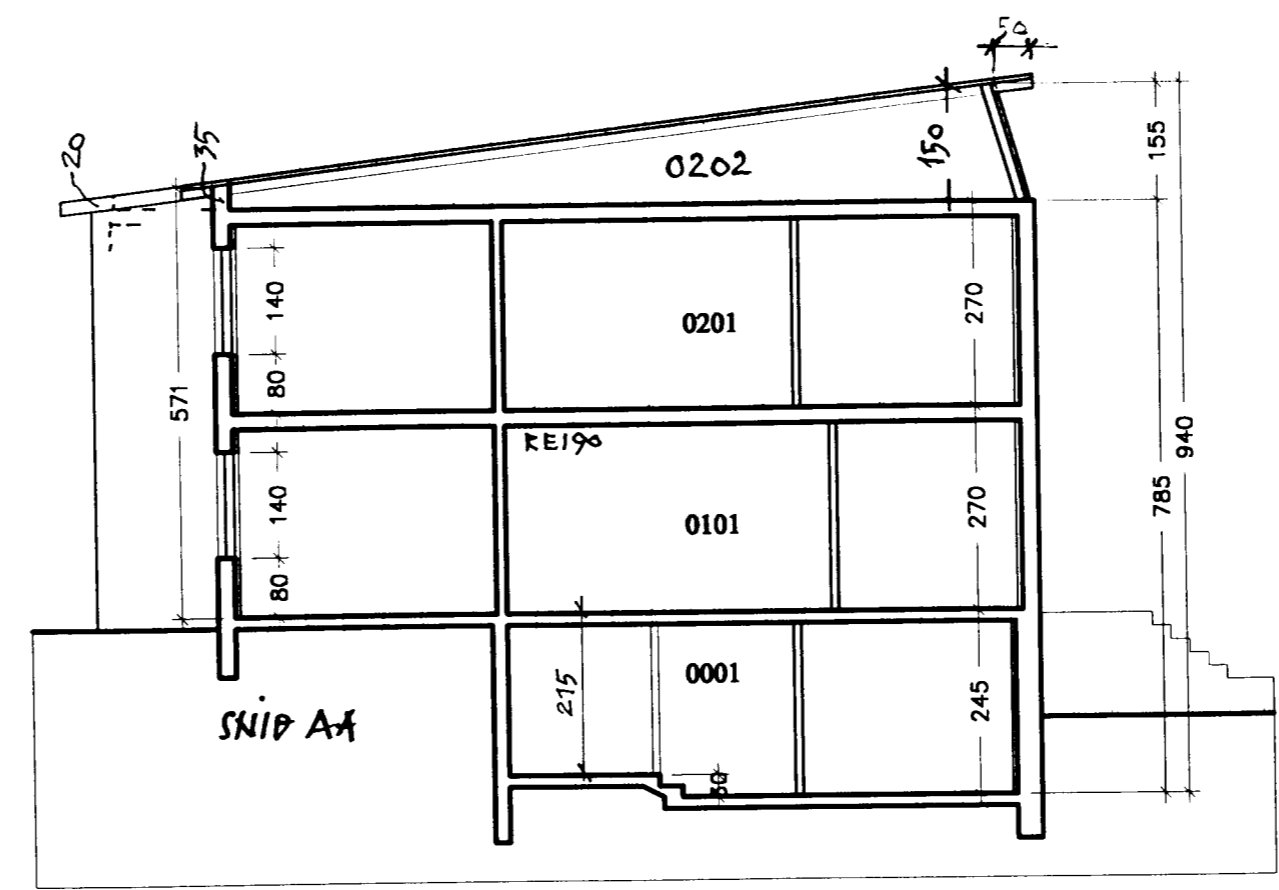


Byggingarfulltrúi
samþykkir erindið.
02 MARS 2005
Bent skal á að samþykkt þessi verður ekki virk,
fyrr en eftir þinglýsingu eignaskiptayfirlýsingarinnar
og skráningu hennar hjá Fasteignamatari ríkisins.
Byggingarfulltrúinn í Hafnarfirði
F.h. Kristján Þórarinnsson

Handwritten signature

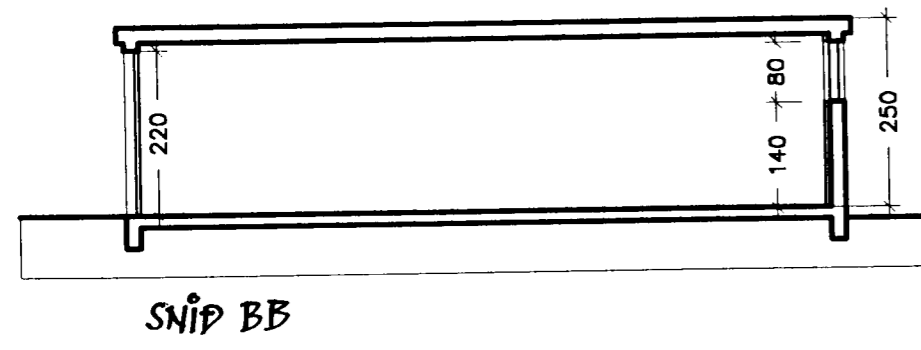

Byf. 105 BRUNAVARNIR SKRÁN.
Handwritten signature
ARNARHRAUN-48-HAFNARF-BL-01

Samfara eðlilegu viðhaldi og breytingum á húsinu skulu brunavarnir færðar til samræmis við kröfur byggingarreglugerðar og teikningar sýna.

Upphaflega uppdætti teiknaði Garðar Finnþogason í maí 1957
Áfsta bilgeymslu norðan íbúðarhúss og stakstæða bilgeymslu meðfram Álfaskeiði
teiknaði Friðþjófur Sigurðsson í júlí 1966, samþykkt í byggingarnefnd 3 / 8 1966
Teikningar 18.01.2005 eru gerðar eftir nýjum uppmælingum, Teikningar af stakri bilgeymslu eru ljósrit af upphaflegum teikningum.



ÞRIÐJA HÆÐIN, ARKITEKTAR – SIGURÞÓR AÐALSTEINSSON FAI
REYNDARTEIKNING
GRUNNMYNDIR – SNIÐ

HANNAÐ: TEIKNAD: AV DAGS: 18.01.2005 MKV: 1:100 VERKNR:

STRANDGÖTU 28 220 HAFNARFIRÐI
SÍMI: 555 46 10 FAX: 565 48 31
KT:250144-3939
NETFANG: si@slandi.is