
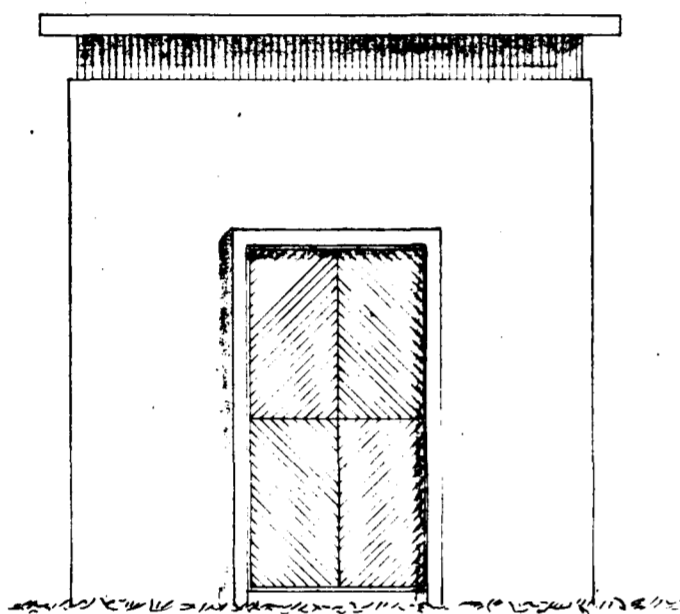
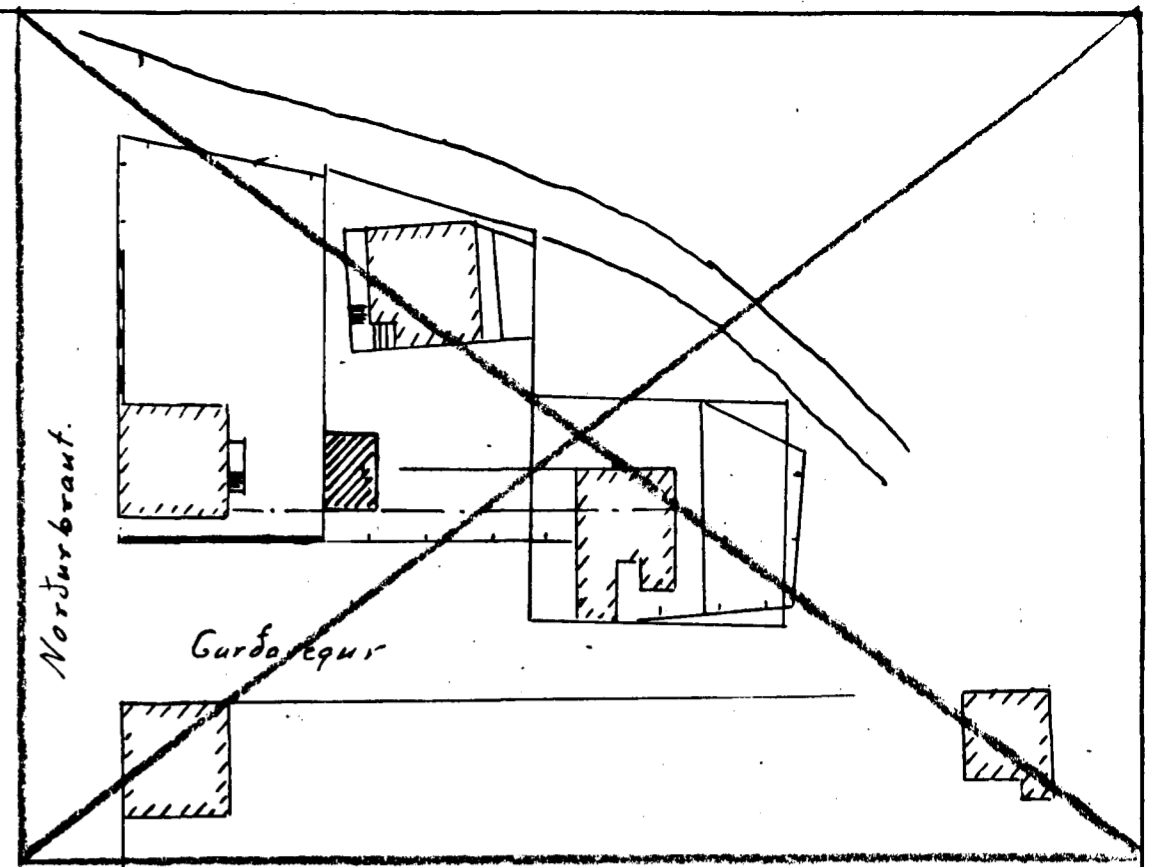


Arnarhraun 49



Spennistöð
við ~~Örnveg~~
Garðaveg

Sp. 11/6 '53


1:50

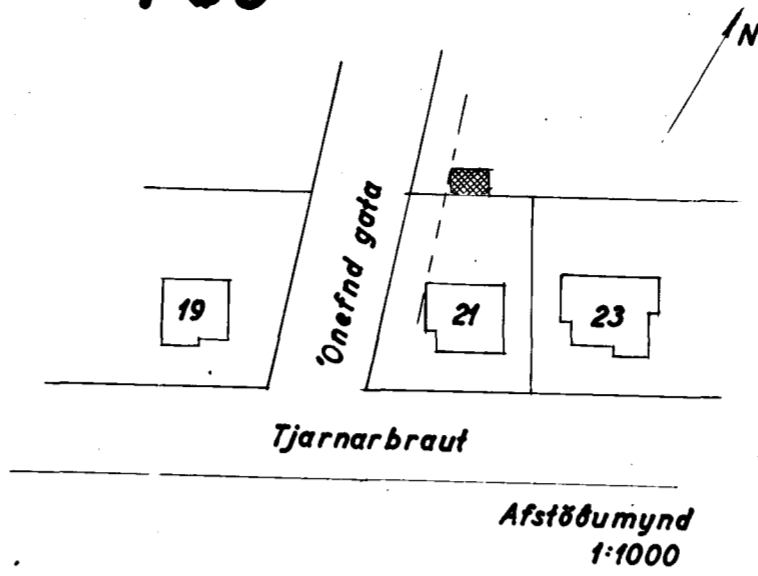


Norðaustur

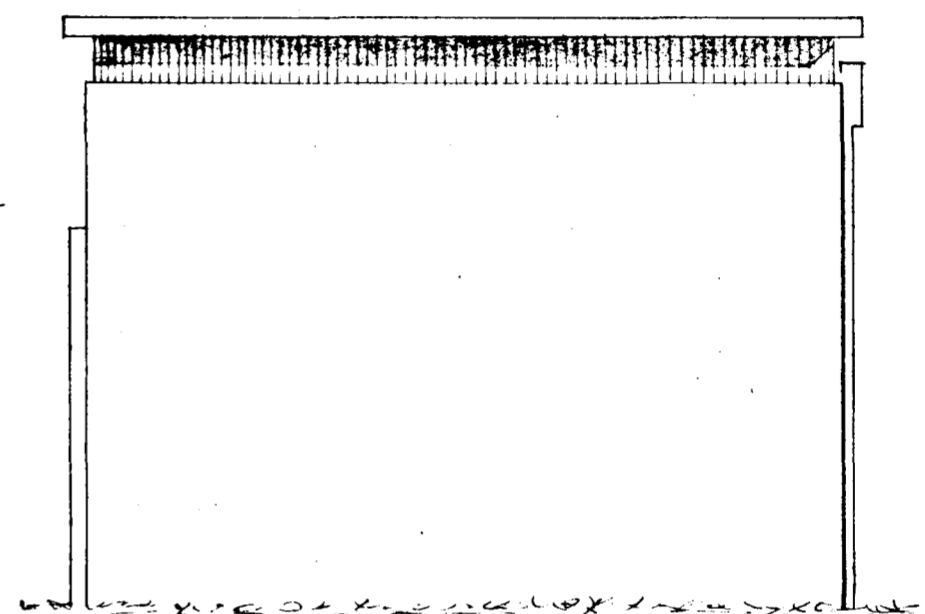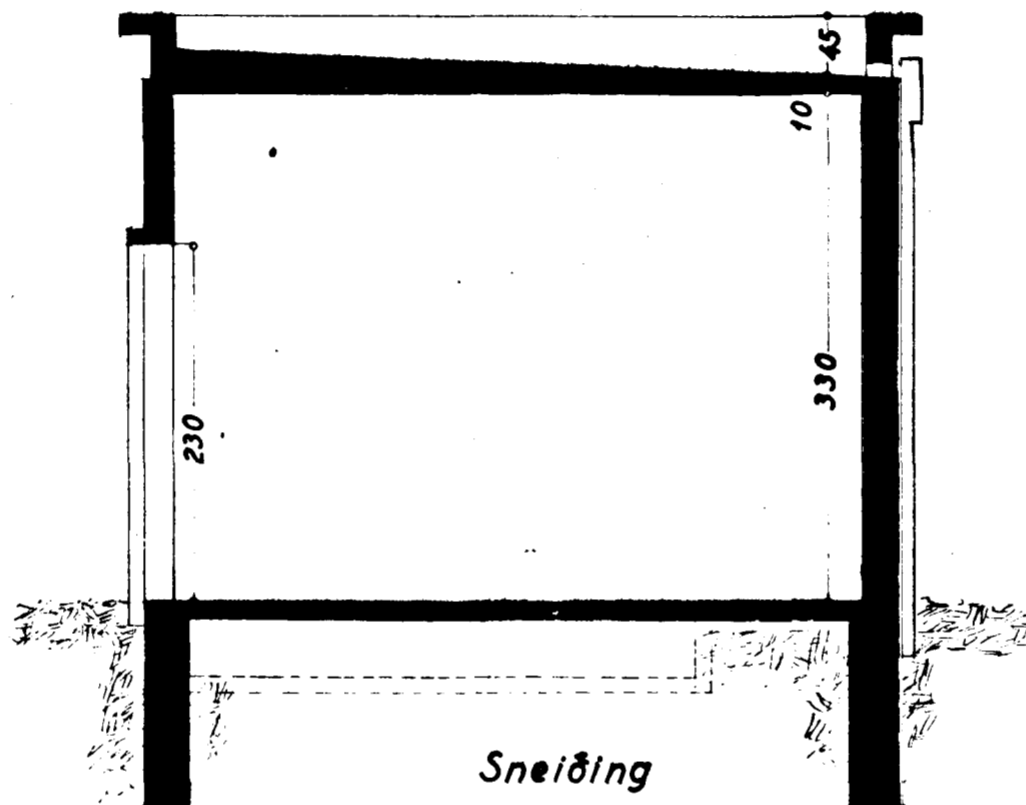


Norðvestur

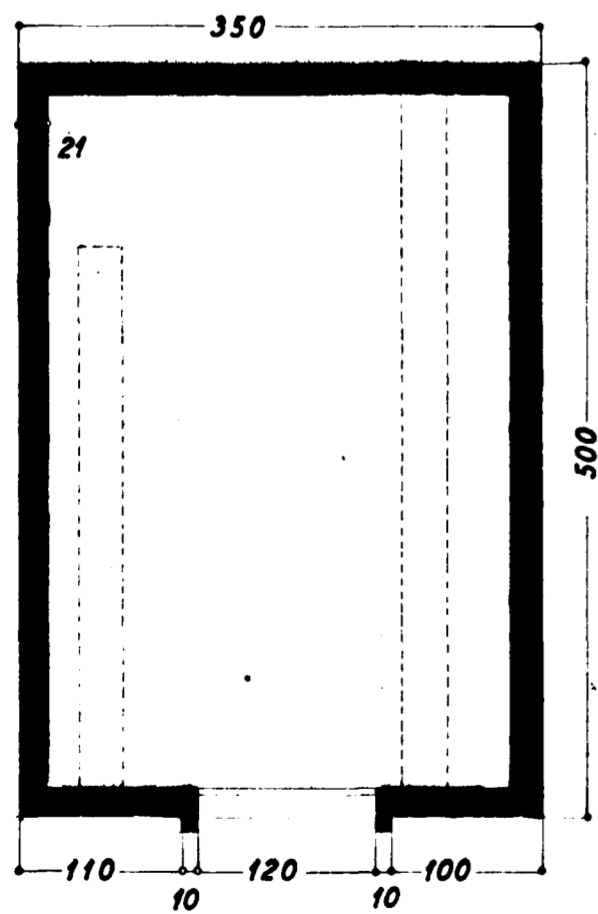

Grunnmynd

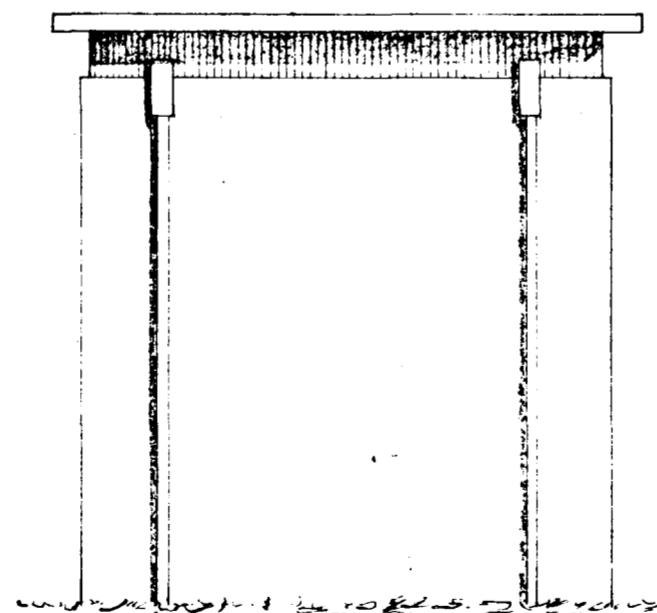

Suðvestur

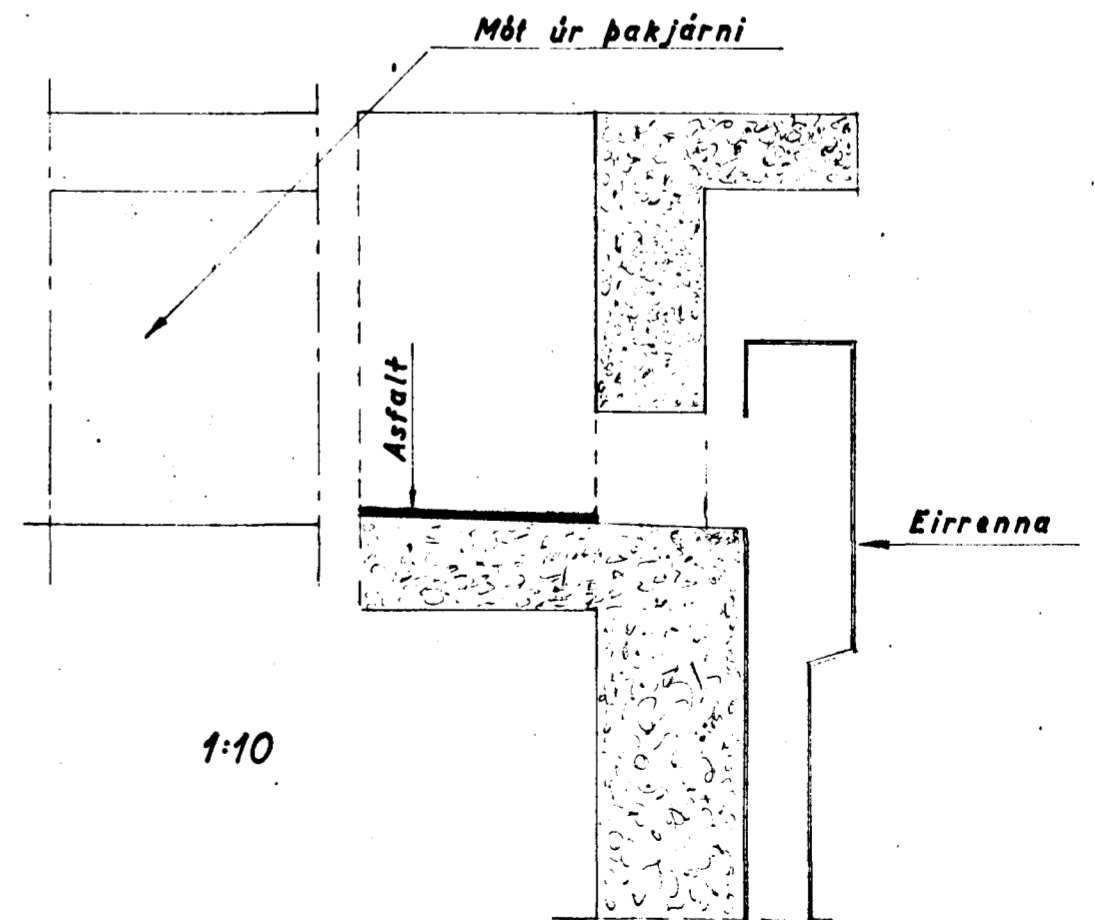

1:10

Dýraumgerð og veggbrún sléttuhúðist

Hafnarfirði í marz 1952

J. Sigurðsson