Byggingafulltrúinn
í Hafnarfirði

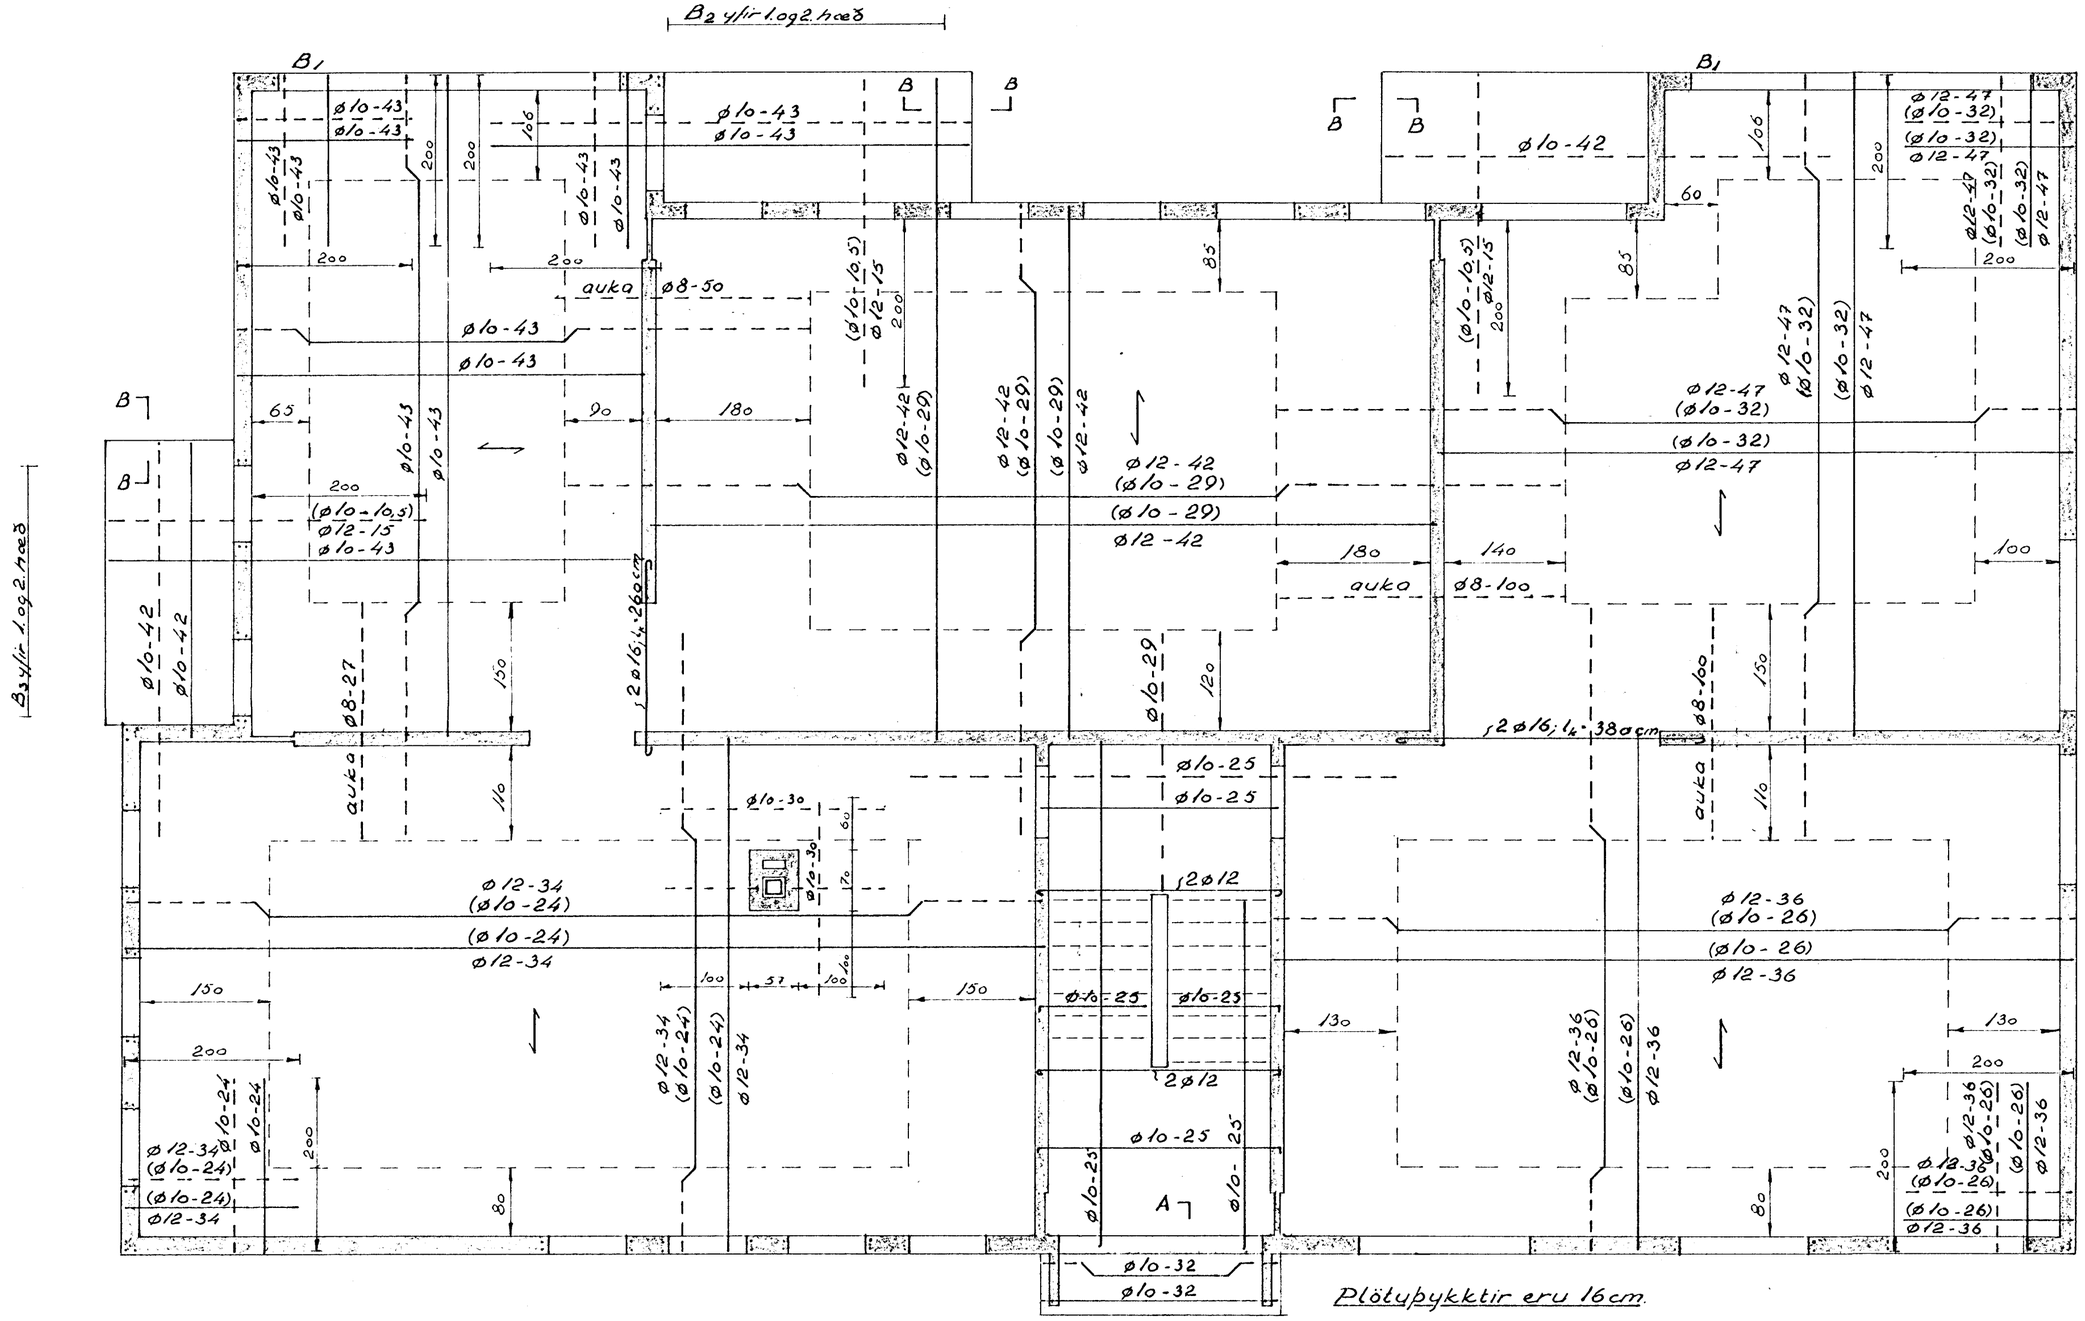

Plötuþykktir eru 16 cm.

Grunnmynd 1:50

Breytt:
Járn í stiga, er ganga inn í vegg skal krókbeygja á enda (í vegg)
Aukajárn yfir innveggjum skulu ná á milli uppbeygjulína.

Athugið:
Skýringar, sjá teikn. nr. 2.
Snið, sjá teikn. nr. 2.
Önefnd mál eru cm, mál á járnum ø mm.
⇄ Járn samsíða þessu merki skal leggja fyrst.

ARNARHRAUN 4-6	Reikn	jan '64	N.H.
	Teikn	jan '64	N.H
Járnbent steinsteypa:	Athug	Breytt 1/2 '64	N.H.
Plötur yfir kjallara, 1 og 2. hæð		1	
Nafn: Hjálmsson tæknifræðingur.			